

PIANO G LEGENDA Imp. ELETTRICO F.M. e ILLUMINAZIONE							
Identificativo	Conduttilo	Colore	Sez.	Conduttilo	Funzione	Colori conduttori	Fase
A	canal.	nera	3 G 2,5	FG7OM1			
A1	canal.	nera	3 x 2,5	NETVK			R
A2	canal.	nera	3 x 2,5	NETVK			S
A3	canal.	nera	3 x 2,5	NETVK			T
a1	1 Ø 25	Nero	3 x 2,5	NETVK			R
a2	1 Ø 25	Nero	3 x 2,5	NETVK			S
a3	1 Ø 25	Nero	3 x 2,5	NETVK			T
B			3 G 4	FG7OM1			
C			5 G 4	FG7OM1			
D			5 G 1,5	FG7OM1			
E			2 x 2,5	NETVK			
E1	canal.	nera	2 x 2,5	NETVK			
E2	1 Ø 25	Nero	2 x 2,5	NETVK			
F			3 x 2,5	FG7OM1			
G			2 x 1,5	FG7OM1			
H			2 x 2,5	FG7OM1			

LEGENDA LINEE E CAVI ILLUMINAZIONE							
NORMALE				EMERGENZA			
LINEA	Tip. Cavo	Tip. Cavo	Tip. Cavo	LINEA	Tip. Cavo	Tip. Cavo	Tip. Cavo
L1A	3 G 2,5	A	ET1	2 x 1,5	G		
L1B	3 G 4	B	E1B	2 x 1,5	G		
L2A	3 G 2,5	A	E2A	2 x 1,5	G		
L2B	3 G 2,5	A	E2B	2 x 1,5	G		
L3A	3 G 2,5	A	E3A	2 x 1,5	G		
L3B	3 G 2,5	A	E3B	2 x 1,5	G		
L4A	3 G 2,5	A	E4A	2 x 1,5	G		
L4B	3 G 2,5	A	E4B	2 x 1,5	G		
L5A	3 G 2,5	A	E5A	2 x 1,5	G		
L5B	3 G 4	B	E5B	2 x 1,5	G		
L6A	3 G 2,5	A	E6A	2 x 1,5	G		
L6B	3 G 2,5	A	E6B	2 x 1,5	G		
L7A	3 G 2,5	A	E7A	2 x 1,5	G		
L7B	3 G 4	B	E7B	2 x 1,5	G		
L8A	3 G 2,5	A	E8A	2 x 1,5	G		
L8B	3 G 4	B	E8B	2 x 1,5	G		
LC1	3 G 4	B	EC1	2 x 2,5	H		
LC2	3 G 4	B	EC2	2 x 2,5	H		
LC3	3 G 4	B	EC3	2 x 2,5	H		
LC4	3 G 4	B	EC4	2 x 2,5	H		

LEGENDA SIMBOLI	
SIMBOLO	DESCRIZIONE
	Quadro elettrico
	Presse elettrica, ad incasso.
	Posto di lavoro composto da una presa UNEL e una lineare, ad incasso.
	Punto di alimentazione generico
	Cavo termosensibile sottopavimento
	Passerella in filo di acciaio distribuzione Impianti Speciali - Dim. 100x50 mm
	Passerella in filo di acciaio distribuzione F.M. e illuminazione - Dim. 300x50 mm
	Blindo Al 4x800 A
	Presse cee 2P+PE 230V - 16 A
	Posto di lavoro composto da una presa UNEL e una lineare, montaggio su canale.
	Presse elettrica, montaggio su canale
	POZZETTO 300X300 SOTTO PAVIMENTO

S.P.IM. S.p.A.

RISTRUTTURAZIONE EDIFICIO TORRE NORD

RESP.PROC.  
DOTT. FRANCESCO ODDONE

DIRETTORE LAVORI  
ARCH. ANNAMARIA AIRENTI

Impresa appaltatrice:  
ATI  
CEMS IMPIANTI TECNOLOGICI  
EDILPIEMME S.R.L.

Impresa esecutrice:  
  
IMPIANTI TECNOLOGICI  
VIA LUIGI BIANCHI 1, 20135 MILANO (MI)

A-B	16/07/08		P.I. PICCOLO	P.I. MATRONE	ING. GRILLI
Rev.ne	Data	Descrizione	Elabor.	Verif.	Approv.

DOCUMENTO CONFORME A QUANTO EFFETTIVAMENTE ESEGUITO  
IL DIRETTORE TECNICO

Cod. Commessa:  
08004  
Rif. Tav. Prog.  
EE. F00.0 Piano TERRA

Titolo disegno:  
AS-BUILT  
PIANO TERRA  
DISTRIBUZIONE F. M. + PDL

Tav.:  
PIANO TERRA  
F.M. + PDL

Scala:  
1: 100

File: 08004-PianoTerra  
F.- M. + PDL

A termini delle vigenti leggi sul diritto d'autore questo disegno non potrà essere copiato, riprodotto o comunicato ad altre persone o ditte senza l'autorizzazione dello scrivente.


LENDIA LINEE E CAVI ILLUMINAZIONE						
NORMALE			EMERGENZA			
LINEA	Type	Type Case	LINEA	Type	Type Case	
L1A	3x2,5	A	E1A	1x1,5	G	
L1B	3x4	B	E1B	2x1,5	G	
L2A	3x2,5	A	E2A	2x1,5	G	
L2B	3x2,5	A	E2B	2x1,5	G	
L3A	3x2,5	A	E3A	2x1,5	G	
L3B	3x2,5	A	E3B	2x1,5	G	
L4A	3x2,5	A	E4A	2x1,5	G	
L4B	3x2,5	A	E4B	3x1,5	G	
L5A	3x2,5	A	E5A	2x1,5	G	
L5B	3x4	B	E5B	E5B	2x1,5	G
L6A	3x2,5	A	E6A	2x1,5	G	
L6B	3x2,5	A	E6B	2x1,5	G	
L7A	3x2,5	A	E7A	2x1,5	G	
L7B	3x4	B	E7B	2x1,5	G	
L8A	3x2,5	A	E8A	2x1,5	G	
L8B	3x4	B	E8B	2x1,5	G	
L9A	3x4	B	EC1	2x2,5	H	
LC1	3x4	B	EC2	2x2,5	H	
LC2	3x4	B	EC3	2x2,5	H	
LC3	3x4	B	EC4	2x2,5	H	

<h1>LEGENDA SIMBOLI</h1>
DESCRIZIONE
<p>etrico</p> <p>in incasso esistente e riposizionata con tubo fluorescente FL1x38W</p> <p>ncasso con lampade fluorescenti FL4x18W</p> <p>emergenza per indicazione vie di esodo</p> <p>ncasso con lampada fluorescente compatta FLC1x13W</p> <p>emergenza a plafone autoalimentata FL1x12W</p> <p>in filo di acciaio distribuzione Impianti Speciali - Dim. 100x50 mm</p> <p>in filo di acciaio distribuzione F.M. e illuminazione - Dim. 300x50 mm</p>

TORRE NORD

--

**Impresa esecutrice:**



**IMPIANTI TECNOLOGICI**  
VIA S. GERMANO N.205 NOLA-PIAZZOLA (NA)

ne	P.I. PICCOLO Elabor.	P.I. MATRONE Verif.	ING. GRILLI Approv.


ATTIVAMENTE ESEGUITO	Cod. Commessa:
	08004
	Rif. Tav. Prog.
EE. E00. 0 Piano TERRA	

Tav.:  
**PIANO TERRA**  
ILLUMINAZIONE

ZIONE	<div>Scala: 1: 100</div> <div>File: 08004-PianoTerra</div> <div>ILLUMINAZIONE* *</div>
-------	--

to disegno non potrà essere copiato, riprodotto o comunicato  
senza l'autorizzazione della scrivente.



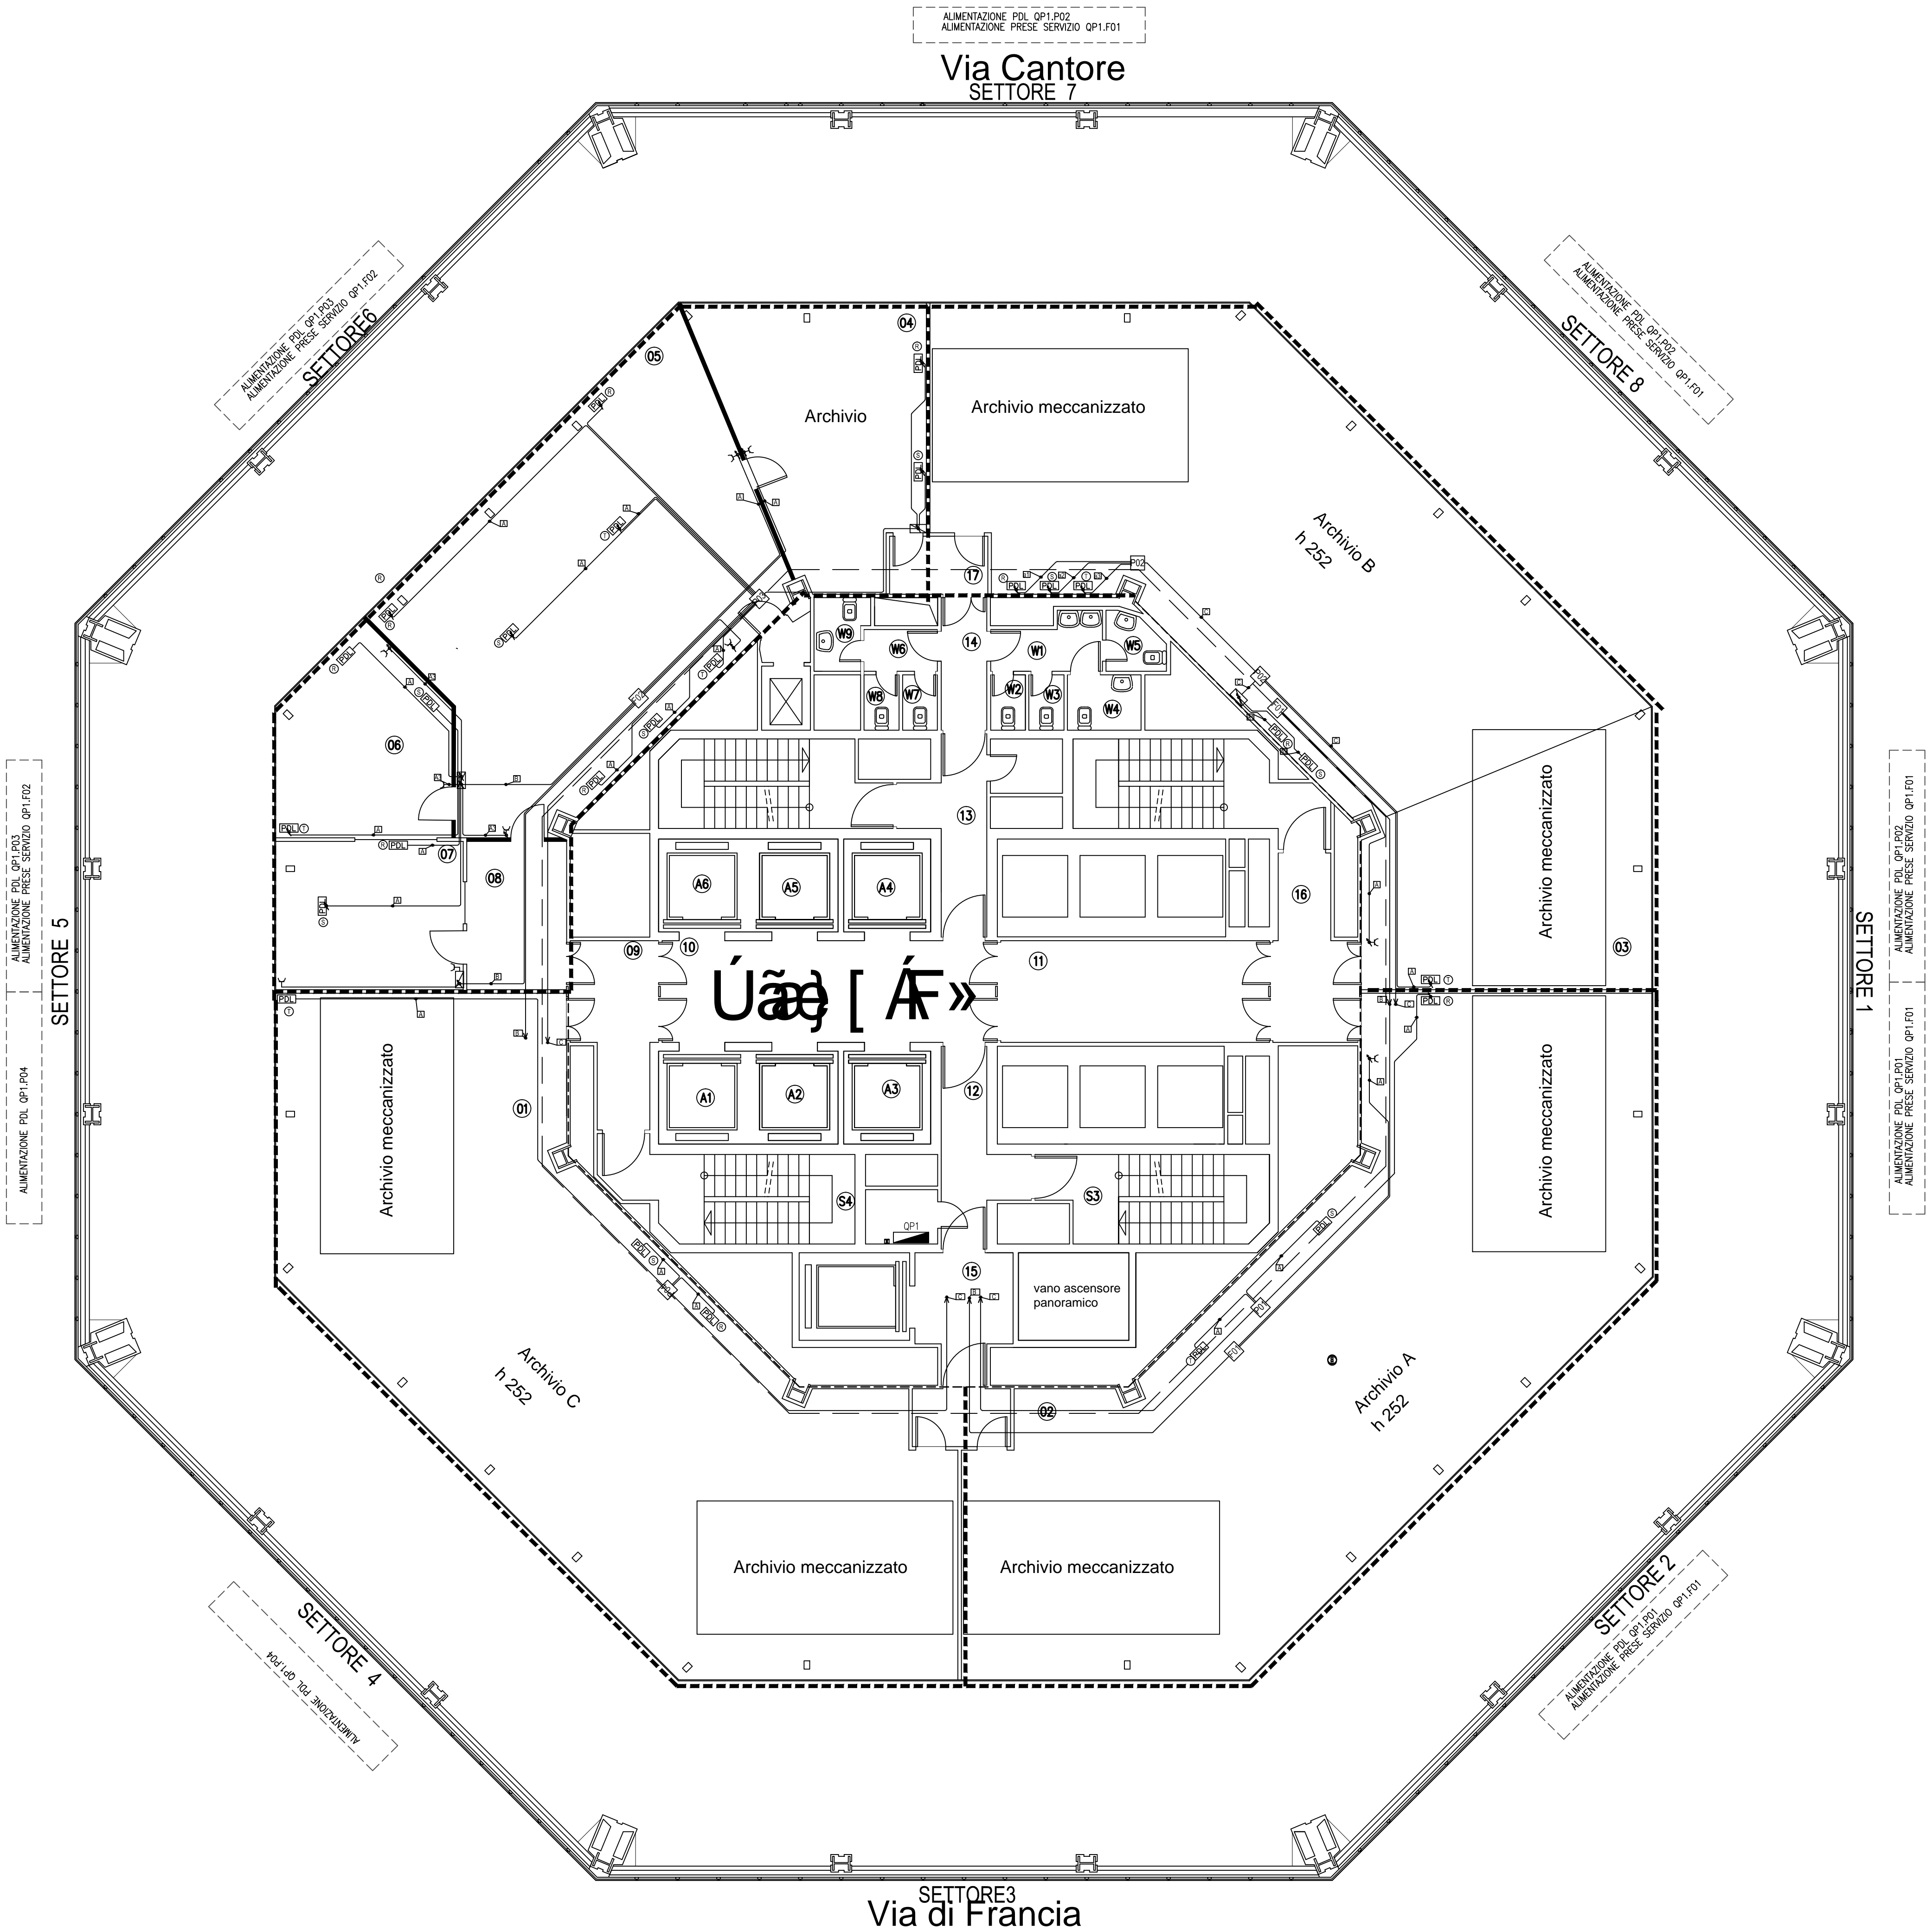

LEGENDA Imp. ELETTRICO F.M.						
Identificativo	Conduttore	Colore	Conduttori	Funzione	Colore conduttori	Fase
A			3 G 2,5	FG/OM1		
A1	canal. antiradice	3 x 2,5	N0/VK		Nar-Blu-G Verde	R
A2	canal. antiradice	3 x 2,5	N0/VK		Gr-Blu-G Verde	S
A3	canal. antiradice	3 x 2,5	N0/VK		Mar-Blu-G Verde	T
A4	1 Ø 25	Nero	3 x 2,5	N0/VK	Nar-Blu-G Verde	R
A5	1 Ø 25	Nero	3 x 2,5	N0/VK	Gr-Blu-G Verde	S
A6	1 Ø 25	Nero	3 x 2,5	N0/VK	Mar-Blu-G Verde	T
A7	1 Ø 25	Nero	3 x 4	N0/VK	Nar-Blu-G Verde	R
A8	1 Ø 25	Nero	3 x 4	N0/VK	Gr-Blu-G Verde	S
A9	1 Ø 25	Nero	3 x 4	N0/VK	Mar-Blu-G Verde	T
B			3 G 4	FG/OM1		
C			3 G 4	FG/OM1		
D			3 G 1,5	FG/OM1		
E			10x2,5	N0/VK		
E1	canal. antiradice	2 x 2,5	N0/VK			
E2	1 Ø 25	Nero	2 x 2,5	N0/VK		
F			3 x 2,5	FG/OM1		
G			2 x 1,5	FG/OM1		



Via Cantore

ILLUM. ORDINARIA: QP1.L2A  
ILLUM. ORDINARIA: QP2.L3B

ILLUM. EMERGENZA: QP1.E2  
ILLUM. EMERGENZA: QP1.E3

SETTORE 7

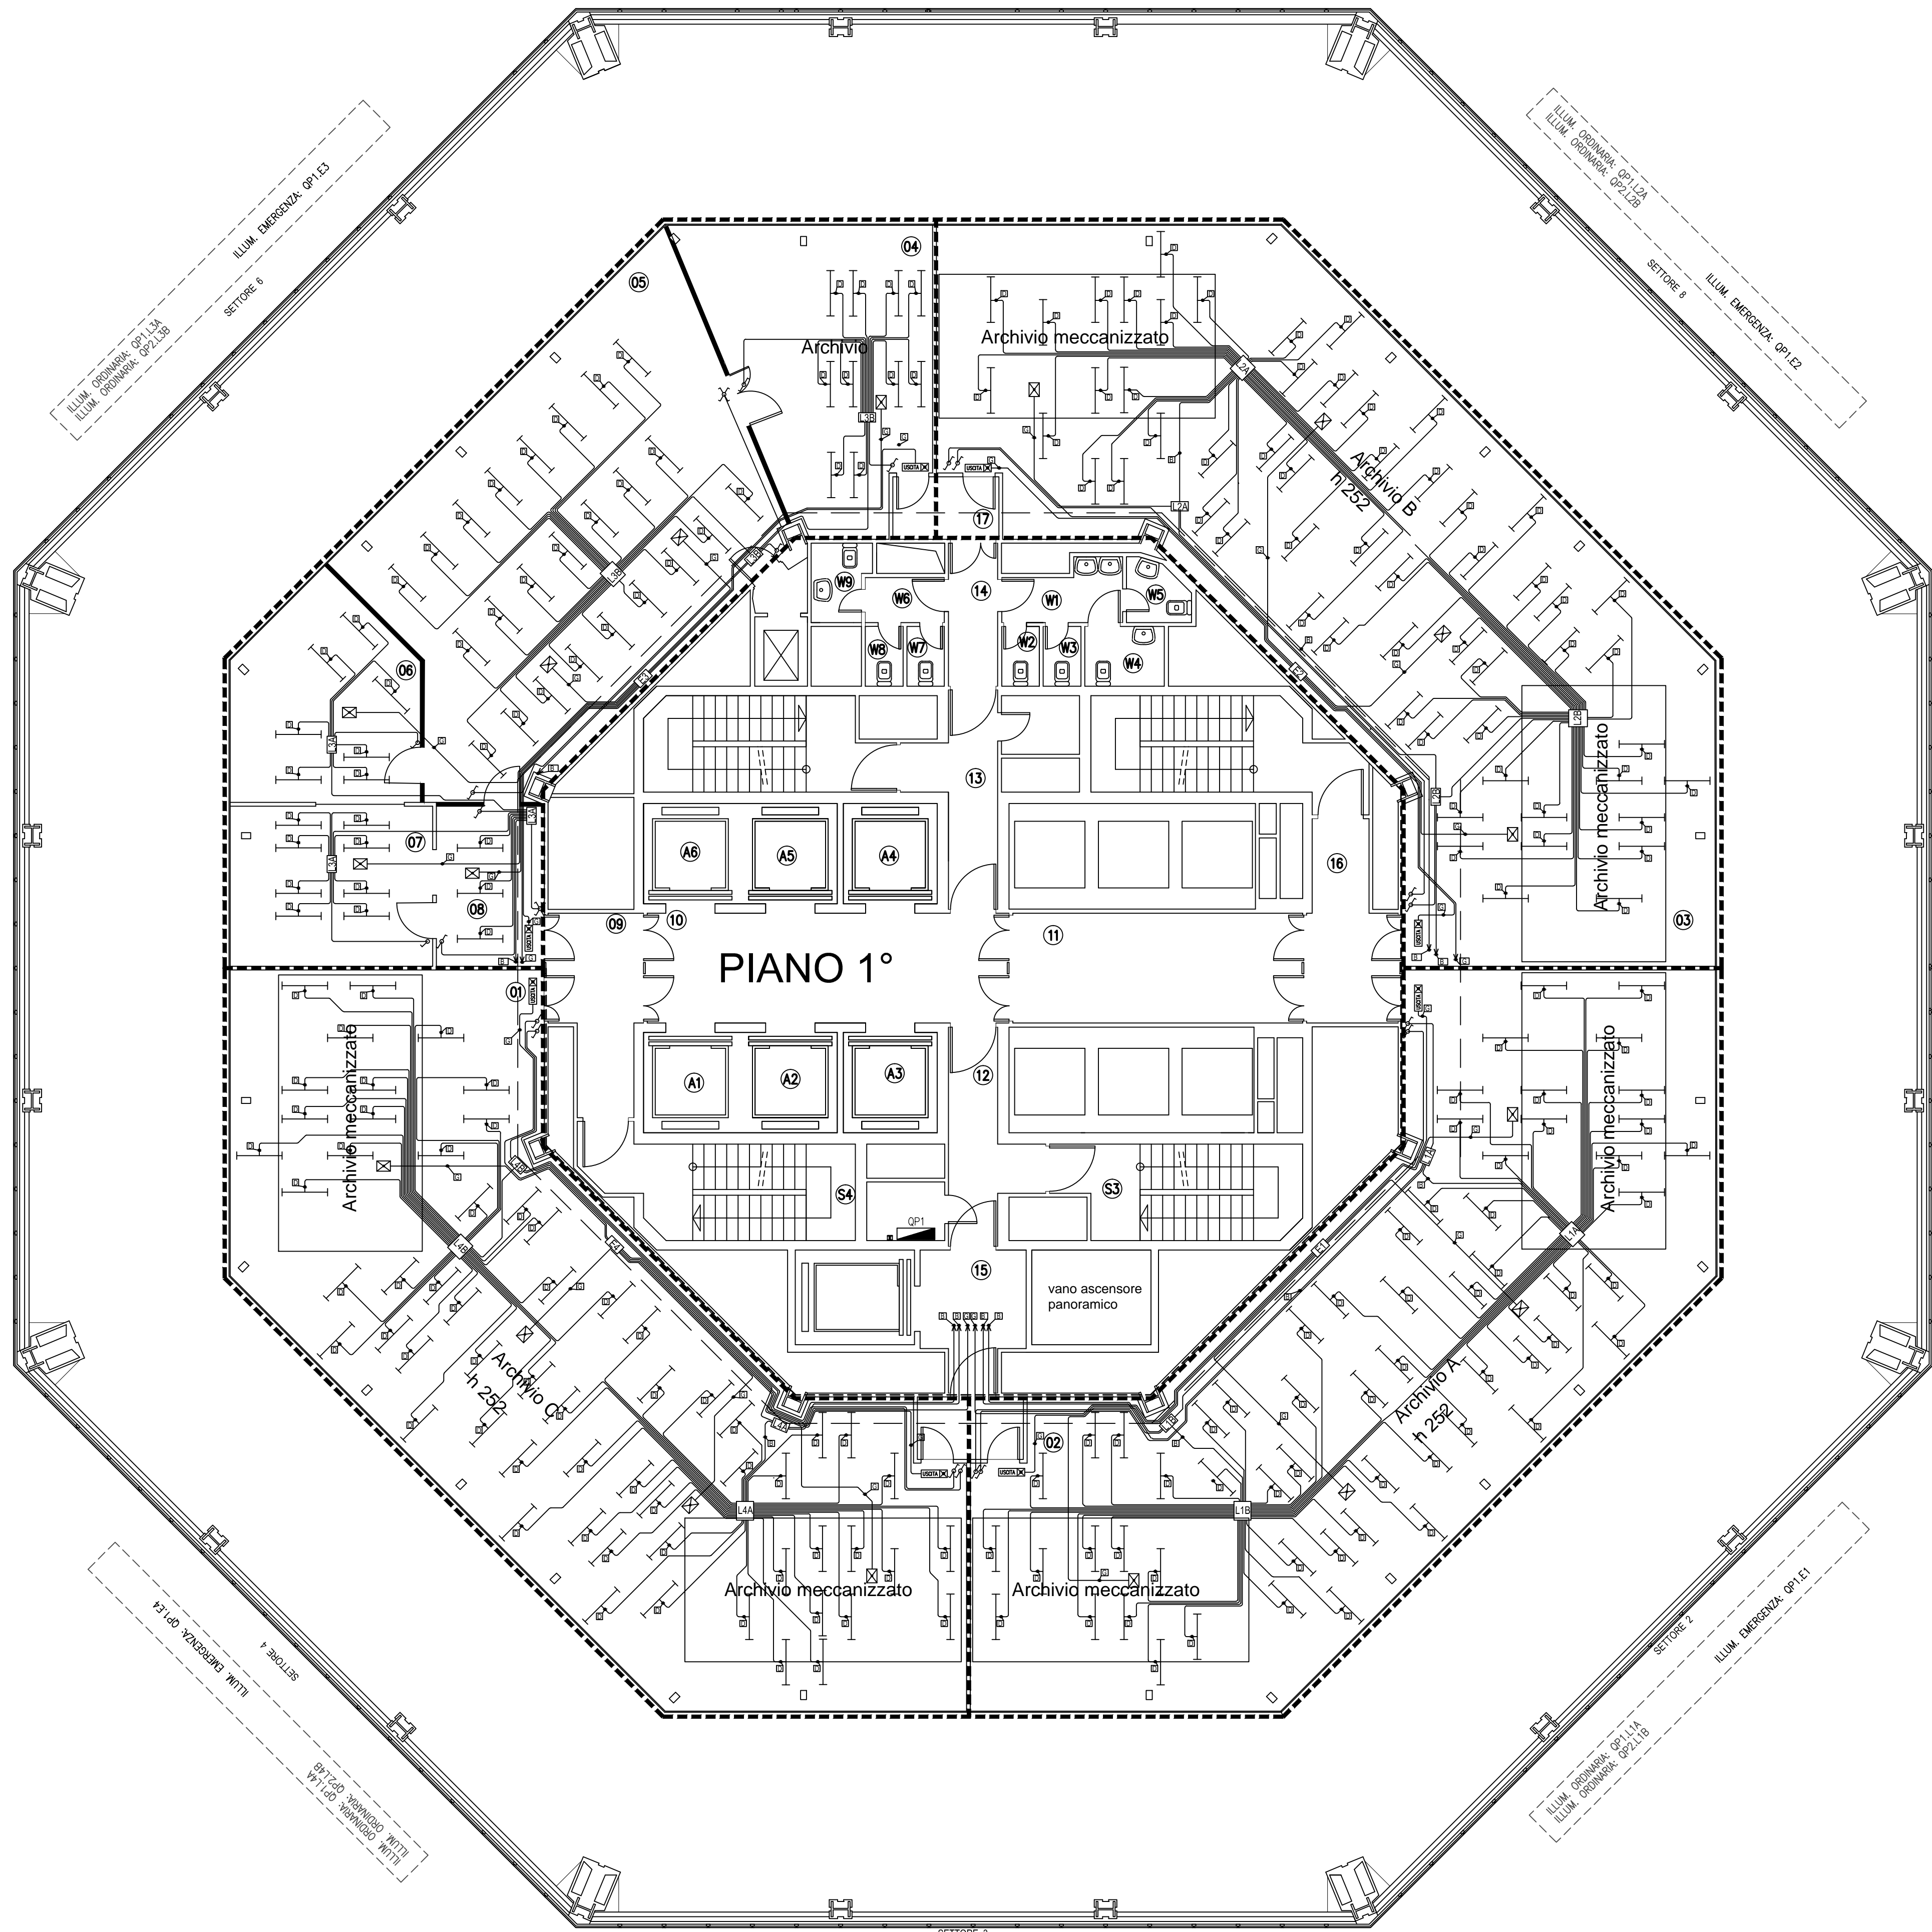

ILLUM. ORDINARIA: QP1.L4A  
ILLUM. ORDINARIA: QP2.L1B

ILLUM. EMERGENZA: QP1.E4  
ILLUM. EMERGENZA: QP1.E1

Via di Francia

PIANO 6  
LEGENDA Imp. ELETTRICO F.M. e ILLUMINAZIONE

Identificativo	Conduttore	Colore	Conduttore	Sez.	Conduttore	Sez.	Funzione	Colori conduttori	Fase

LEGENDA LINEE E CAVI ILLUMINAZIONE

NORMALE				EMERGENZA			
LINEA	Tip. Cavo	Tip. Cavo	Tip. Cavo	LINEA	Tip. Cavo	Tip. Cavo	Tip. Cavo
L1A	3 G 2,5	A	ETA	2 x 1,5	G		
L1B	3 G 4	B	E1B	2 x 1,5	G		
L2A	3 G 2,5	A	E2A	2 x 1,5	G		
L2B	3 G 2,5	A	E2B	2 x 1,5	G		
L3A	3 G 2,5	A	E3A	2 x 1,5	G		
L3B	3 G 2,5	A	E3B	2 x 1,5	G		
L4A	3 G 2,5	A	E4A	2 x 1,5	G		
L4B	3 G 2,5	A	E4B	2 x 1,5	G		
L5A	3 G 2,5	A	E5A	2 x 1,5	G		
L5B	3 G 4	B	E5B	2 x 1,5	G		
L6A	3 G 2,5	A	E6A	2 x 1,5	G		
L6B	3 G 2,5	A	E6B	2 x 1,5	G		
L7A	3 G 2,5	A	E7A	2 x 1,5	G		
L7B	3 G 4	B	E7B	2 x 1,5	G		
L8A	3 G 2,5	A	E8A	2 x 1,5	G		
L8B	3 G 4	B	E8B	2 x 1,5	G		
L20B	3 G 4	B	E20B	2 x 1,5	G		
L21A	3 G 4	B	E21A	2 x 1,5	G		
L21B	3 G 4	B	E21B	2 x 1,5	G		
L22A	3 G 4	B	E22A	2 x 1,5	G		
L22B	3 G 4	B	E22B	2 x 1,5	G		
L23A	3 G 4	B	E23A	2 x 1,5	G		
L23B	3 G 4	B	E23B	2 x 1,5	G		
L24A	3 G 4	B	E24A	2 x 1,5	G		
L24B	3 G 4	B	E24B	2 x 1,5	G		

W	Descrizione	Nr.	Descrizione

LEGENDA SIMBOLI

SIMBOLO	DESCRIZIONE
	Quadro elettrico
	Interruttore
	Deviatore
	Invertitore
	Pulsante
	Lampada da incasso esistente e riposizionata con tubo fluorescente FL1x38W
	Corpo da incasso con lampade fluorescenti FL4x18W
	Lampada di emergenza per indicazione vie di esodo
	Faretto da incasso con lampada fluorescente compatta FLC1x13W
	Lampada di emergenza a plafone autosalimentata FL1x12W
	Passerella in filo di acciaio distribuzione Impianti Speciali - Dim. 100x50 mm
	Passerella in filo di acciaio distribuzione F.M. e illuminazione - Dim. 300x50 mm

S.P.IM. S.p.A.

RISTRUTTURAZIONE EDIFICIO TORRE NORD

RESP.PROC.

DOTT. FRANCESCO ODDONI


DIRETTORE LAVORI

ARCH. ANNAMARIA AIRENTI

Impresa appaltatrice:

ATI  
CEMS IMPIANTI TECNOLOGICI  
EDILPIEMME S.R.L.

Impresa esecutrice:

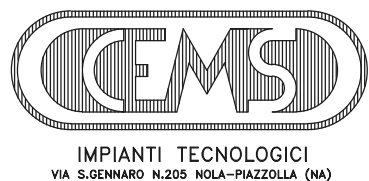

A-B

Rev.ne

16/10/08

Data

Descrizione

P.I. PICCOLO

Elabor.

P.I. MATRONE

Verif.

ING. GRILLI

Approv.

Cod. Commessa:

08004

Rif. Tav. Prog.

EE. E01.0 Piano Primo

Tav.:

Piano PRIMO

ILLUMINAZIONE

Scala:

1: 100

File: 08004-PianoPrimo

ILLUMINAZIONE


A termini delle vigenti leggi sul diritto d'autore questo disegno non potrà essere copiato, riprodotto o comunicato ad altre persone o ditte senza l'autorizzazione dello scrivente.



ALIMENTAZIONE PDL OP2.P07  
ALIMENTAZIONE PRESE SERVIZIO OP2.F03

Via Cantore

SETTORE 7

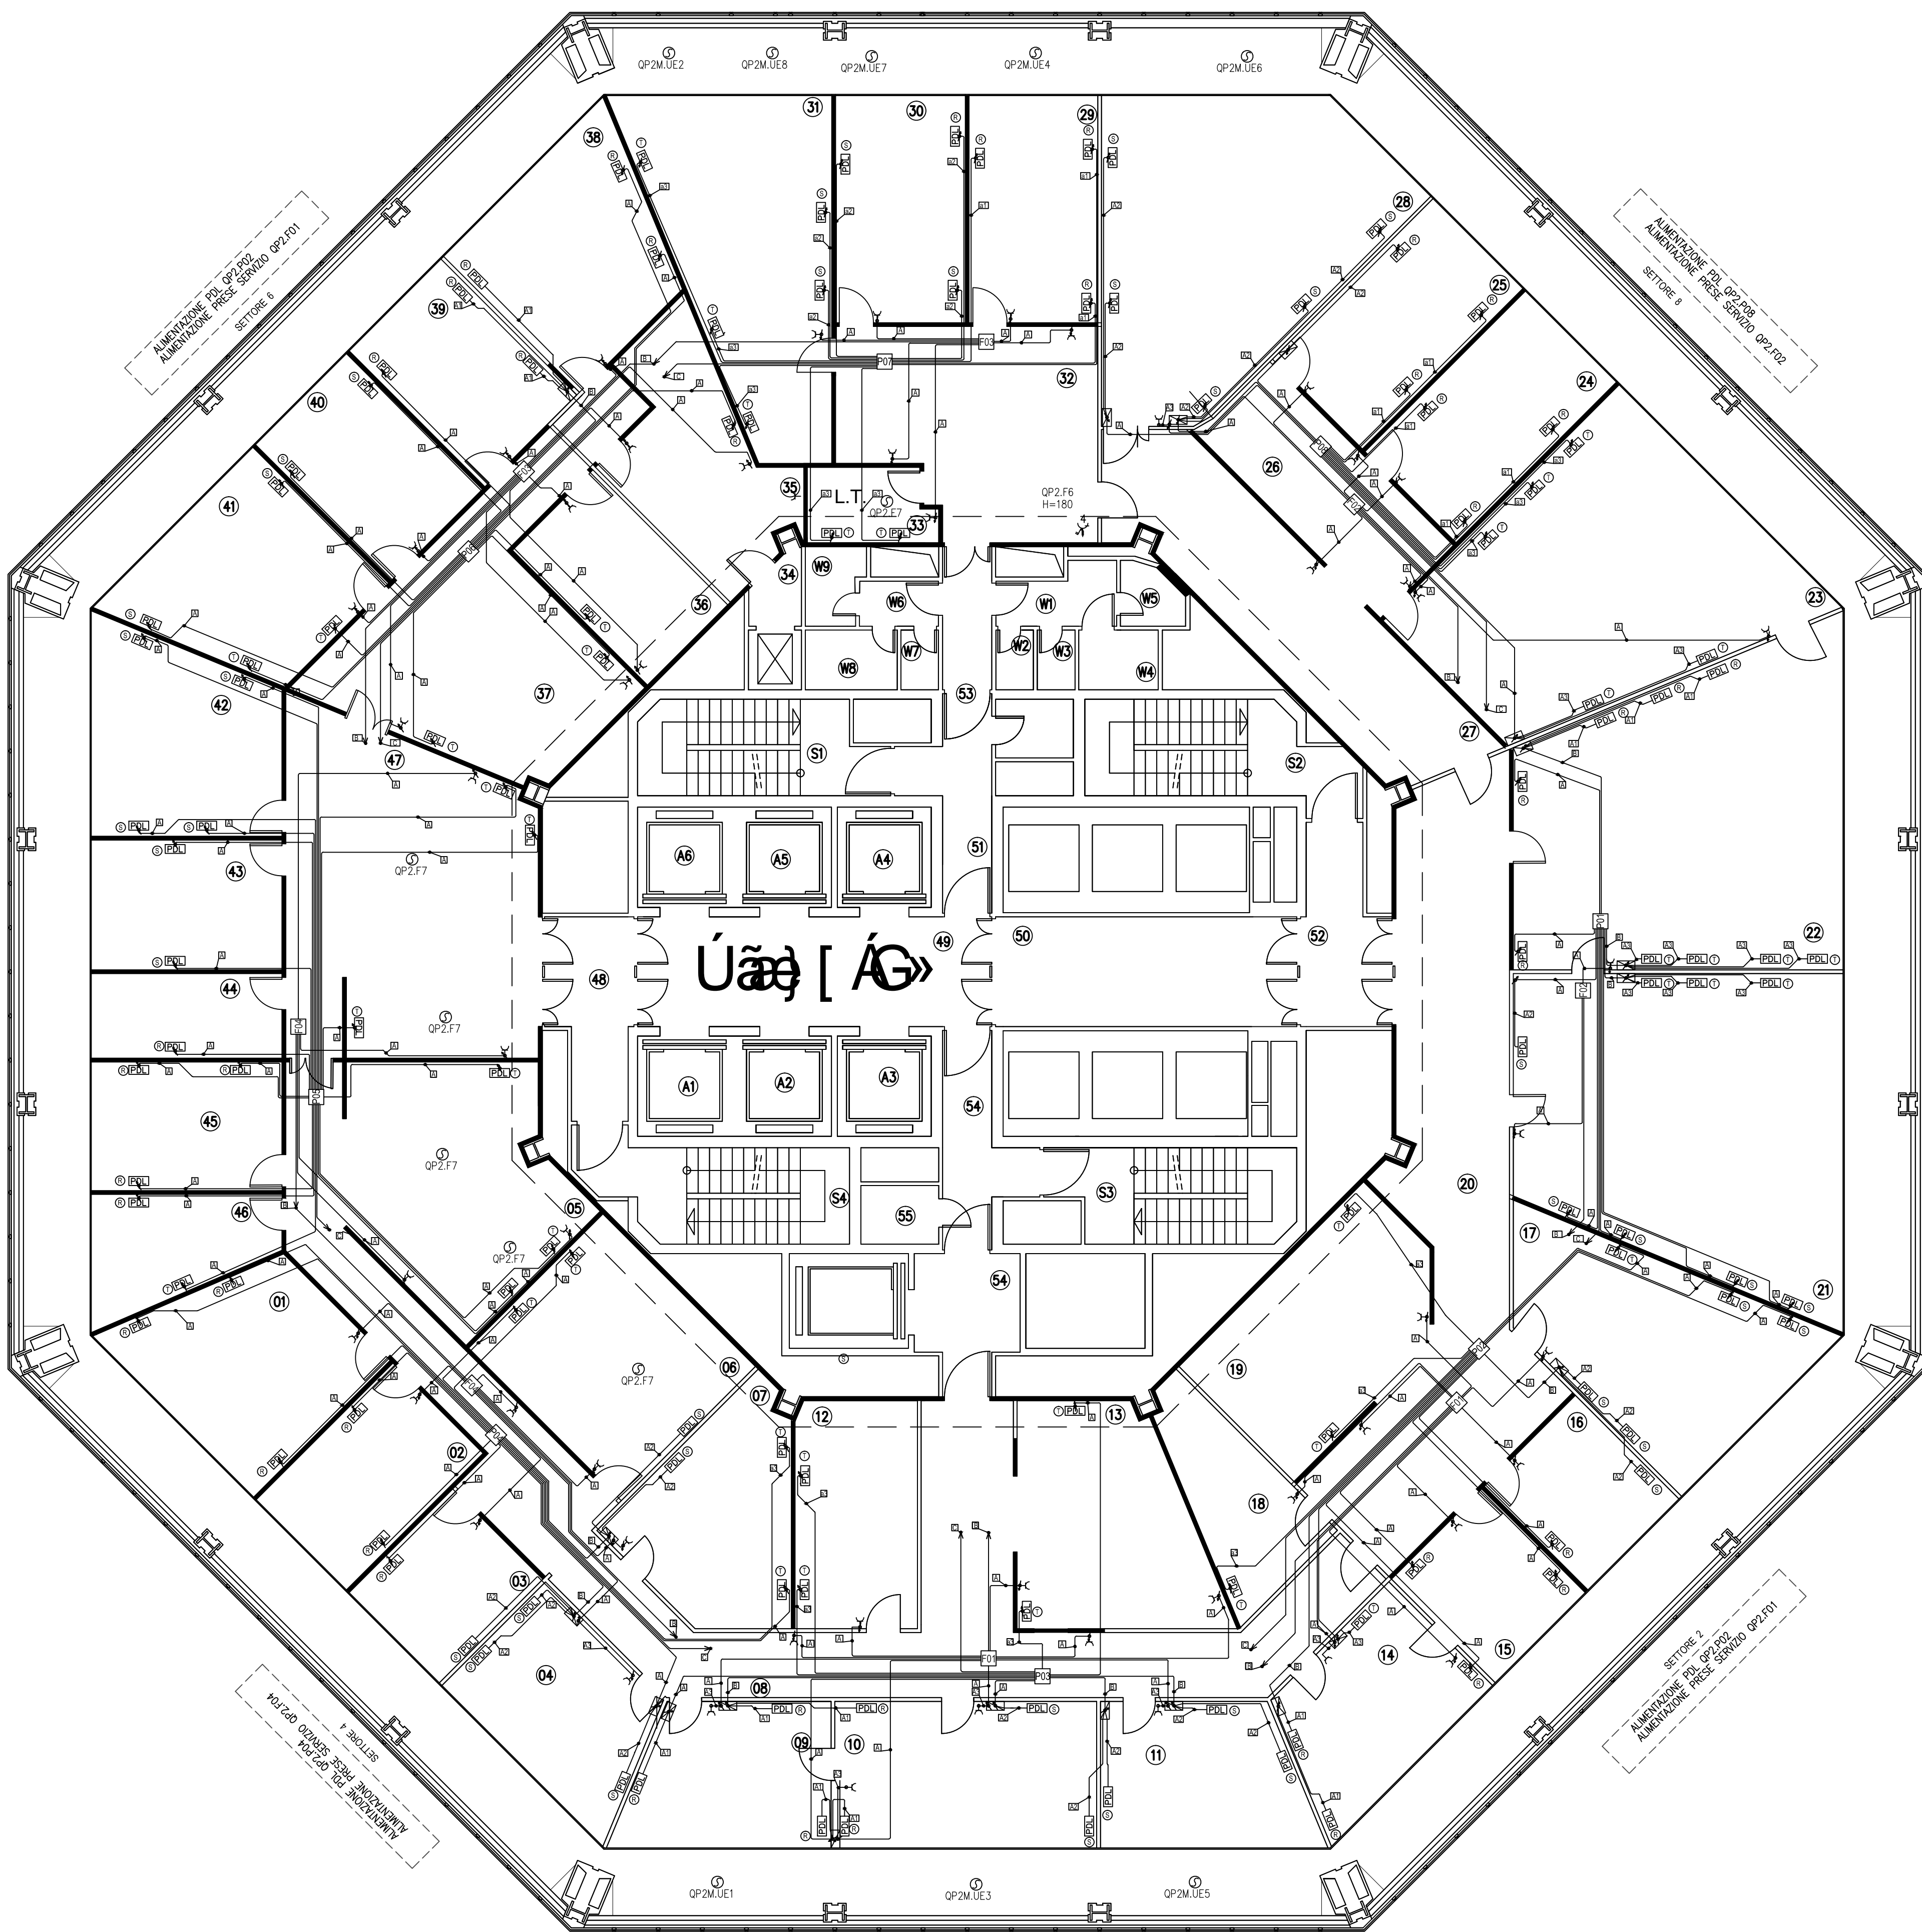

Identificativo	Candidato Tipo	Colore	Conduttore Sec.	Conduttore Tipo	Funzione	Colori conduttori	Fase
A1	canal.	antracite	3 x 2,5	FG7OM1		Nar.-Blu-G.Verde	R
A2	canal.	antracite	3 x 2,5	NO7VK		Gr.-Blu-G.Verde	S
A3	canal.	antracite	3 x 2,5	NO7VK		Mar-Blu-G.Verde	T
a1	1 Ø 25	Nero	3 x 2,5	NO7VK		Nar.-Blu-G.Verde	R
a2	1 Ø 25	Nero	3 x 2,5	NO7VK		Gr.-Blu-G.Verde	S
a3	1 Ø 25	Nero	3 x 2,5	NO7VK		Mar-Blu-G.Verde	T
a4	1 Ø 25	Nero	3 x 4	NO7VK		Nar.-Blu-G.Verde	R
a5	1 Ø 25	Nero	3 x 4	NO7VK		Gr.-Blu-G.Verde	S
a6	1 Ø 25	Nero	3 x 4	NO7VK		Mar-Blu-G.Verde	T
B			3 G 4	FG7OM1			
C			3 G 4	FG7OM1			
D			3 G 1,5	FG7OM1			
E			10x2,5	NO7VK			
E1	canal.	antracite	2 x 2,5	NO7VK			
E2	1 Ø 25	Nero	2 x 2,5	NO7VK			
F			3 x 2,5	FG7OM1			
G			2 x 1,5	FG7OM1			

Nr.	Descrizione	Nr.	Descrizione	Nr.	Descrizione	Nr.	Descrizione
## LEGENDA SIMBOLI

SIMBOLO	DESCRIZIONE
	Quadro elettrico
	Presa elettrica, ad incasso.
	Posto di lavoro composto da una presa UNEL e una lineare, ad incasso.
	Punto di alimentazione generico
	Cavo termoisolante sottopavimento
	Passerella in filo di acciaio distribuzione Impianti Speciali - Dim. 100x50 mm
	Passerella in filo di acciaio distribuzione F.M. e illuminazione - Dim. 300x50 mm
	Blindo Al 4x800 A
	Presa cee 2P+PE 230V - 16 A
	Posto di lavoro composto da una presa UNEL e una lineare, montaggio su canale.
	Presa elettrica, montaggio su canale

S.P.IM. S.p.A.

RISTRUTTURAZIONE EDIFICIO TORRE NORD

RESP.PROC.  
DOTT. FRANCESCO ODDONI

DIRETTORE LAVORI  
ARCH. ANNAMARIA AIRENTI

Impresa appaltatrice:

ATI  
CEMS IMPIANTI TECNOLOGICI  
EDILPIEMME S.R.L.

Impresa esecutrice:



A-B 16/07/08  
Rev.ne Data

Descrizione

P.I. PICCOLO  
Elabor.

P.I. MATRONE  
Verif.

ING. GRILLI  
Approv.

DOCUMENTO CONFORME A QUANTO EFFETTIVAMENTE ESEGUITO  
IL DIRETTORE TECNICO

Cod. Commessa:

08004

Rif. Tav. Prog.

EE.F02.0 Piano

Secondo

Titolo disegno:

AS-BUILT

PIANO SECONDO

DISTRIBUZIONE F. M e PDL

Tav.:

Piano Secondo

F. M. + PDL

Scala:

1: 100

File:

08004-PianoSecondo F. M. +PDL+

A termini delle vigenti leggi sul diritto d'autore questo disegno non potrà essere copiato, riprodotto o comunicato ad altre persone o ditta senza l'autorizzazione dello scrivente.

Via Cantore

ILLUM. ORDINARIA CORRIDOI: QP2.LC3  
ILLUM. ORDINARIA: QP2.L7A  
ILLUM. ORDINARIA: QP2.L7B

ILLUM. EMERGENZA Corridoi: QP2.EC3  
ILLUM. EMERGENZA: QP2.E7A  
ILLUM. EMERGENZA: QP2.E7B

SETTORE 7

ILLUM. ORDINARIA CORRIDOI: QP2.LC2  
ILLUM. ORDINARIA: QP2.L6A  
ILLUM. ORDINARIA: QP2.L6B

SETTORE 8

ILLUM. EMERGENZA Corridoi: QP2.EC2  
ILLUM. EMERGENZA: QP2.E6A  
ILLUM. EMERGENZA: QP2.E6B

ILLUM. EMERGENZA Corridoi: QP2.EC4  
ILLUM. EMERGENZA: QP2.E7A  
ILLUM. EMERGENZA: QP2.E7B

ILLUM. ORDINARIA CORRIDOI: QP2.LC4  
ILLUM. ORDINARIA: QP2.L7A  
ILLUM. ORDINARIA: QP2.L7B

PIANO 2°

SETTORE 3

Via di Francia

ILLUM. ORDINARIA CORRIDOI: QP2.LC1  
ILLUM. ORDINARIA: QP2.L3A  
ILLUM. ORDINARIA: QP2.L3B

ILLUM. EMERGENZA Corridoi: QP2.EC1  
ILLUM. EMERGENZA: QP2.E3A  
ILLUM. EMERGENZA: QP2.E3B

PIANO 6°  
LEGENDA Imp. ELETTRICO F.M. e ILLUMINAZIONE

Identificativo	Canalizio	Colore	Conduttività	Sez.	Funzione	Colore conduttori	Fase
A1	canal.	nera	3 x 2,5	FGOM1			
A2	canal.	nera	3 x 2,5	FGOM1			
A3	canal.	nera	3 x 2,5	FGOM1			
a1	1 Ø 25	Nero	3 x 2,5	FGOM1			
a2	1 Ø 25	Nero	3 x 2,5	FGOM1			
a3	1 Ø 25	Nero	3 x 2,5	FGOM1			
B			3 x 4	FGOM1			
C			5 x 4	FGOM1			
D			5 x 1,5	FGOM1			
E			2 x 2,5	FGOM1			
E1			2 x 2,5	FGOM1			
E2			2 x 2,5	FGOM1			
F			3 x 2,5	FGOM1			
G			2 x 1,5	FGOM1			
H			2 x 2,5	FGOM1			

LEGENDA LINEE E CAVI ILLUMINAZIONE

NORMALE				EMERGENZA			
LINEA	Tipologia	Sez.	Tipologia	LINEA	Tipologia	Sez.	Tipologia
L1A	3 x 2,5	A	ET1A	2 x 1,5	G		
L1B	3 x 4	B	ET1B	2 x 1,5	G		
L2A	3 x 2,5	A	ET2A	2 x 1,5	G		
L2B	3 x 2,5	A	ET2B	2 x 1,5	G		
L3A	3 x 2,5	A	ET3A	2 x 1,5	G		
L3B	3 x 2,5	A	ET3B	2 x 1,5	G		
L4A	3 x 2,5	A	ET4A	2 x 1,5	G		
L4B	3 x 2,5	A	ET4B	2 x 1,5	G		
L5A	3 x 2,5	A	ET5A	2 x 1,5	G		
L5B	3 x 4	B	ET5B	2 x 1,5	G		
L6A	3 x 2,5	A	ET6A	2 x 1,5	G		
L6B	3 x 2,5	A	ET6B	2 x 1,5	G		
L7A	3 x 2,5	A	ET7A	2 x 1,5	G		
L7B	3 x 4	B	ET7B	2 x 1,5	G		
L8A	3 x 2,5	A	ET8A	2 x 1,5	G		
L8B	3 x 4	B	ET8B	2 x 1,5	G		
L9A	3 x 4	B	ET9A	2 x 2,5	H		
L9B	3 x 4	B	ET9B	2 x 2,5	H		
L10A	3 x 4	B	ET10A	2 x 2,5	H		
L10B	3 x 4	B	ET10B	2 x 2,5	H		

Nr.	Descrizione	Nr.	Descrizione	Nr.	Descrizione	Nr.	Descrizione

LEGENDA SIMBOLI

SIMBOLO	DESCRIZIONE
	Quadro elettrico
	Interruttore
	Deviatore
	Invertitore
	Pulsante
	Lampada da incasso esistente e riposizionata con tubo fluorescente FL1x38W
	Corpo da incasso con lampade fluorescenti FL4x18W
	Lampada di emergenza per indicazione vie di esodo
	Faretto da incasso con lampada fluorescente compatta FL1x13W
	Lampada di emergenza a pannello autoalimentata FL1x12W
	Passerella in filo di acciaio distribuzione Impianti Speciali - Dim. 100x50 mm
	Passerella in filo di acciaio distribuzione F.M. e illuminazione - Dim. 300x50 mm

S.P.IM. S.p.A.

RISTRUTTURAZIONE EDIFICIO TORRE NORD

RESP.PROC.  
DOTT. FRANCESCO ODDONE

DIRETTORE LAVORI  
ARCH. ANNAMARIA AIRENTI

Impresa appaltatrice:  
ATI  
CEMS IMPIANTI TECNOLOGICI  
EDIPIEMME S.R.L.

Impresa esecutrice:  
  
IMPIANTI TECNOLOGICI  

A-B	16/07/08	Descrizione	P.I. PICCOLO	P.I. MATRONE	ING. GRILLI
Rev.ne	Data	Descrizione	Elabor.	Verif.	Approv.

DOCUMENTO CONFORME A QUANTO EFFETTIVAMENTE ESEGUITO  
IL DIRETTORE TECNICO

Cod. Commessa:  
08004

Rif. Tav. Prog.

EE. E02.0 Piano Secondo

Titolo disegno:  
AS-BUILT  
PIANO SECONDO  
DISTRIBUZIONE ILLUMINAZIONE


Tav.:  
Piano Secondo  
ILLUMINAZIONE

Scala:  
1: 100

File: 08004-PianoSecondo  
ILLUMINAZIONE

A termini delle vigenti leggi sul diritto d'autore questo disegno non potrà essere copiato, riprodotto o comunicato ad altre persone o ditte senza l'autorizzazione dello scrivente.



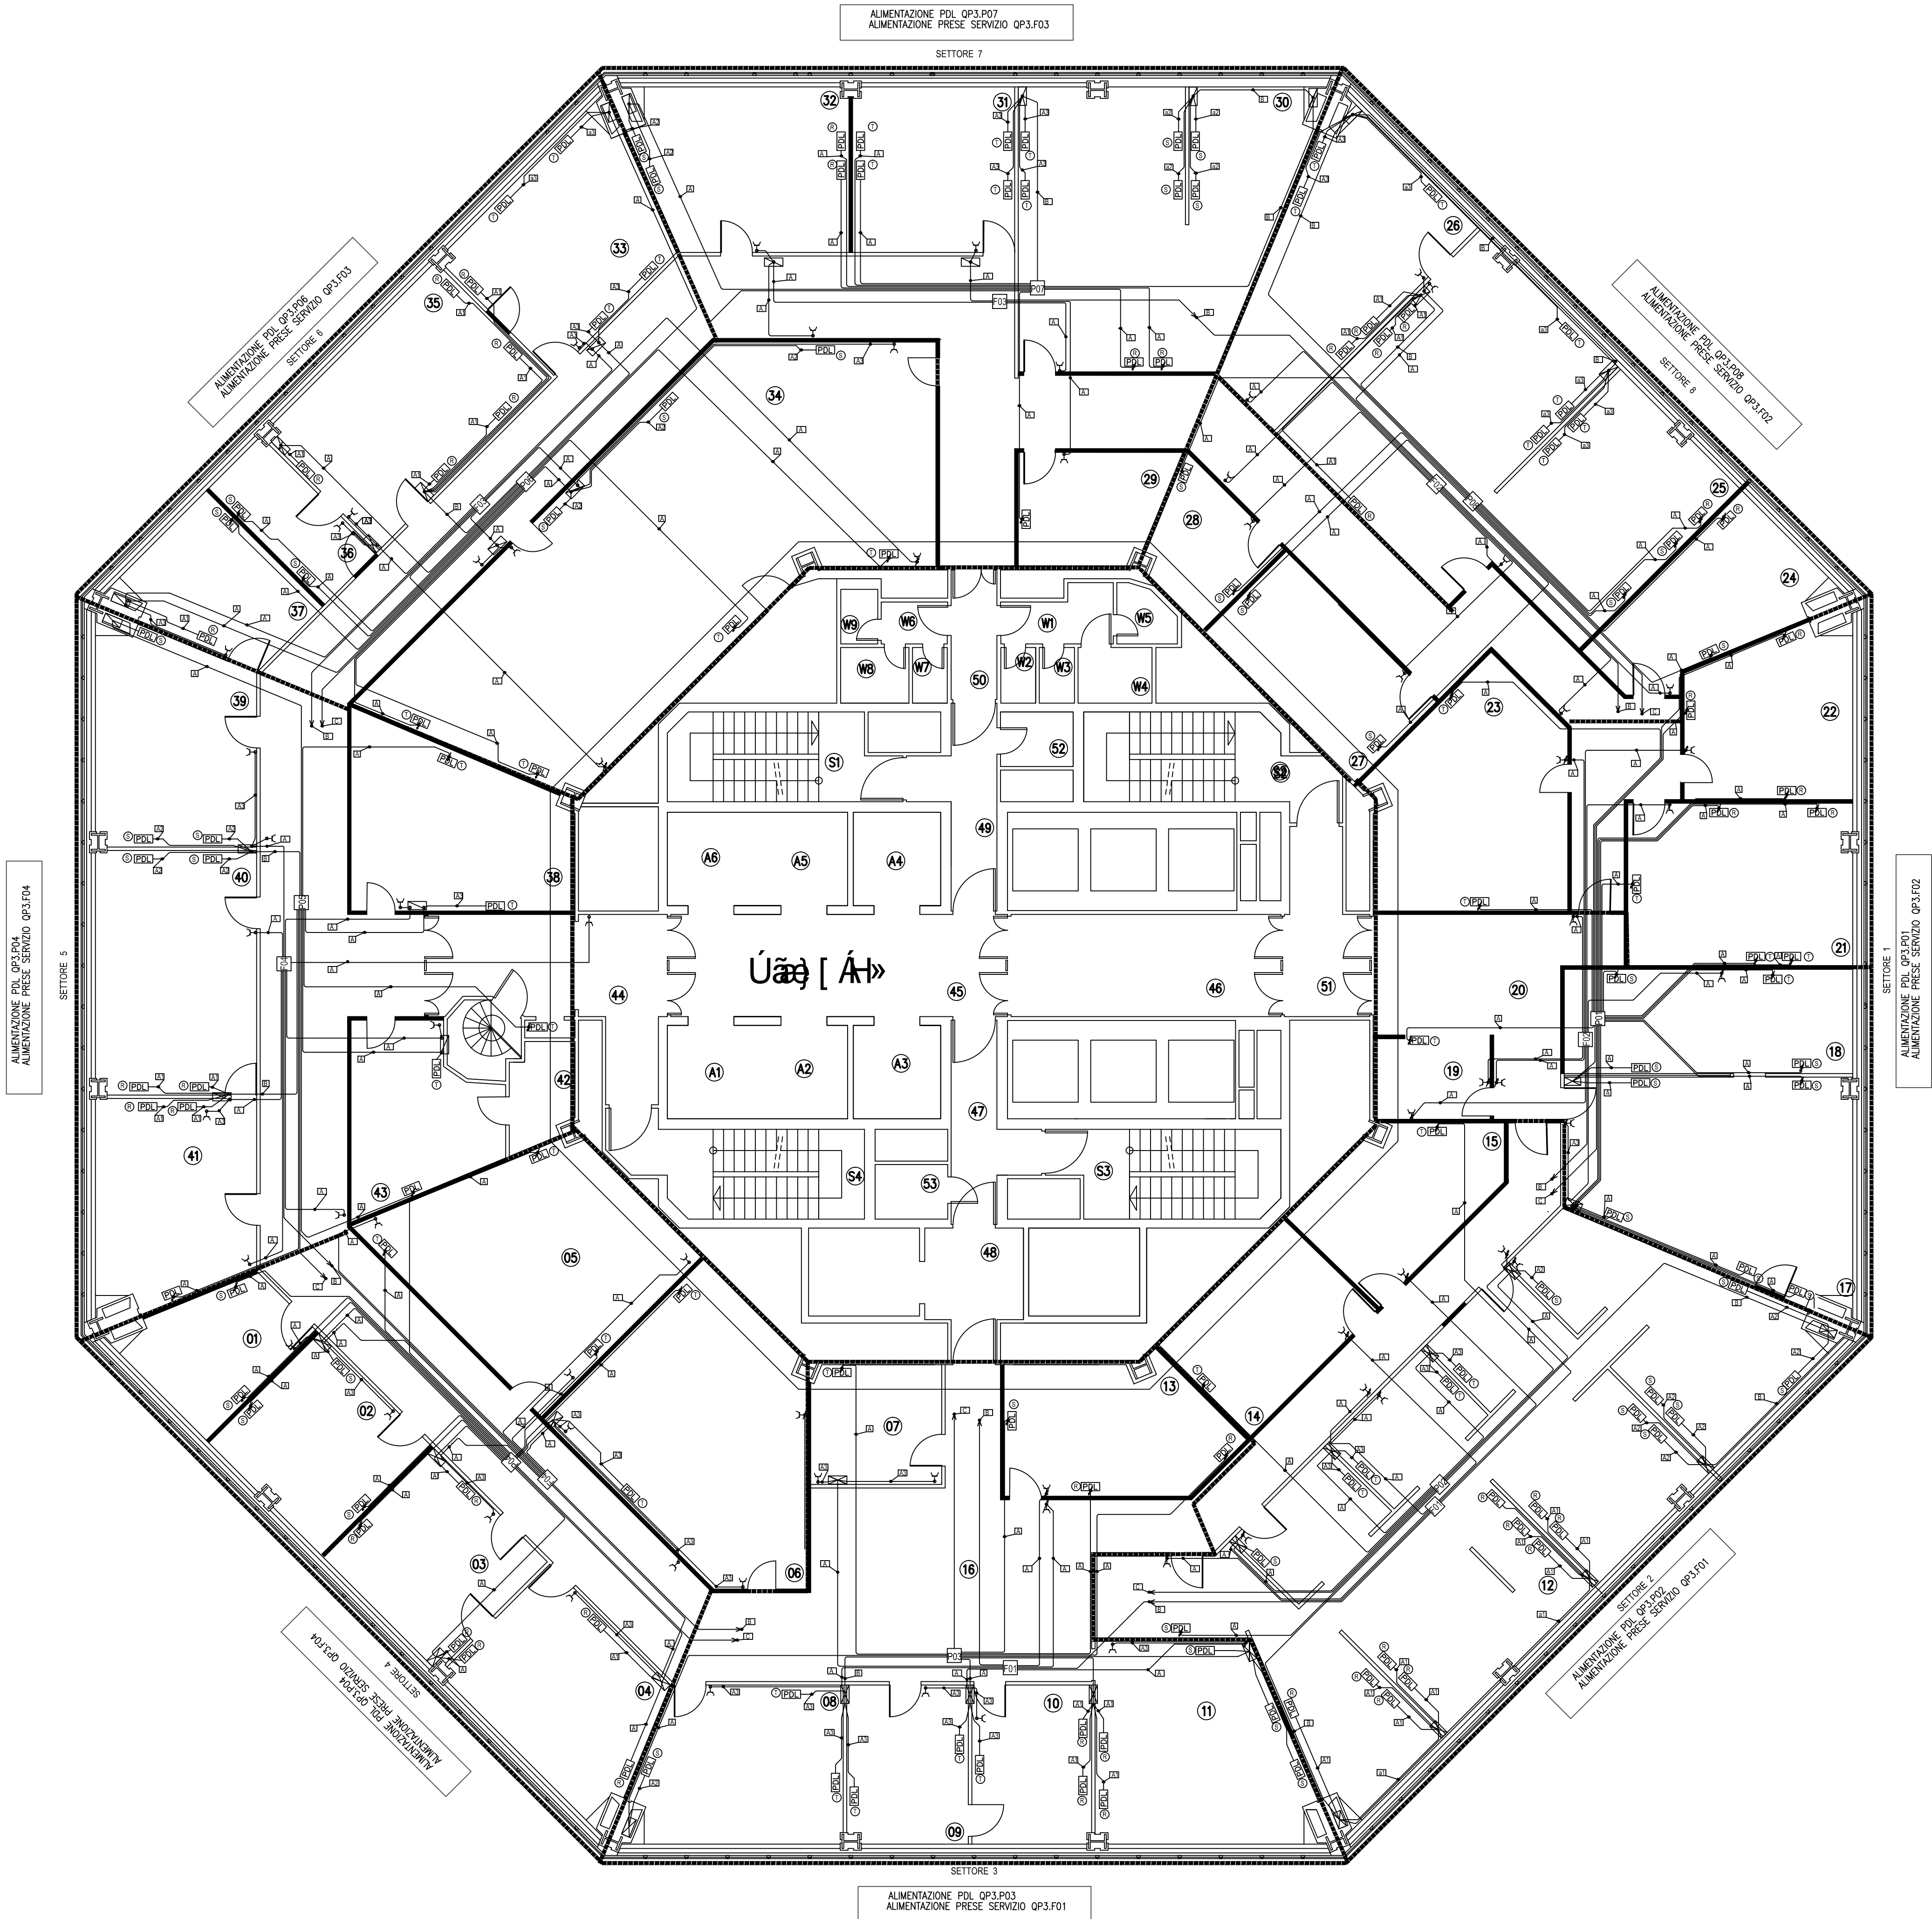

LEGENDA Imp. ELETTRICO F.M.						
Identificativo	Candela Tipo	Colore	Conduttori Sec.	Conduttori Tipo	Funzione	Colori conduttori
A1	canal. antiradice	3 x 2,5	NO/VK	F3/GOM1	Ner.-Blu-G.Verde	R
A2	canal. antiradice	3 x 2,5	NO/VK	F3/GOM1	Gr.-Blu-G.Verde	S
A3	canal. antiradice	3 x 2,5	NO/VK	F3/GOM1	Mar-Blu-G.Verde	T
A4	1 Ø 25	Nero	3 x 2,5	NO/VK	Ner.-Blu-G.Verde	R
A5	1 Ø 25	Nero	3 x 2,5	NO/VK	Gr.-Blu-G.Verde	S
A6	1 Ø 25	Nero	3 x 2,5	NO/VK	Mar-Blu-G.Verde	T

Nr.	Descrizione	Nr.	Descrizione	Nr.	Descrizione

LEGENDA SIMBOLI	
SIMBOLO	DESCRIZIONE
	Quadro elettrico
	Presca elettrica, ad incasso.
	Posto di lavoro composto da una presa UNEL e una lineare, ad incasso.
	Punto di alimentazione generico
	Cavo termoresistente sottopavimento
	Passerella in filo di acciaio distribuzione Impianti Speciali - Dim. 100x50 mm
	Passerella in filo di acciaio distribuzione F.M. e illuminazione - Dim. 300x50 mm
	Blindo Al 4x800 A
	Presca cee 2P+PE 230V - 16 A
	Posto di lavoro composto da una presa UNEL e una lineare, montaggio su canale.
	Presca elettrica, montaggio su canale

S.P.IM. S.p.A.

RISTRUTTURAZIONE EDIFICIO TORRE NORD

RESP.PROC.  
DOTT. FRANCESCO ODDONE

DIRETTORE LAVORI  
ARCH. ANNAMARIA AIRENTI

Impresa appaltatrice:  
  
ATI  
CEMS IMPIANTI TECNOLOGICI  
EDILPIEMME S.R.L.

Impresa esecutrice:  
  
IMPIANTI TECNOLOGICI  
VIA EUGENIO 1-205 MILANO (MI)

A-B	16/07/08		P.I. PICCOLO	P.I. MATRONE	ING. GRILLI
Rev.ne	Data	Descrizione	Elabor.	Verif.	Approv.

DOCUMENTO CONFORME A QUANTO EFFETTIVAMENTE ESEGUITO  
IL DIRETTORE TECNICO

Cod. Commessa:  
08004  
Rif. Tav. Prog.  
EE. F03.0 Piano Terzo


Titolo disegno:  
AS-BUILT  
PIANO TERZO  
DISTRIBUZIONE F.M. e PDL

Tav.:  
Piano Terzo  
F.M. + PDL

Scala:  
1:100

File:  
08004-PianoTerzo F.M.+PDL\*

A termini delle vigenti leggi sul diritto d'autore questo disegno non potrà essere copiato, riprodotto o comunicato ad altre persone o ditte senza l'autorizzazione dello scrivente.

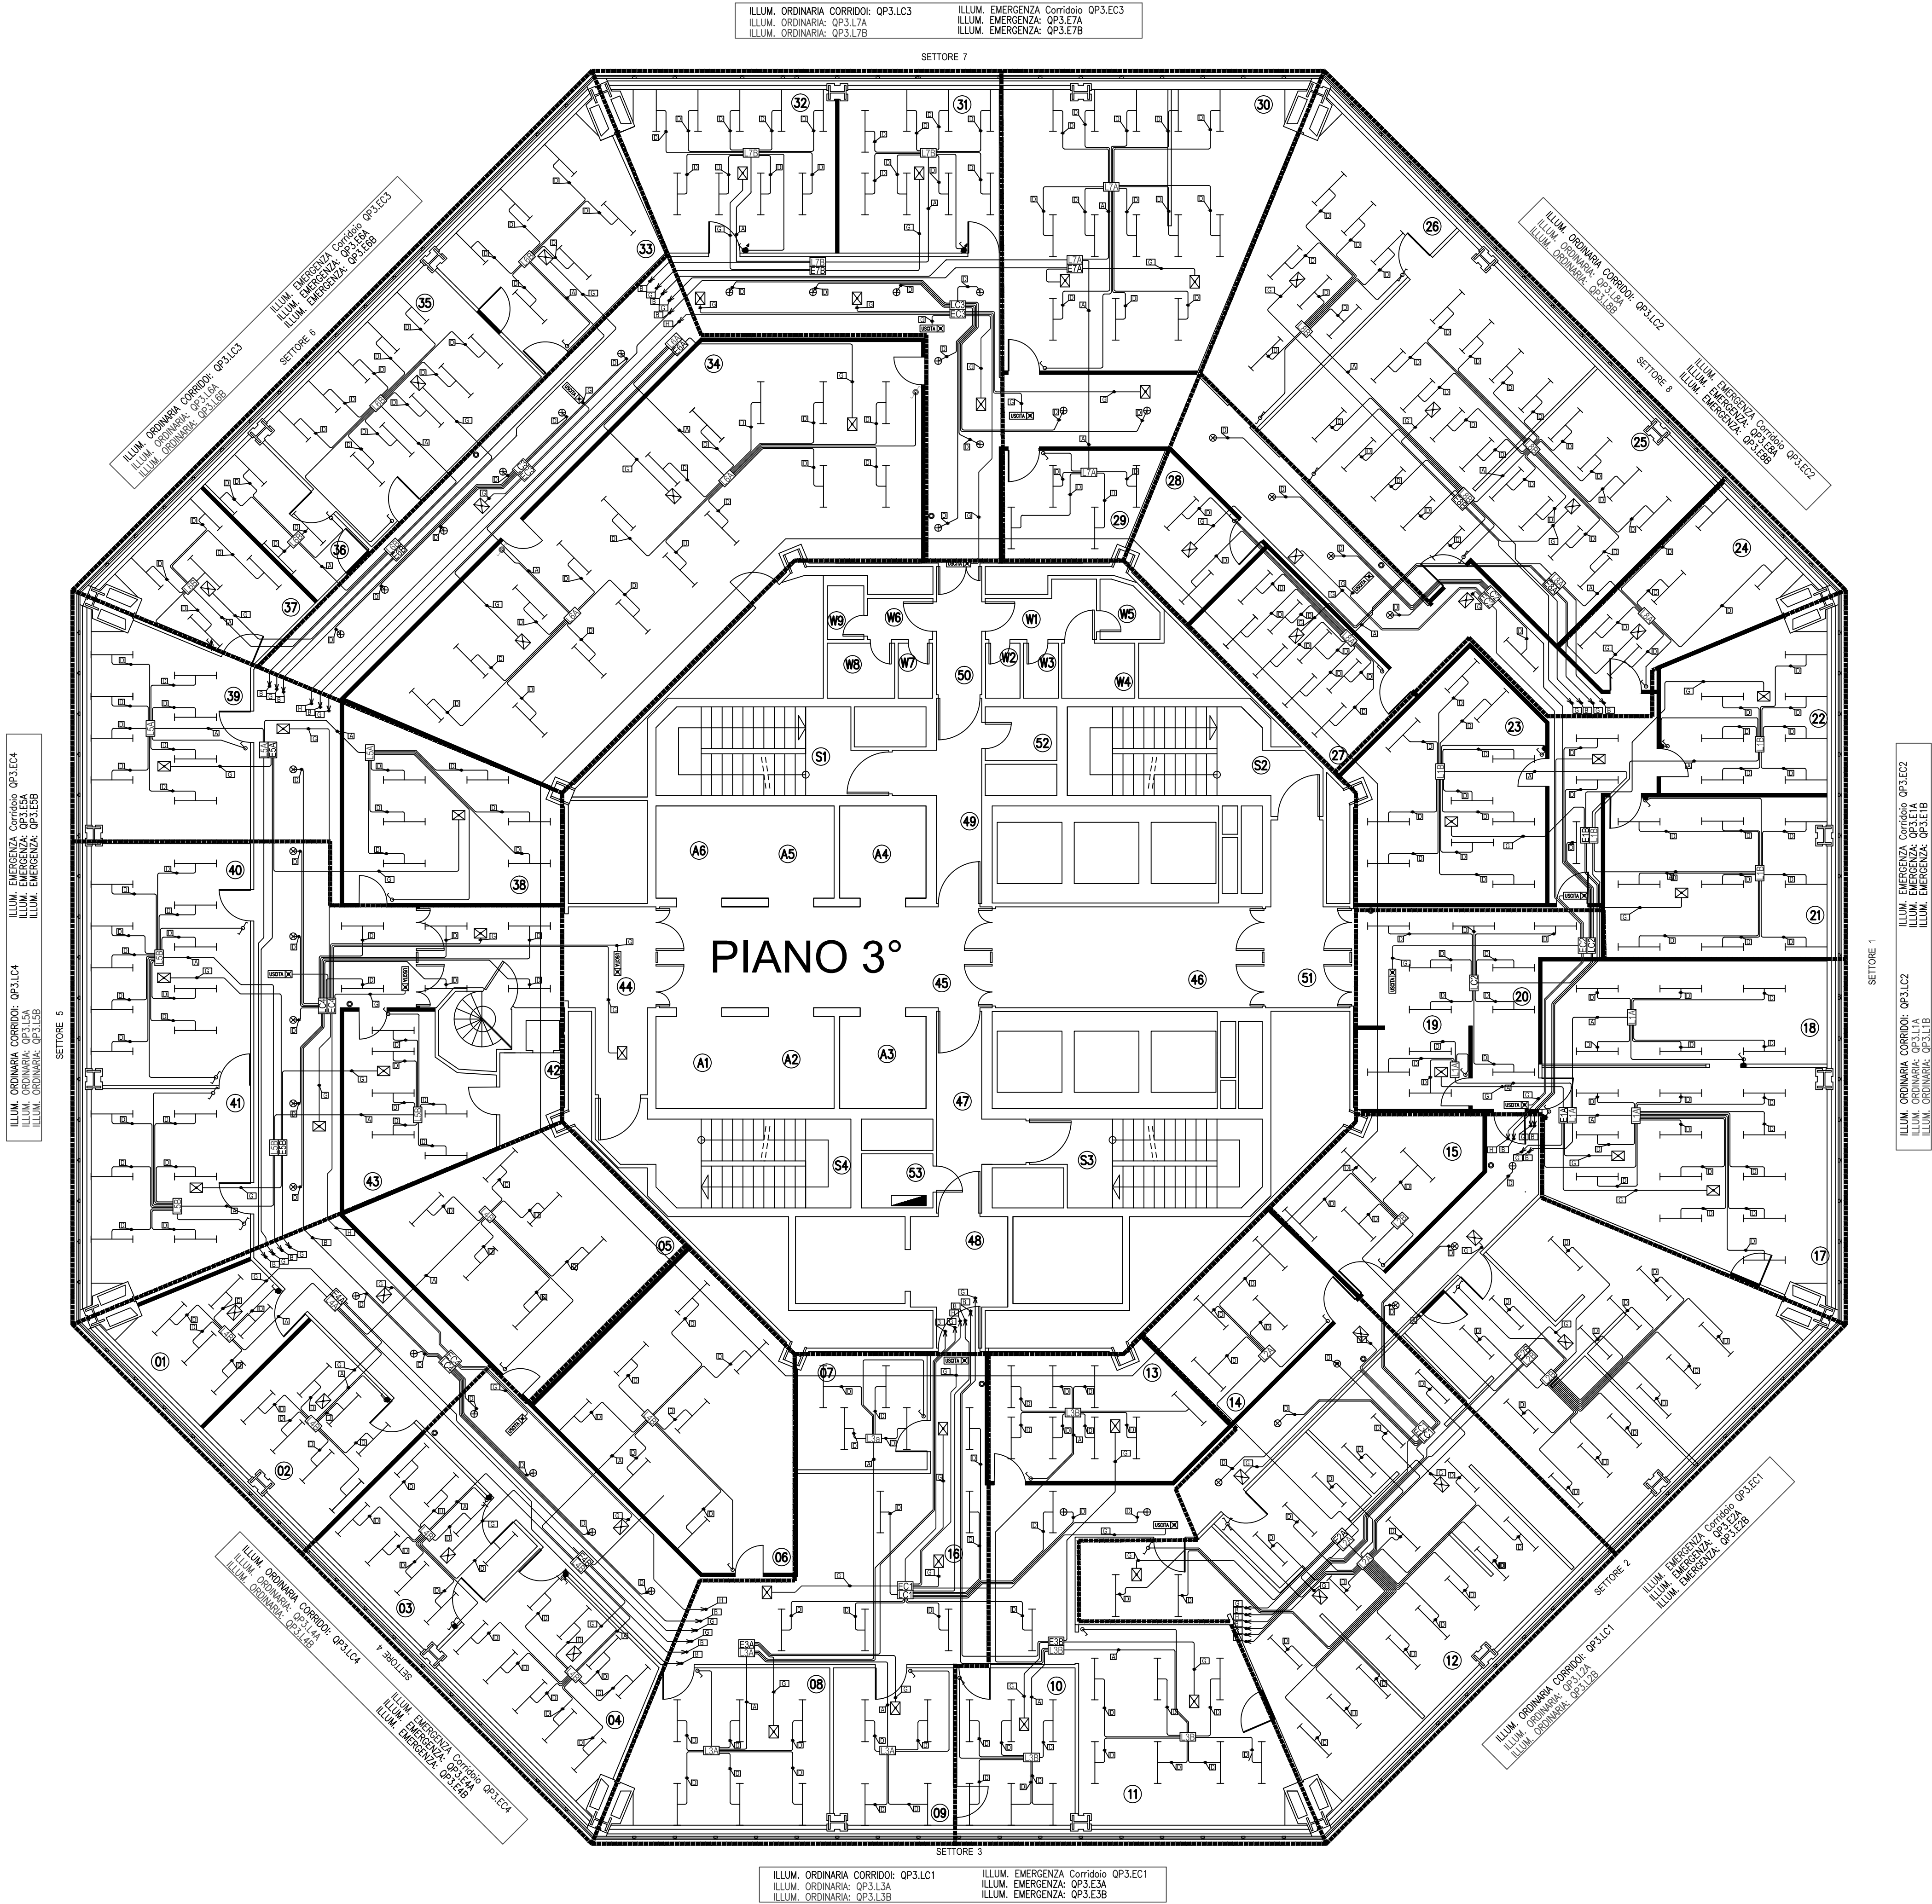

PIANO 3° LEGENDA Imp. ELETTRICO F.M. e ILLUMINAZIONE							
Identificativo	Capacità	Colore	Conduttività	Sez.	Funzione	Colori conduttori	Fase
A1	canal.	bianco	3 x 2,5	N7VK	FGOM1		
A2	canal.	bianco	3 x 2,5	N7VK	FGOM1		
A3	canal.	bianco	3 x 2,5	N7VK	FGOM1		
a1	1 Ø 25	Nero	3 x 2,5	N7VK	FGOM1		
a2	1 Ø 25	Nero	3 x 2,5	N7VK	FGOM1		
a3	1 Ø 25	Nero	3 x 2,5	N7VK	FGOM1		
B			3 G 4	FGOM1			
C			3 G 4	FGOM1			
D			3 G 1,5	FGOM1			
E			2 x 2,5	N7VK	FGOM1		
E1			2 x 2,5	N7VK	FGOM1		
E2	1 Ø 25	Nero	2 x 2,5	N7VK	FGOM1		
F			3 x 2,5	FGOM1			
G			2 x 1,5	FGOM1			
H			2 x 2,5	FGOM1			

LEGENDA LINEE E CAVI ILLUMINAZIONE			
NORMALE		EMERGENZA	
LINEA	Tip. Cavo	LINEA	Tip. Cavo
L1A	3 G 2,5	E1A	2 x 1,5
L1B	3 G 4	E1B	2 x 1,5
L2A	3 G 2,5	E2A	2 x 1,5
L2B	3 G 2,5	E2B	2 x 1,5
L3A	3 G 2,5	E3A	2 x 1,5
L3B	3 G 2,5	E3B	2 x 1,5
L4A	3 G 2,5	E4A	2 x 1,5
L4B	3 G 2,5	E4B	2 x 1,5
L5A	3 G 2,5	E5A	2 x 1,5
L5B	3 G 4	E5B	2 x 1,5
L6A	3 G 2,5	E6A	2 x 1,5
L6B	3 G 2,5	E6B	2 x 1,5
L7A	3 G 2,5	E7A	2 x 1,5
L7B	3 G 4	E7B	2 x 1,5
L8A	3 G 2,5	E8A	2 x 1,5
L8B	3 G 4	E8B	2 x 1,5





ALIMENTAZIONE PDL QP4.F07  
ALIMENTAZIONE PRESE SERVIZIO QP4.F03

Via Cantore

SETTORE 7

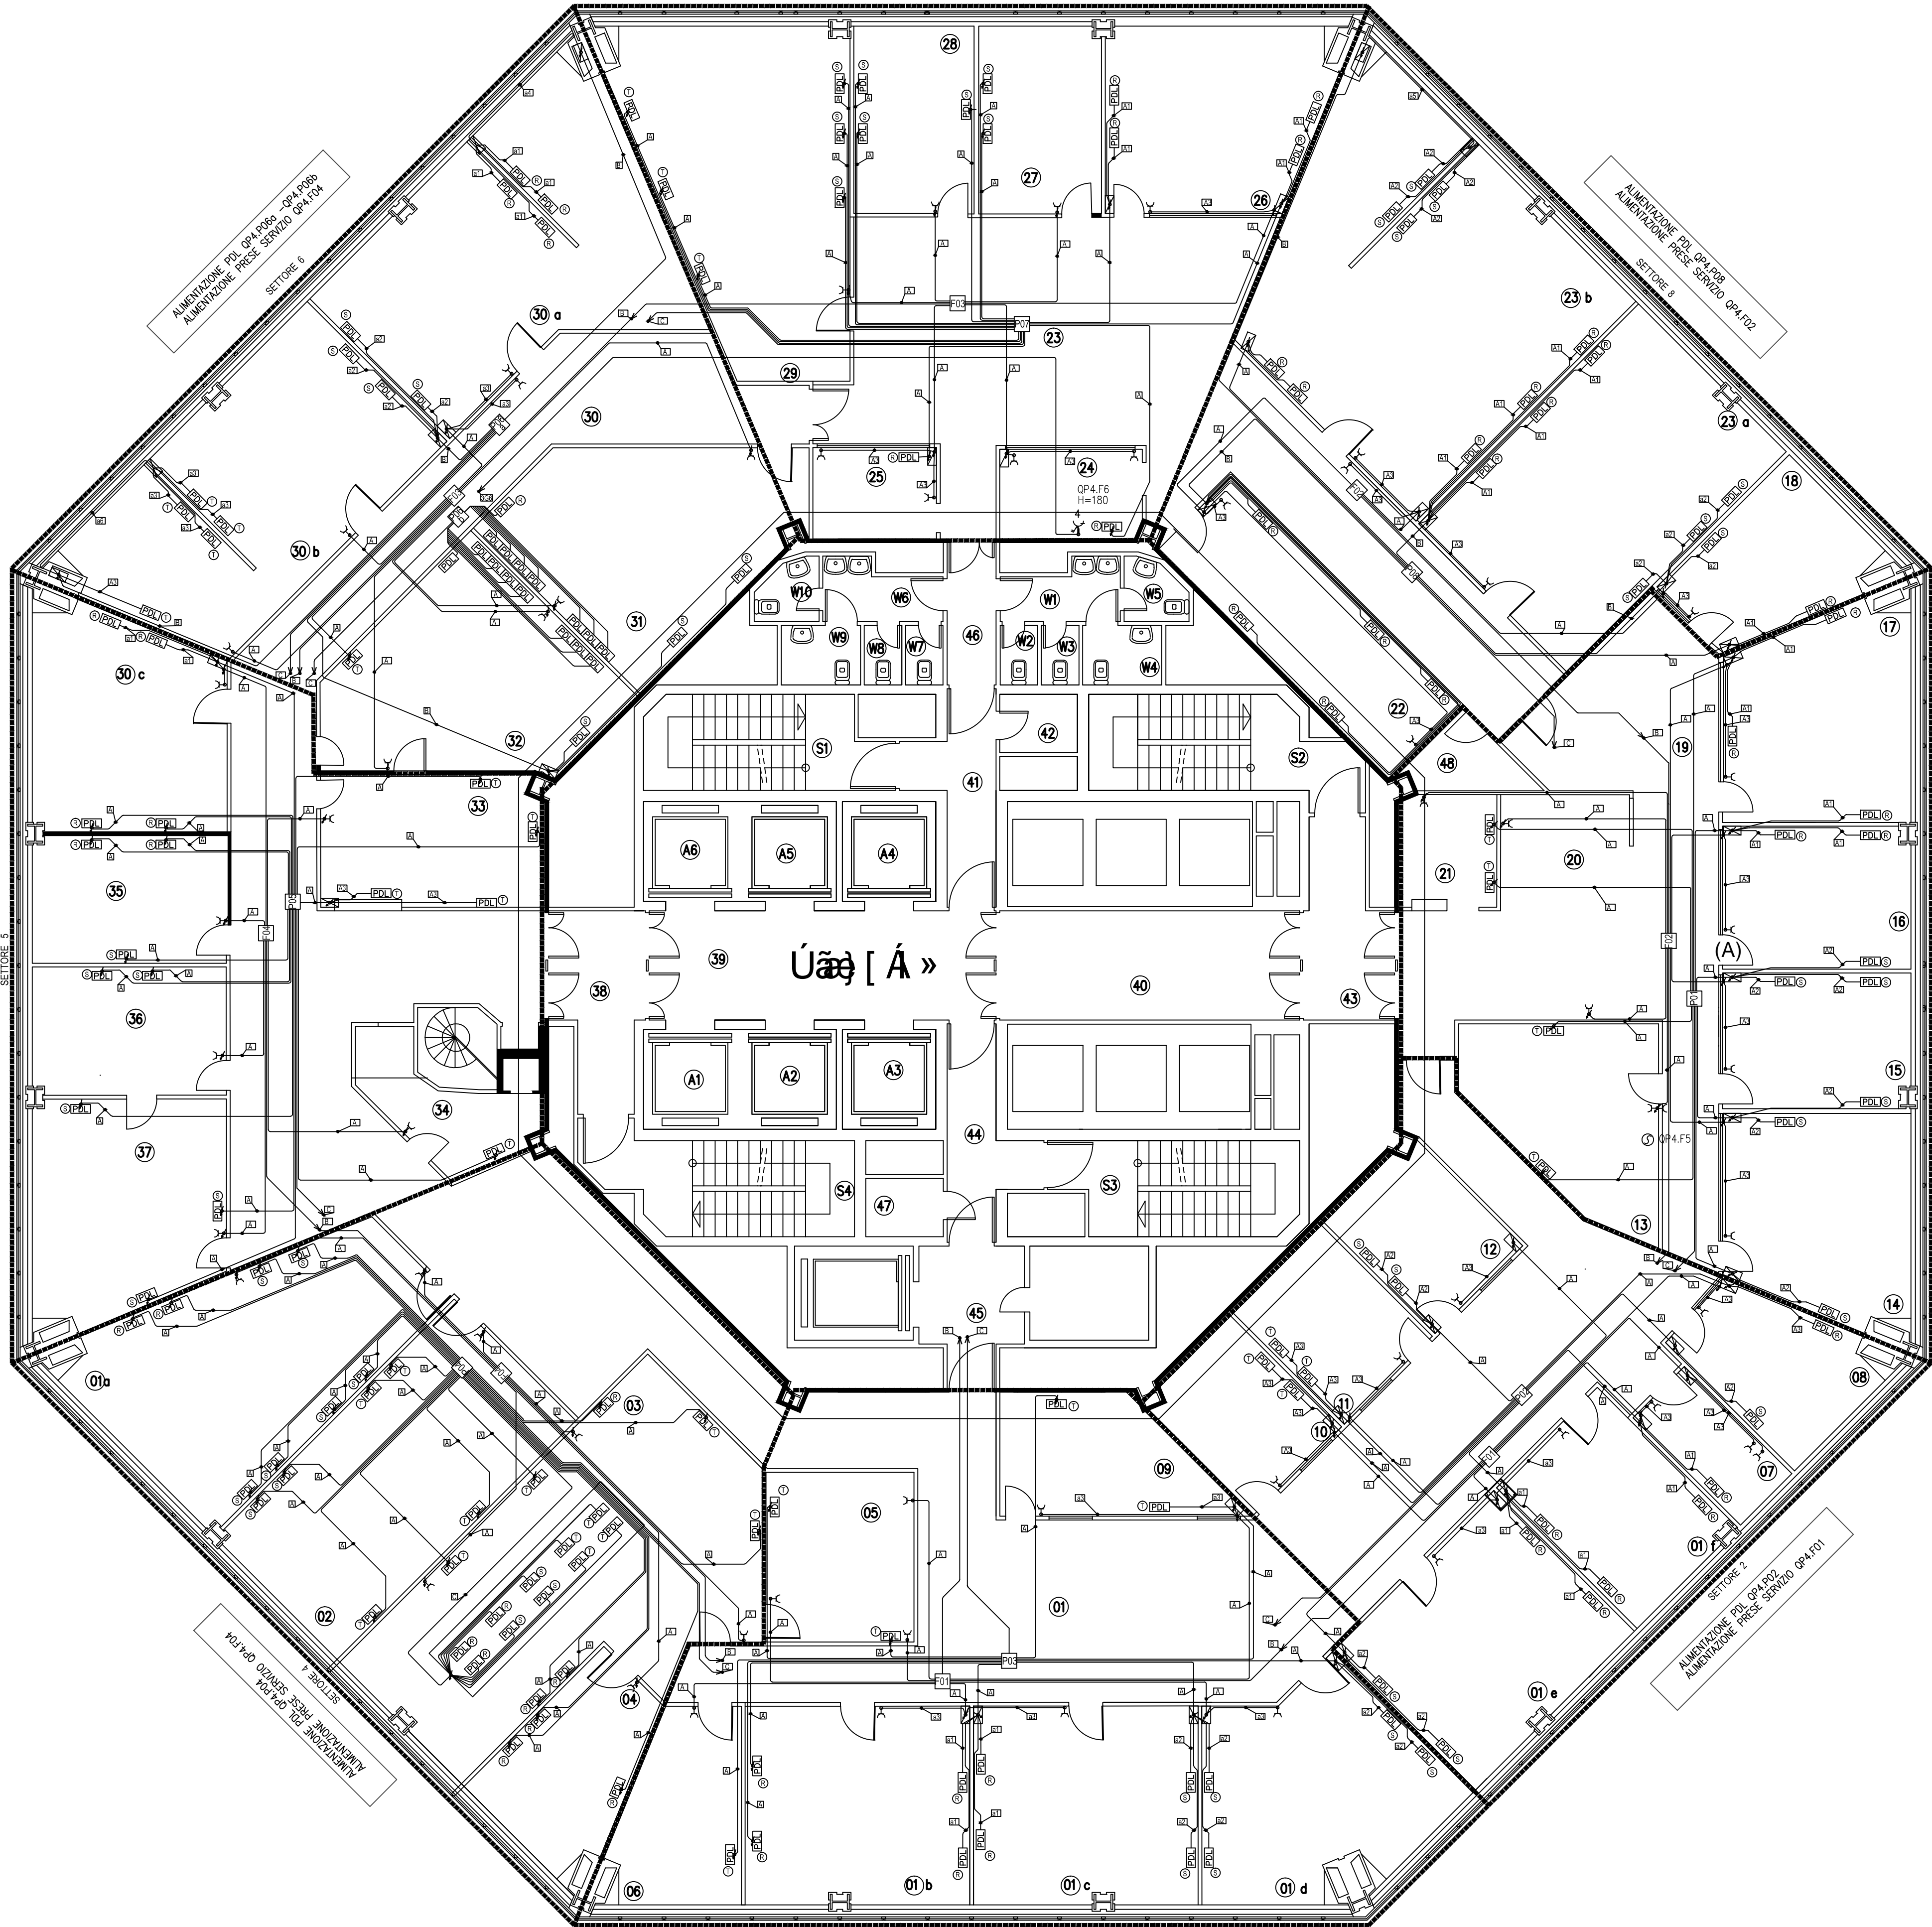

Via di Francia

ALIMENTAZIONE PDL QP4.F03  
ALIMENTAZIONE PRESE SERVIZIO QP4.F01

LEGENDA Imp. ELETTRICO F.M.									
Identificativo	Cavaleto	Colore	Conduttori		Funzione	Colori conduttori	Fase		
A1	canal.	antracite	3 x 2,5	FGOM1					
A2	canal.	antracite	3 x 2,5	NO/VK					
A3	canal.	antracite	3 x 2,5	NO/VK					
n1	1 Ø 25	Nero	3 x 2,5	NO/VK					
n2	1 Ø 25	Nero	3 x 2,5	NO/VK					
n3	1 Ø 25	Nero	3 x 2,5	NO/VK					
n4	1 Ø 25	Nero	3 x 4	NO/VK					
n5	1 Ø 25	Nero	3 x 4	NO/VK					
n6	1 Ø 25	Nero	3 x 4	NO/VK					
B			3 G 4	FGOM1					
C			5 G 4	FGOM1					
D			3 G 1,5	FGOM1					
E			10x2,5	NO/VK					
E1	canal.	antracite	2 x 2,5	NO/VK					
F2	1 Ø 25	Nero	3 x 2,5	NO/VK					
F			3 x 2,5	FGOM1					
G			2 x 1,5	FGOM1					

Nr.	Descrizione	Nr.	Descrizione	Nr.	Descrizione

## LEGENDA SIMBOLI

SIMBOLO	DESCRIZIONE
	Quadro elettrico
	Presse elettrica, ad incasso.
	Posto di lavoro composto da una presa UNEL e una lineare, ad incasso.
	Punto di alimentazione generico
	Cavo termoresistente sottopavimento
	Passerella in filo di acciaio distribuzione Impianti Speciali - Dim. 100x50 mm
	Passerella in filo di acciaio distribuzione F.M. e illuminazione - Dim. 300x50 mm
	Blindo AI 4x800 A
	Presse cee 2P+PE 230V - 16 A
	Posto di lavoro composto da una presa UNEL e una lineare, montaggio su canale.
	Presse elettrica, montaggio su canale

S.P.IM. S.p.A.

RISTRUTTURAZIONE EDIFICIO TORRE NORD


RESP.PROC.  
DIRETTORE LAVORI

DIRETTORE LAVORI  
ARCH. ANNAMARIA AIRENTI

Impresa appaltatrice:

ATI  
CEMS IMPIANTI TECNOLOGICI  
EDILPIEMME S.R.L.

Impresa esecutrice:

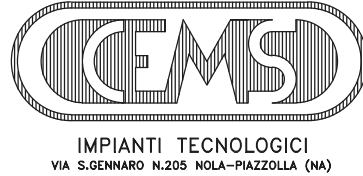

Rev.ne	Data	Descrizione	Elabor.	Verif.	Approv.
A-B	16/07/08		P.I. PICCOLO	P.I. MATRONE	ING. GRILLI

DOCUMENTO CONFORME A QUANTO EFFETTIVAMENTE ESEGUITO  
IL DIRETTORE TECNICO

Cod. Commessa:  
08004

Rif. Tav. Prog.

EE. F04.0 PianoQuarto

Titolo disegno:

AS-BUILT

PIANO QUARTO

DISTRIBUZIONE F.M. e PDL

Tav.:

Piano Quarto

F.M. + PDL

Scala:

1:100

File:

08004-PianoQuarto F.M. +PDL

A termini delle vigenti leggi sul diritto d'autore questo disegno non potrà essere copiato, riprodotto o comunicato ad altre persone o ditte senza l'autorizzazione dello scrivente.

ILLUM. ORDINARIA CORRIDOI: QP4.LC3	ILLUM. EMERGENZA Corridoio QP4.EC3
ILLUM. ORDINARIA: QP4.L7A	ILLUM. EMERGENZA: QP4.E7A
ILLUM. ORDINARIA: QP4.L7B	ILLUM. EMERGENZA: QP4.E7B



PIANO 6°		LEGENDA Imp. ELETTRICO F.M. e ILLUMINAZIONE				
Identificativo	Condiz.to Tipo	Colore	Condiz.to Sintesi	Funzione	Colori conduttori	Fase
A			3 x 2,5 F3OTM1			
A1	canali	antiriflesso	3 x 2,5 N7VKV		Ner-Blu-G.Verde	R
A2	canali	antiriflesso	3 x 2,5 N7VKV		Gri-Blu-G.Verde	S
A3	canali	antiriflesso	3 x 2,5 N7VKV		Mar-Blu-G.Verde	T
a1	1 x 2,5	Nero	3 x 2,5 N7VKV		Ner-Blu-G.Verde	R
a2	1 x 2,5	Nero	3 x 2,5 N7VKV		Gri-Blu-G.Verde	S
a3	1 x 2,5	Nero	3 x 2,5 N7VKV		Mar-Blu-G.Verde	T
B			3 x 0,4 F3OTM1			
C			3 x 0,15 F3OTM1			
D			2 x 2,5 N7VKV			
E1	canali	antiriflesso	2 x 2,5 N7VKV			
E2	1 x 2,5	Nero	2 x 2,5 N7VKV			
F			3 x 2,5 F3OTM1			
G			2 x 1,5 F3OTM1			
H			3 x 2,5 F3OTM1			

LEGENDA LINEE E CAVI LUMINAZIONE					
NORMALE			EMERGENZA		
LINEA	Linee Cavo	Tipi Cavo	LINEA	Linee Cavo	Tipi Cavo
L1A	3/2 2,5	A	E1A	2 x 1,5	G
L1B	3/2 2,5	A	E1B	2 x 1,5	G
L2A	3/2 2,5	A	E2A	2 x 1,5	G
L2B	3/2 2,5	A	E2B	2 x 1,5	G
L3A	3/2 2,5	A	E3A	2 x 1,5	G
L3B	3/2 2,5	A	E3B	2 x 1,5	G


SIMBOLO	DESCRIZIONE
	Quadro elettrico
	Interruttore
	Deviatore
	Invertitore
	Pulsante
	Lampada da incasso esistente e riposizionata con tubo fluorescente FL1x38W
	Corpo da incasso con lampade fluorescenti FL4x18W
	Lampada di emergenza per indicazione vie di esodo
	Faretto da incasso con lampada fluorescente compatta FLC1x13W
	Lampada di emergenza a plafone autosalimentata FL1x12W
	Passerella in filo di acciaio distribuzione Impianti Speciali - Dim. 100x50 mm
	Passerella in filo di acciaio distribuzione F.M. e illuminazione - Dim. 300x50 mm

RISTRUTTURAZIONE EDIFICIO TORRE NORD

ARCH. ANNAMARIA AIRENTI

ATI  
CEMS IMPIANTI TECNOLOGICI  
EDILPIEMME S.R.L.



**CEMS**  
**IMPIANTI TECNOLOGICI**  
 VIA S. GENNARO N.205 NOLA-PIAZZOLA (NA)

A-8	16/07/08				
Rev.ne	Data	Descrizione	P.I. PICCOLLO Elabor.	P.I. MATRONE Verif.	ING. GRILLI Approv.

Rif. Tav. Prog.

E04.0 Piano Quarto

AS-BUILT

PIANO QUARTO

## DISTRIBUZIONE ILLUMINAZIONE

iano Quarto

LIMINAL -

LUMINAZIONE

escala: 1 : 100

e: 08004-PianoQuarto  
ILLUMINAZIONE\*. \*

A termini delle vigenti leggi sui diritti d'autore questo disegno non potrà essere copiato, riprodotto o comunicato ad altre persone o ditte senza l'autorizzazione dello scrivente.



ALIMENTAZIONE PDL QP5.P07  
ALIMENTAZIONE PRESE SERVIZIO QP5.F03



ALIMENTAZIONE PDL QP5.P03  
ALIMENTAZIONE PRESE SERVIZIO QP5.F01


LEGENDA SIMBOLI	
SIMBOLO	DESCRIZIONE
	Quadro elettrico
	Presa elettrica, ad incasso.
	Posto di lavoro composto da una presa UNEL e una lineare, ad incasso.
	Punto di alimentazione generico
	Cavo termosensibile sottopavimento
	Passerella in filo di acciaio distribuzione Impianti Speciali - Dim. 100x50 mm
	Passerella in filo di acciaio distribuzione F.M. e illuminazione - Dim. 300x50 mm
	Blindo Al 4x800 A
	Presa cee 2P+PE 230V - 16 A
	Posto di lavoro composto da una presa UNEL e una lineare, montaggio su canale.
	Presa elettrica, montaggio su canale

RISTRUTTURAZIONE EDIFICIO TORRE NORD

RESP.PROC.  
DOTT. FRANCESCO ODDONE

DIRETTORE LAVORI  
ARCH. ANNAMARIA AIRENTI

Impresa appaltatrice:

ATI  
CEMS IMPIANTI TECNOLOGICI  
EDILPIEMME S.R.L.

Impresa esecutrice:



A-B	16/07/08		P.I. PICCOLO	P.I. MATRONE	ING. GRILLI
Rev.ne	Data	Descrizione	Elabor.	Verif.	Approv.

DOCUMENTO CONFORME A QUANTO EFFETTIVAMENTE ESEGUITO  
IL DIRETTORE TECNICO

Cod. Commessa:  
08004

Rif. Tav. Prog.

EE. F05. 0 Piano Quinto

Titolo disegno:

AS-BUILT

PIANO Quinto

DISTRIBUZIONE F. M e PDL

av.:

Piano Quinto  
F.M. + PDL

escala: 1 : 100

e:

A termini delle vigenti leggi sui diritti d'autore questo disegno non potrà essere copiato, riprodotto o comunicato ad altre persone o ditte senza l'autorizzazione dello scrivente.


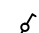











PIANO 6° LEGENDA Imp. ELETTRICO F.M. e ILLUMINAZIONE						
Identificativo	Conduttor Tipo	Colore	Conduttor Sez. mm <sup>2</sup>	Funzione	Colori conduttori	Fase
A1	central	arancione	3 0 2,5 FGOTM1		Gr-Blu-G Verde	R
A2	central	arancione	3 2 2,5 N07VK		Im-Blu-G Verde	S
A3	central	arancione	3 2 2,5 N07VK		Im-Blu-G Verde	S
A1	1 0 2,5	Nero	3 2 2,5 N07VK		Im-Blu-G Verde	R
A2	1 0 2,5	Nero	3 2 2,5 N07VK		Im-Blu-G Verde	S
A3	1 0 2,5	Nero	3 2 2,5 N07VK		Im-Blu-G Verde	T
B			3 0 4 FGOTM1			
C			3 0 4 FGOTM1			
D			3 0 15 FGOTM1			
E1	central	Nero	2 2 2,5 N07VK			
E2	central	Nero	2 2 2,5 N07VK			
F			3 2 2,5 FGOTM1			
G			3 2 1,5 FGOTM1			
H			2 2 2,5 FGOTM1			

[illegible]


SIMBOLO	DESCRIZIONE
	Quadrato elettrico
	Interruttore
	Deviatore
	Invertitore
	Pulsante
	Lampada da incasso esistente e riposizionata con tubo fluorescente FL1x38W
	Corpo da incasso con lampade fluorescenti FL4x18W
	Lampada di emergenza per indicazione vie di esodo
	Faretto da incasso con lampada fluorescente compatta FLC1x13W
	Lampada di emergenza a plafone autoalimentata FL1x12W
	Passerella in filo di acciaio distribuzione Impianti Speciali - Dim. 100x50 mm
	Passerella in filo di acciaio distribuzione F.M. e illuminazione - Dim. 300x50 mm

**S.P.IM. S.p.A.**

## RISTRUTTURAZIONE EDIFICIO TORRE NORD

RESP.PROC.

DOTT. FRANCESCO ODDONI


DIRETTORE LAVOR

ARCH. ANNAMARIA AIRENTI

Impresa appaltatrice:

ATI  
CEMS IMPIANTI TECNOLOGICI  
EDILPIEMME S.R.L.

Impresa esecutrice:

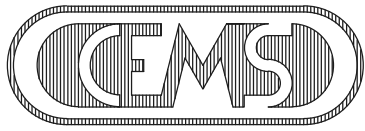

**IMPIANTI TECNOLOGICI**  
VIA S. GENNARO N.205 NOLA-PIAZZOLLA (NA)

A-B	16/07/08			P.I. PICCOLO	P.I. MATRONE	ING. GRILLI
Rev.ne	Data		Descrizione	Elabor.	Verif.	Approv.

DOCUMENTO CONFORME A QUANTO EFFETTIVAMENTE ESEGUITO  
IL DIRETTORE TECNICO

Cod. Commessa:

08004

Rif. Tav. Prog

E05.0 Piano Quinto

Titolo disegno:

AS-BUILT

PIANO QUINTO

## DISTRIBUZIONE ILLUMINAZIONE

av.:

iano Quinto

LUMINAZIONE

Scala: 1 : 100

e:

A termini delle vigenti leggi sui diritti d'autore questo disegno non potrà essere copiato, riprodotto o comunicato ad altre persone o ditte senza l'autorizzazione dello scrivente.





# Via Cantore



NORMALE				EMERGENZA			
LINEA	Tipico	Tipico	Caso	LINEA	Tipico	Tipico	Caso
L1A	3 o 2,5	A		E1A	2 x 1,5	G	
L1B	3 o 4	A		E1B	2 x 1,5	G	
L2A	3 o 2,5	A		E2A	2 x 1,5	G	
L2B	3 o 2,5	A		E2B	2 x 1,5	G	
L3A	3 o 2,5	A		E3A	1 x 1,5	G	
L3B	3 o 2,5	A		E3B	1 x 1,5	G	
L4A	3 o 2,5	A		E4A	3 x 1,5	G	
L4B	3 o 2,5	A		E4B	3 x 1,5	G	
L5A	3 o 2,5	A		E5A	2 x 1,5	G	
L5B	3 o 4	B		E5B	2 x 1,5	G	
L6A	3 o 2,5	A		E6A	2 x 1,5	G	
L6B	3 o 2,5	A		E6B	2 x 1,5	G	
L7A	3 o 2,5	A		E7A	2 x 1,5	G	
L7B	3 o 4	B		E7B	2 x 1,5	G	
L8A	3 o 2,5	A		E8A	2 x 1,5	G	
L8B	3 o 4	B		E8B	2 x 1,5	G	
L9A	3 o 4	A		E9A	2 x 2,5	H	
L9B	3 o 4	B		E9B	2 x 2,5	H	
L10A	3 o 4	A		E10A	2 x 2,5	H	
L10B	3 o 4	B		E10B	2 x 2,5	H	
L11A	3 o 4	A		E11A	2 x 2,5	H	
L11B	3 o 4	B		E11B	2 x 2,5	H	
L12A	3 o 4	A		E12A	2 x 2,5	H	
L12B	3 o 4	B		E12B	2 x 2,5	H	
L13A	3 o 4	A		E13A	2 x 2,5	H	
L13B	3 o 4	B		E13B	2 x 2,5	H	
L14A	3 o 4	A		E14A	2 x 2,5	H	
L14B	3 o 4	B		E14B	2 x 2,5	H	

[illegible]

DESCRIZIONE	
-------------	--

SIMBOLO	DESCRIZIONE
	Quadro elettrico
	Interruttore
	Deviatore
	Invertitore
	Pulsante
	Lampada a incasso esistente e riposizionata con tubo fluorescente FL1x38W
	Corpo da incasso con lampade fluorescenti FL4x18W
	Lampada di emergenza per indicazione vie di esodo
	Faretto da incasso con lampada fluorescente compatta FLC1x13W
	Lampada di emergenza a plafone autoalimentata FL1x12W
	Passerella in filo di acciaio distribuzione Impianti Speciali - Dim. 100x50 mm
	Passerella in filo di acciaio distribuzione F.M. e illuminazione - Dim. 300x50 mm

## RISTRUTTURAZIONE EDIFICIO TORRE NORD

DIRETTORE LAVORI  
ARCH. ANNAMARIA AIRENTI

ATI  
CEMS IMPIANTI TECNOLOGICI  
EDILPIEMME S.R.L.



**CEMS**  
IMPIANTI TECNOLOGICI  
VIA S. GENNARO N.205 NOLA-PIAZZOLA (NA)

A-8	16/07/08		P.I. PICCOLO	P.I. MATRONE	ING. GRILLI	
Rev.ne	Data	Descrizione	Elabor.	Verif.	Approv.	

if. Tav. Prog.

E06.0 Piano Sesto

AS-BUILT

PIANO SESTO

DISTRIBUZIONE I ILLUMINAZIONE

mano sesto

LUMINAZIONE

la: 1: 100

1	2	3	466
---	---	---	---	---	---	---	---	---	----	----	-----	-----	
A termini delle vigenti leggi sui diritti d'autore questo disegno non potrà essere copiato, riprodotto o comunicato ad altre persone o ditte senza l'autorizzazione della scrivente.





Via Cantore

ILLUM. EMERGENZA Corridoio OP7.EC4  
ILLUM. EMERGENZA: OP7.E7A  
ILLUM. EMERGENZA: OP7.E7B

ILLUM. ORDINARIA CORRIDOI: OP7.LC4  
ILLUM. ORDINARIA: OP7.L7A  
ILLUM. ORDINARIA: OP7.L7B

SETTORE 7

PIANO 6 LEGENDA Imp. ELETTRICO F.M. e ILLUMINAZIONE									
Identificativo	Conduttore	Colore	Conduttore	Sez.	Funzione	Colori conduttori	Fase		
A1	canali	bianco	3	3 x 2,5	FGTOM1				
A2	canali	bianco	3	3 x 2,5	FGTOM1				
A3	canali	bianco	3	3 x 2,5	FGTOM1				
a1	1 Ø 25	Nero	3	3 x 2,5	FGTOM1				
a2	1 Ø 25	Nero	3	3 x 2,5	FGTOM1				
a3	1 Ø 25	Nero	3	3 x 2,5	FGTOM1				
B			3	3 x 4	FGTOM1				
C			5	5 x 4	FGTOM1				
D			3	3 x 1,5	FGTOM1				
E			2	2 x 2,5	FGTOM1				
E1	canali	bianco	2	2 x 2,5	FGTOM1				
E2	1 Ø 25	Nero	2	2 x 2,5	FGTOM1				
F			3	3 x 2,5	FGTOM1				
G			2	2 x 1,5	FGTOM1				
H			2	2 x 2,5	FGTOM1				

LEGENDA LINEE E CAVI ILLUMINAZIONE									
NORMALE					EMERGENZA				
LINEA	Tip. Cavo	Tip. Cavo	LINEA	Tip. Cavo	LINEA	Tip. Cavo	LINEA	Tip. Cavo	LINEA
L1A	3 G 2,5	A	E1A	2 x 1,5	G				
L1B	3 G 4	B	E1B	2 x 1,5	G				
L2A	3 G 2,5	A	E2A	2 x 1,5	G				
L2B	3 G 2,5	A	E2B	2 x 1,5	G				
L3A	3 G 2,5	A	E3A	2 x 1,5	G				
L3B	3 G 2,5	A	E3B	2 x 1,5	G				
L4A	3 G 2,5	A	E4A	2 x 1,5	G				
L4B	3 G 2,5	A	E4B	2 x 1,5	G				
L5A	3 G 2,5	A	E5A	2 x 1,5	G				
L5B	3 G 4	B	E5B	2 x 1,5	G				
L6A	3 G 2,5	A	E6A	2 x 1,5	G				
L6B	3 G 2,5	A	E6B	2 x 1,5	G				
L7A	3 G 2,5	A	E7A	2 x 1,5	G				
L7B	3 G 4	B	E7B	2 x 1,5	G				
L8A	3 G 2,5	A	E8A	2 x 1,5	G				
L8B	3 G 4	B	E8B	2 x 1,5	G				
LC1	3 G 4	B	EC1	2 x 2,5	H				
LC2	3 G 4	B	EC2	2 x 2,5	H				
LC3	3 G 4	B	EC3	2 x 2,5	H				
LC4	3 G 4	B	EC4	2 x 2,5	H				

Nr.	Descrizione	Nr.	Descrizione	Nr.	Descrizione	Nr.	Descrizione

## LEGENDA SIMBOLI

SIMBOLO	DESCRIZIONE
	Quadro elettrico
	Interruttore
	Deviatore
	Invertitore
	Pulsante
	Lampada da incasso esistente e riposizionata con tubo fluorescente FL1x38W
	Corpo da incasso con lampade fluorescenti FL4x18W
	Lampada di emergenza per indicazione vie di esodo
	Faretto da incasso con lampada fluorescente compatta FLC1x13W
	Lampada di emergenza a plafone autoalimentata FL1x12W
	Passerella in filo di acciaio distribuzione Impianti Speciali - Dim. 100x50 mm
	Passerella in filo di acciaio distribuzione F.M. e illuminazione - Dim. 300x50 mm

S.P.IM. s.p.a.

RISTRUTTURAZIONE EDIFICIO TORRE NORD


PROGETTO DEFINITIVO

DIRETTORE LAVORI

PROGETTO ESECUTIVO


RESP.PROC.

Impresa appaltatrice:

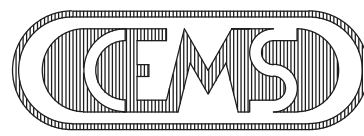

IMPIANTI TECNOLOGICI  

Impresa esecutrice:

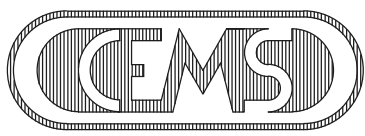

IMPIANTI TECNOLOGICI  

A-B	16/11/08		PICCOLO	MATRONE	Ing.GRILLI
Rev.ne	Data	Descrizione	Elabor.	Verif.	Approv.

DOCUMENTO CONFORME A QUANTO EFFETTIVAMENTE ESEGUITO  
IL DIRETTORE TECNICO

Cod. Commessa:

08004

Rif. Tav. Prog.

EE\_F06.0

Piano Settimo

Titolo disegno:

AS-BUILT

PIANO SETTIMO

ILLUMINAZIONE

Tav.:

Piano Settimo

ILLUMINAZIONE

Scala:

File:

08004-PianoSettimo

illuminazione.k

A termini delle vigenti leggi sul diritto d'autore questo disegno non potrà essere copiato, riprodotto o comunicato ad altre persone o ditte senza l'autorizzazione dello scrivente.

Via di Francia

ILLUM. ORDINARIA CORRIDOI: OP7.LC2-4  
ILLUM. ORDINARIA: OP7.L3A  
ILLUM. ORDINARIA: OP7.L3B

ILLUM. EMERGENZA Corridoio OP7.EC2-4  
ILLUM. EMERGENZA: OP7.E3A  
ILLUM. EMERGENZA: OP7.E3B