




STATO ATTUALE

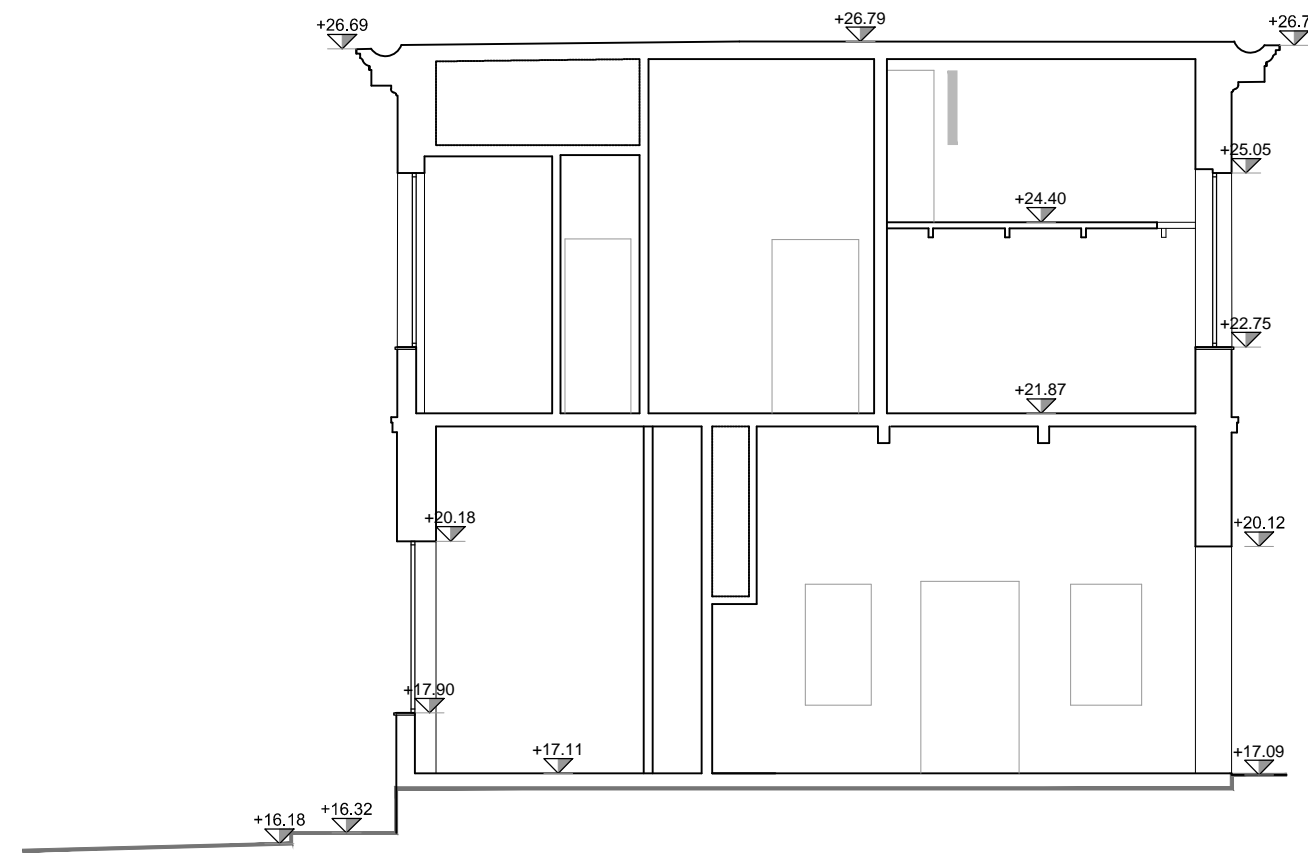


SEZIONE A-A
Stato Attuale
Scala 1:100

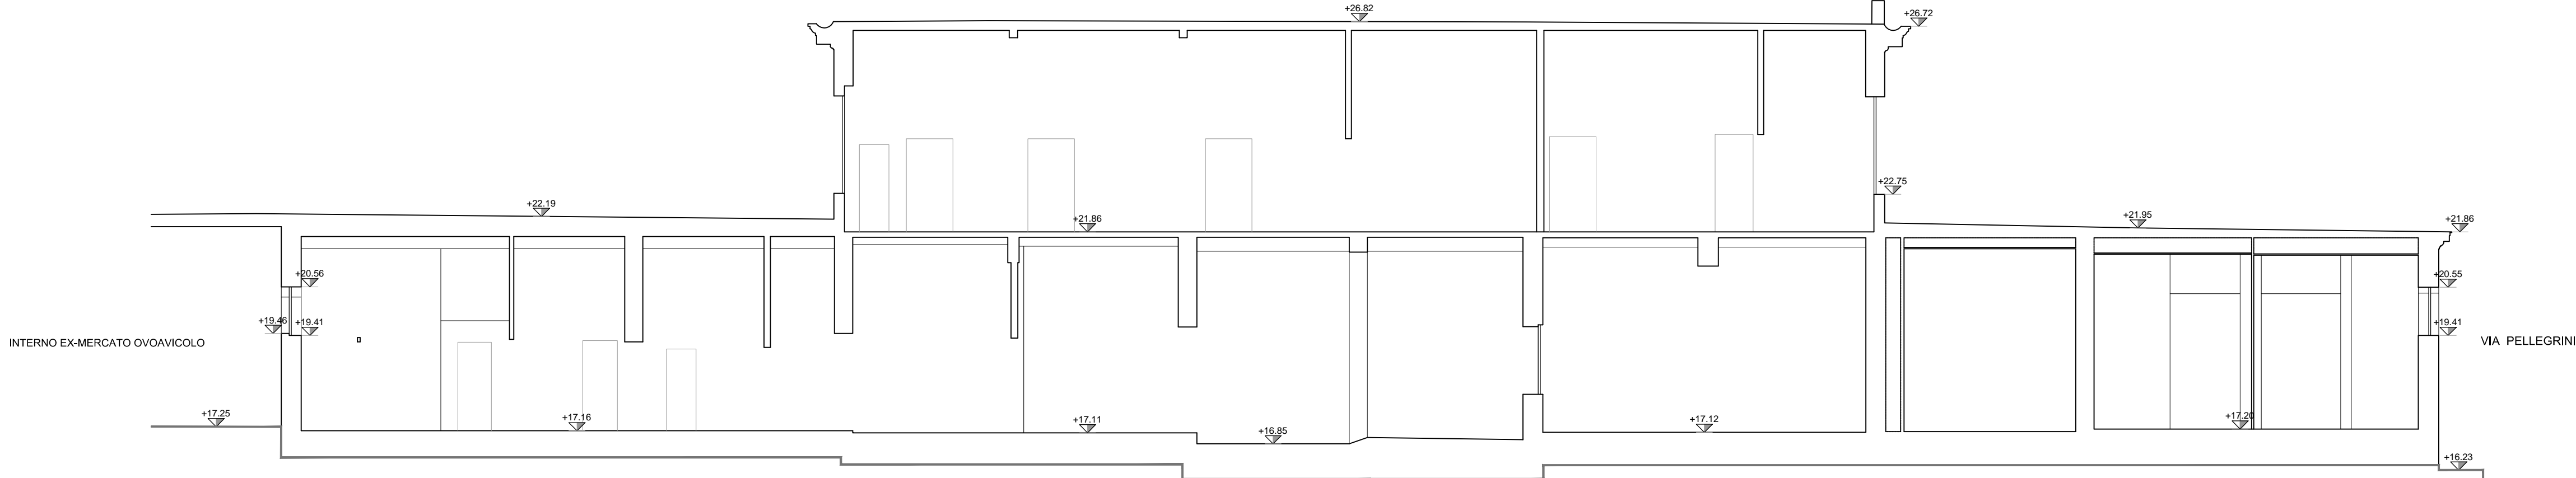


SEZIONE B-B
Stato Attuale
Scala 1:100

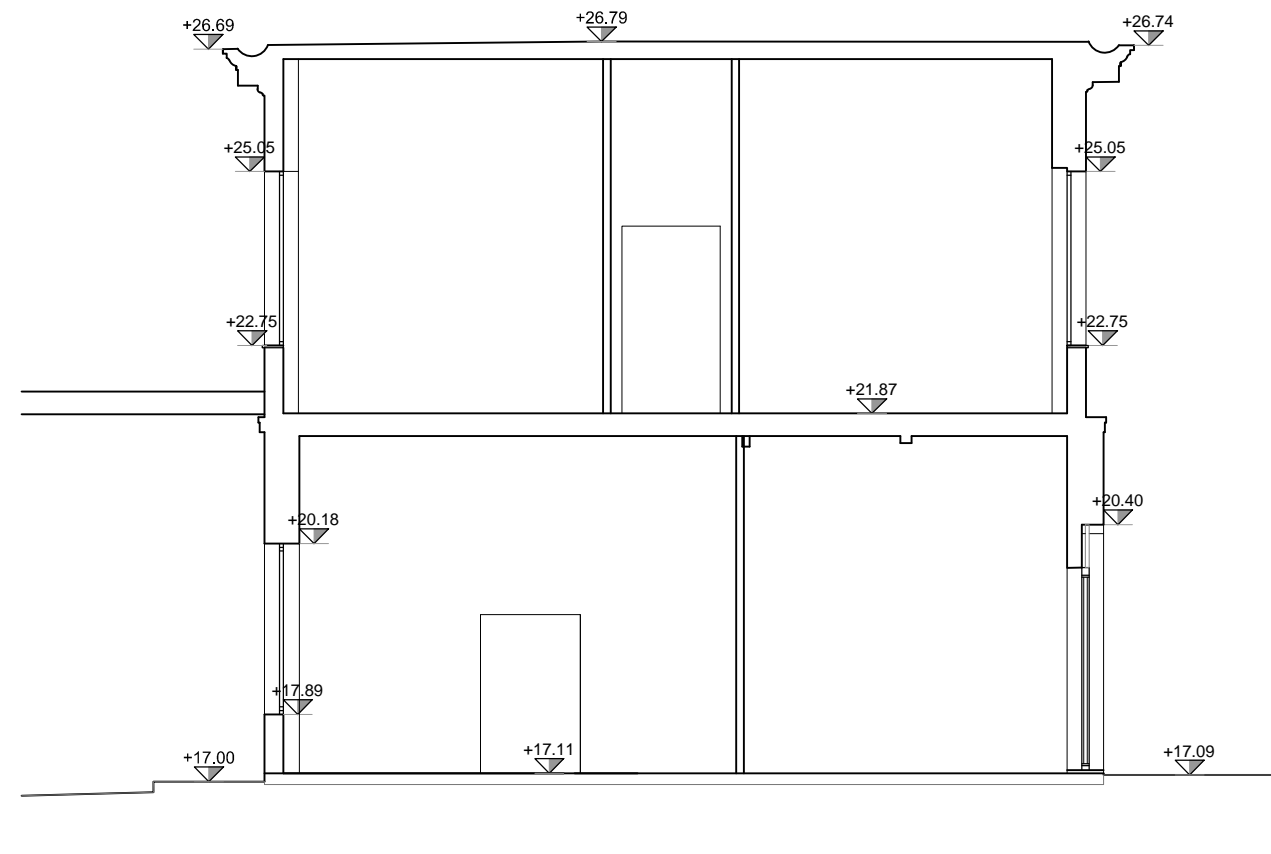

SEZIONE C-C
Stato Attuale
Scala 1:100

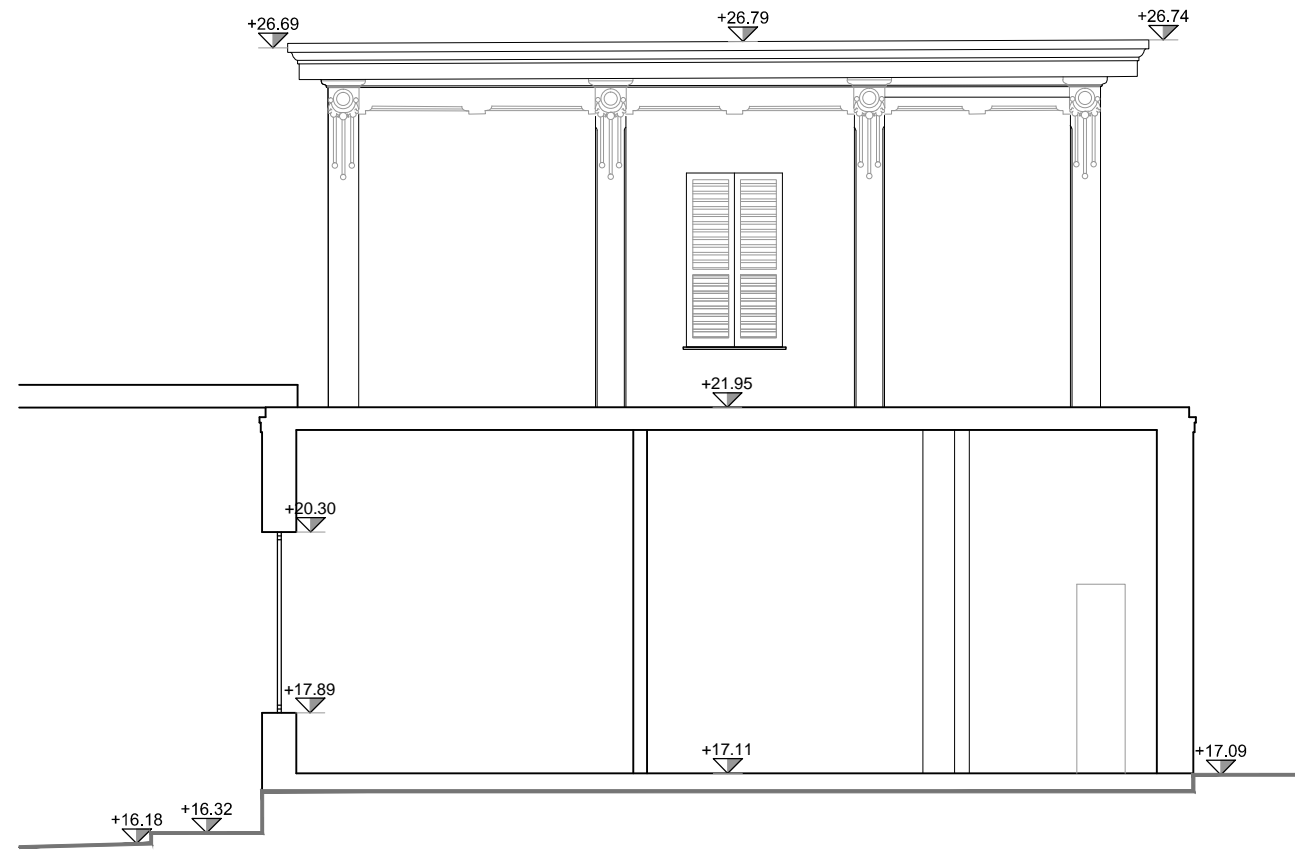

SEZIONE D-D
Stato Attuale
Scala 1:100

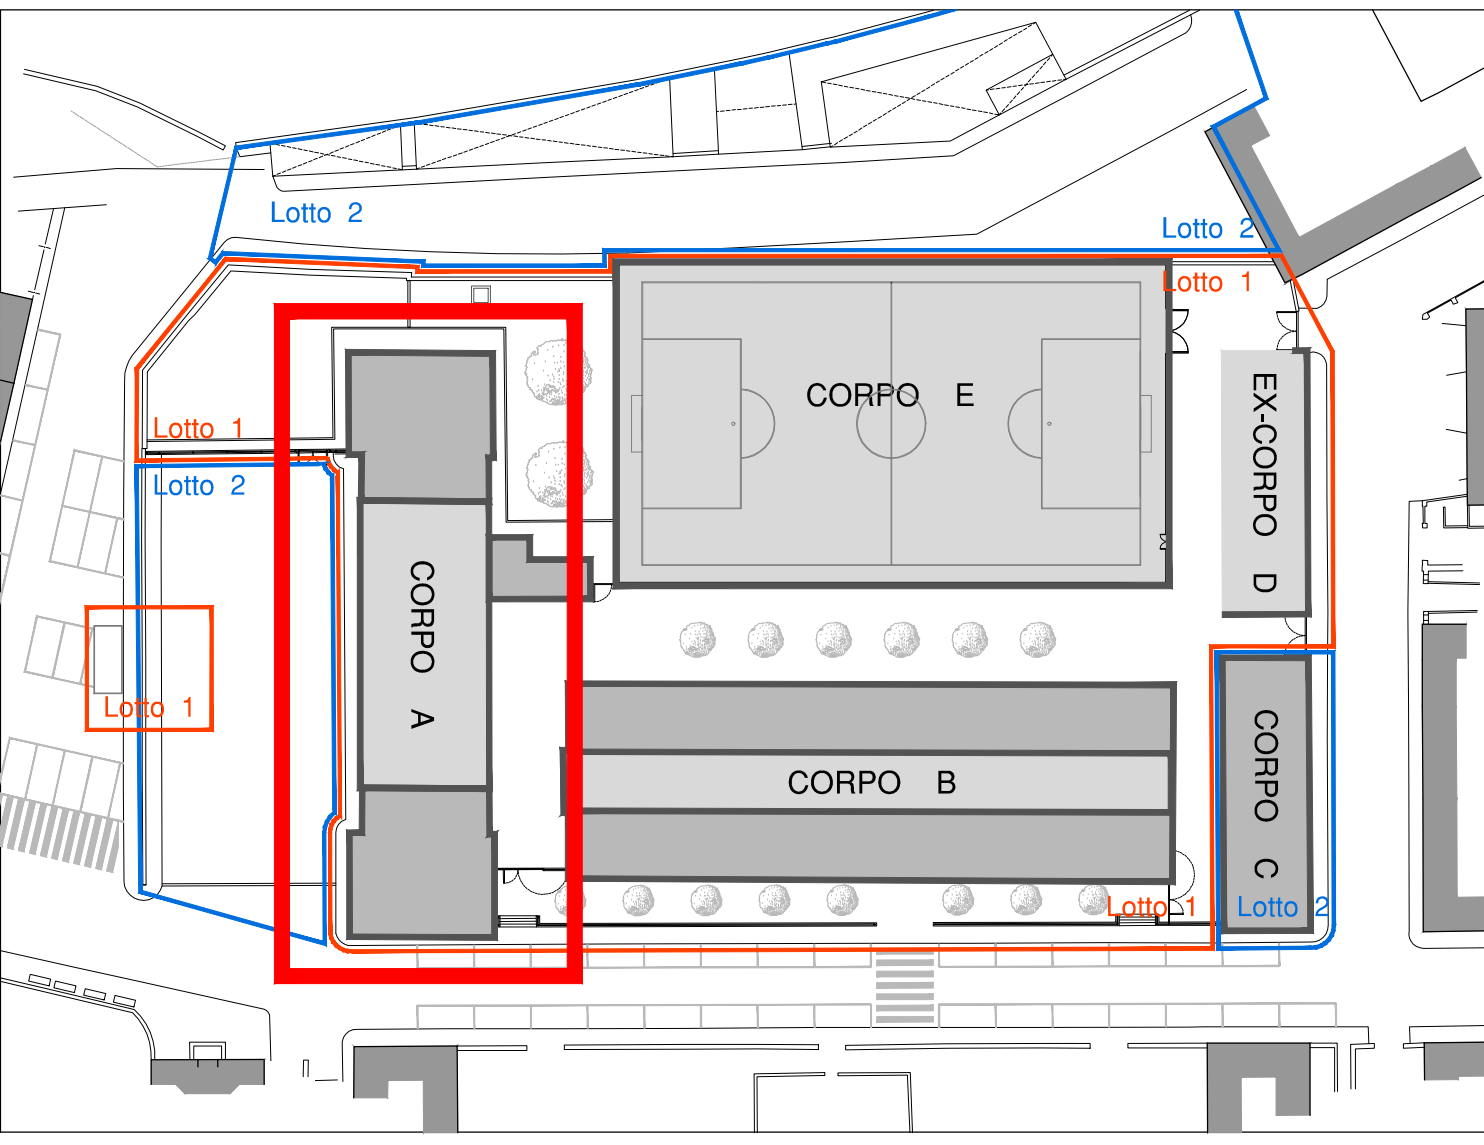

KEYPLAN

NOTE

N.B. Il presente elaborato è rappresentativo della soluzione architettonica adottata, la stessa dovrà essere verificata dall'impresa, a proprio carico, attraverso il rilievo planimetrico AS-BUILT e costruita nel rispetto della normativa vigente.

N.B. Il progetto dovrà essere adattato, a carico dell'impresa, agli aggiornamenti del rilievo effettuati durante le verifiche e sottoposto alla D.L. per l'approvazione.

N.B. Eseguita la lavorazione, l'impresa dovrà predisporre, a proprio carico, gli elaborati grafici AS-BUILT finali.

N.B. L'impresa dovrà fornire documentazione di certificazione e di garanzia del sistema costruttivo adottato, oltre alle necessarie documentazioni relative alla manutenzione del sistema.

N.B. Sono a carico dell'impresa tutte le prove di laboratorio e in loco che la D.L. reputerà necessarie per la verifica dei parametri prestazionali richiesti.

N.B. Tutti gli accorgimenti di finitura si intendono realizzati con lo stesso materiale utilizzato per il pavimento.

N.B. L'impresa appaltatrice dovrà redigere, a proprio carico, una scheda di rilievo ed una di progetto per ogni singolo serramento presente nell'edificio ed interessato dal presente appalto. Le schede di progetto dovranno inoltre contenere schede tecniche e disegni costruttivi. La documentazione dovrà essere approvata dalla commissione di direzione dei lavori. L'impresa appaltatrice potrà procedere alla realizzazione solo dopo tale approvazione.

N.B. Per una corretta esecuzione delle opere si rimanda anche al documento "Capitolato speciale d'appalto".

N.B. Le dimensioni sono espresse in cm, salvo ove diversamente indicato.


N.B. Le quote altimetriche sono espresse in mt.

N.B. Le quote e le dimensioni si riferiscono al finito salvo ove diversamente indicato.


N.B. Per le opere strutturali si vedano elaborati del progetto esecutivo.

N.B. Per le opere impiantistiche si vedano elaborati del progetto esecutivo.


PROGETTO

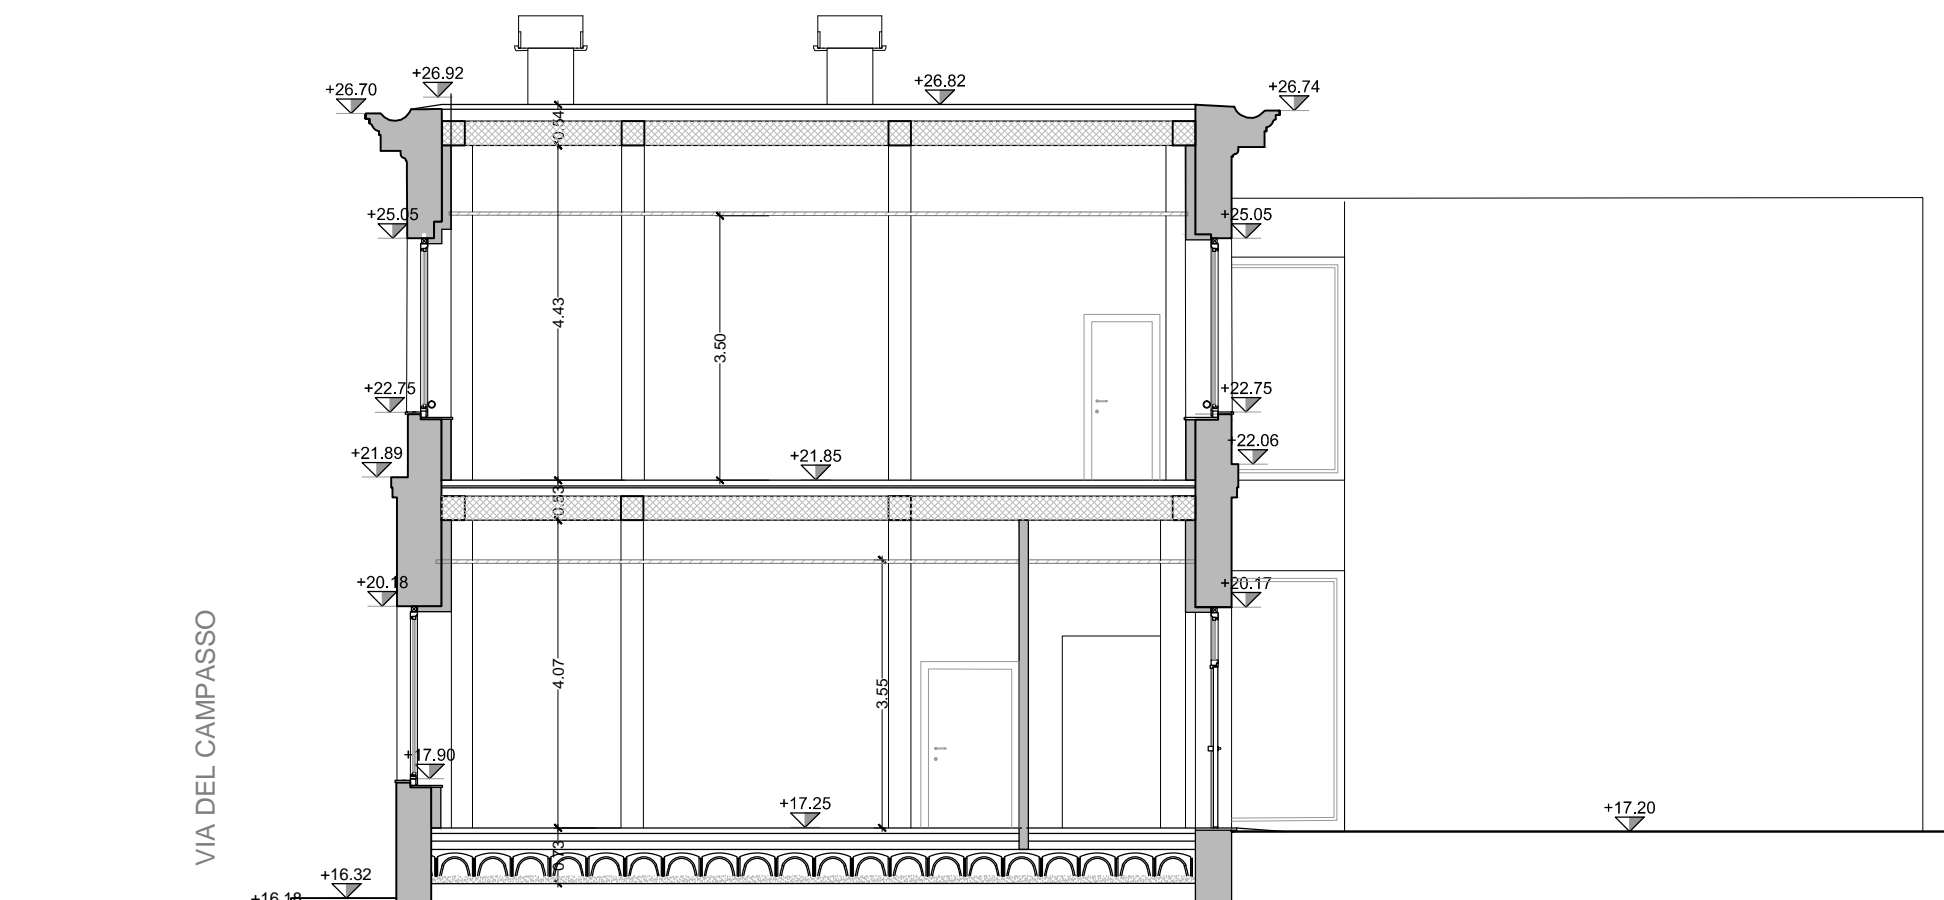


SEZIONE A-A
Progetto
Scala 1:100

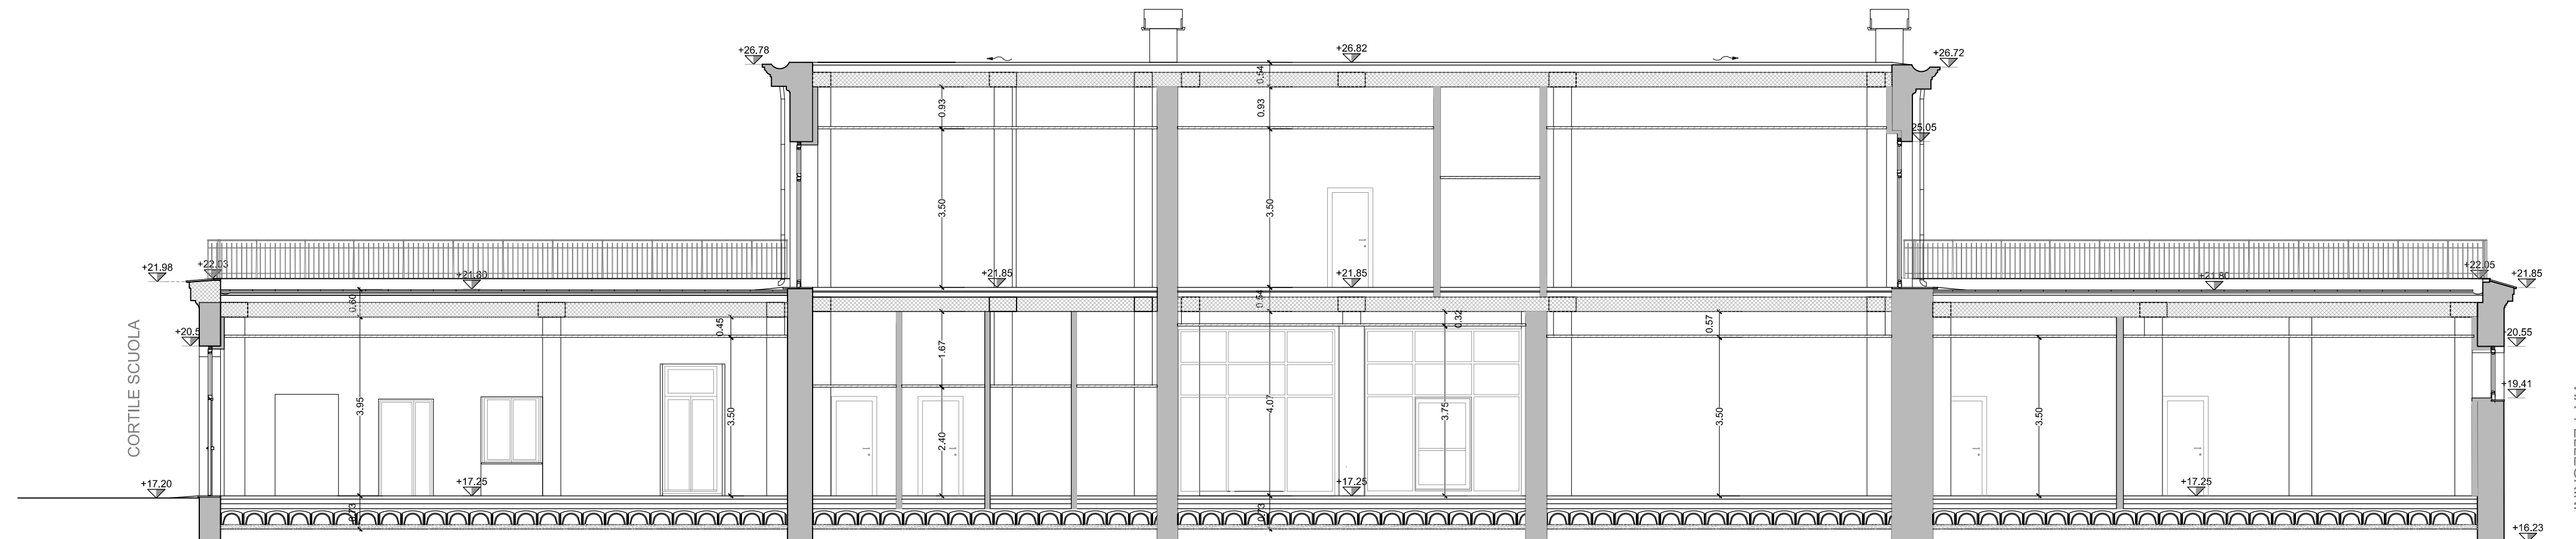

SEZIONE B-B
Progetto
Scala 1:100

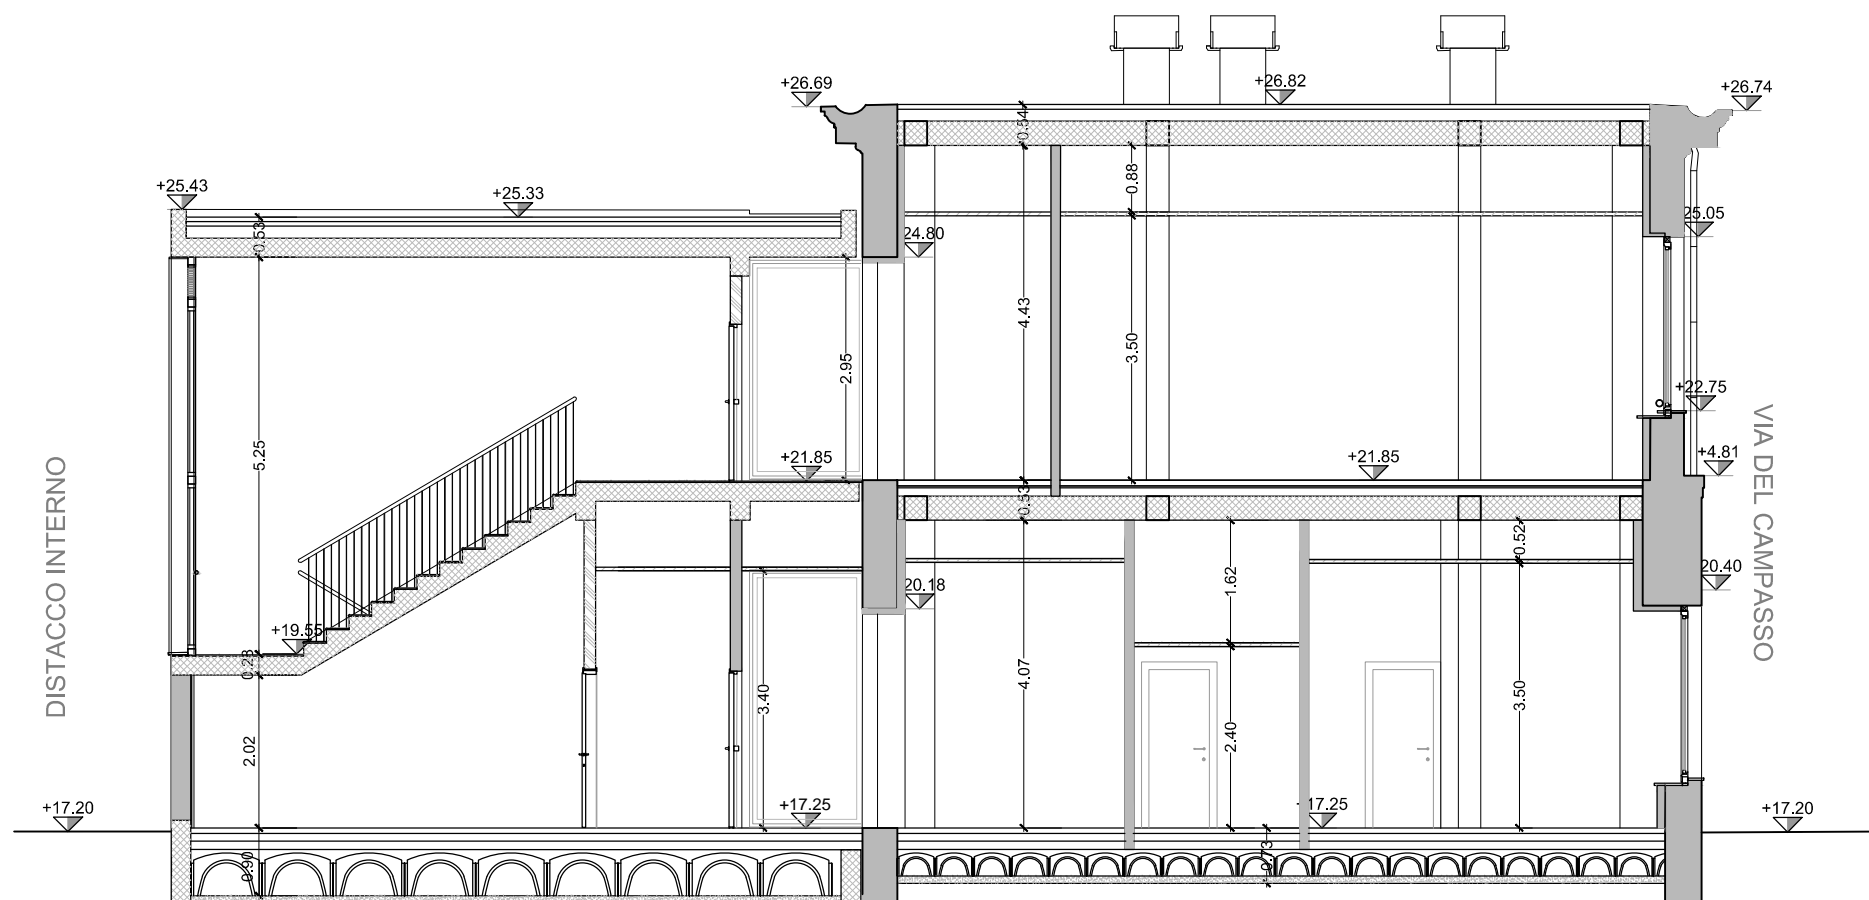


SEZIONE C-C
Progetto
Scala 1:100

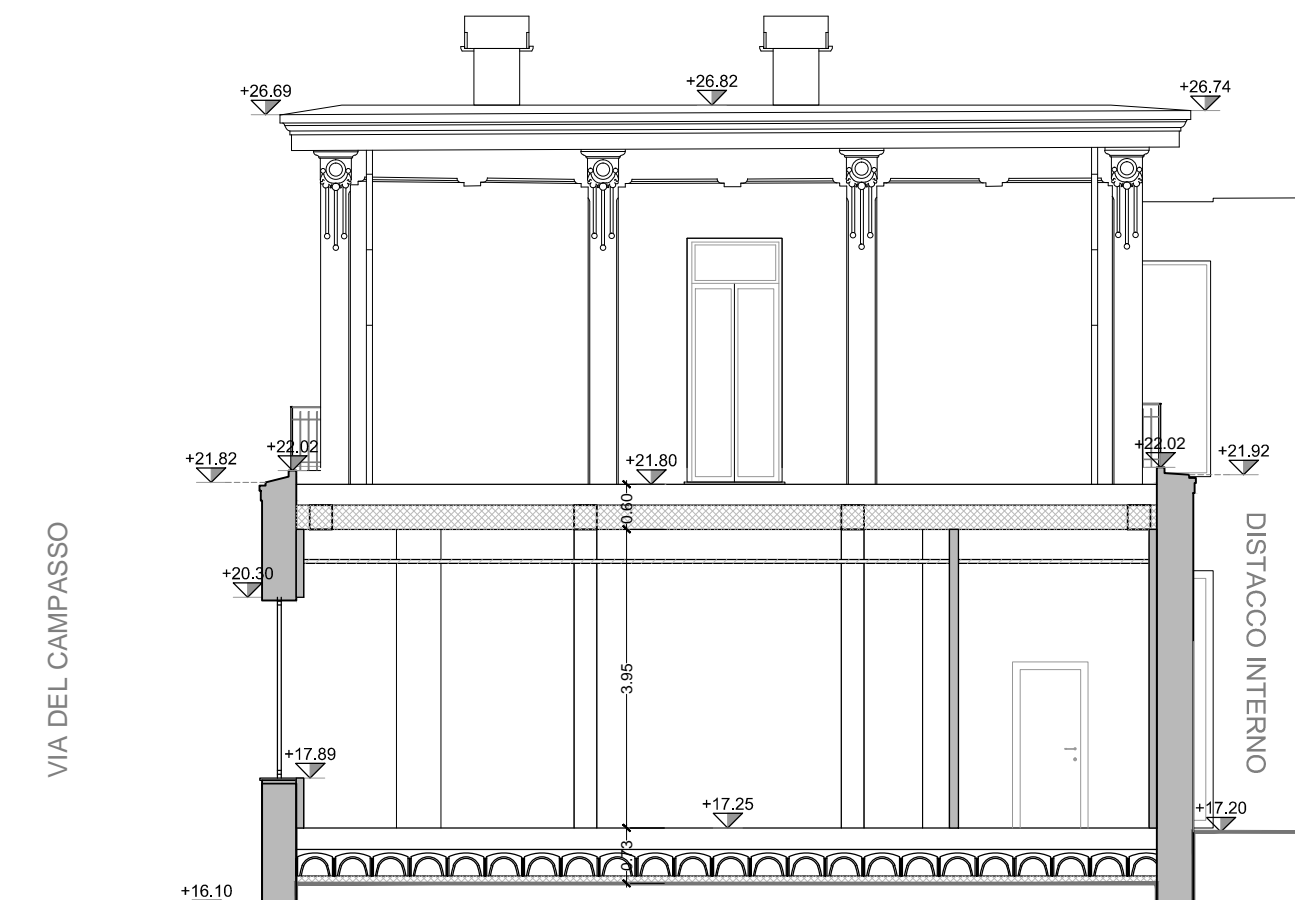


SEZIONE D-D
Progetto
Scala 1:100


CONFRONTO

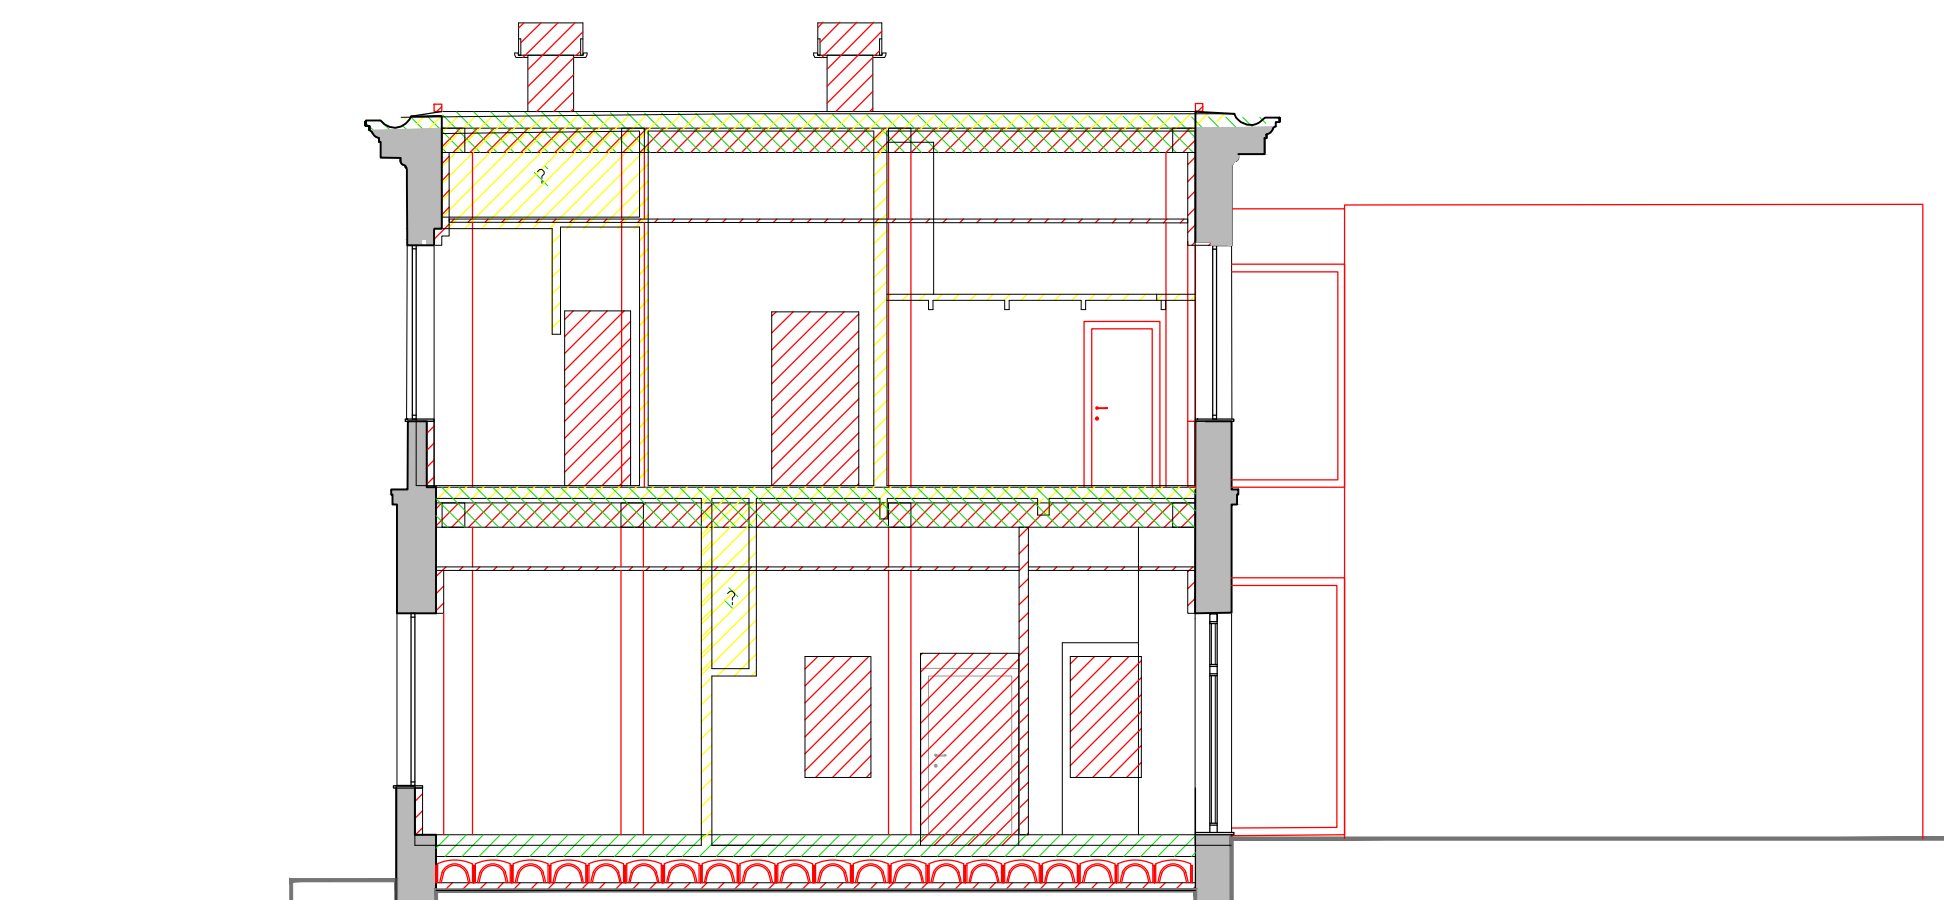


SEZIONE A-A
Confronto
Scala 1:100

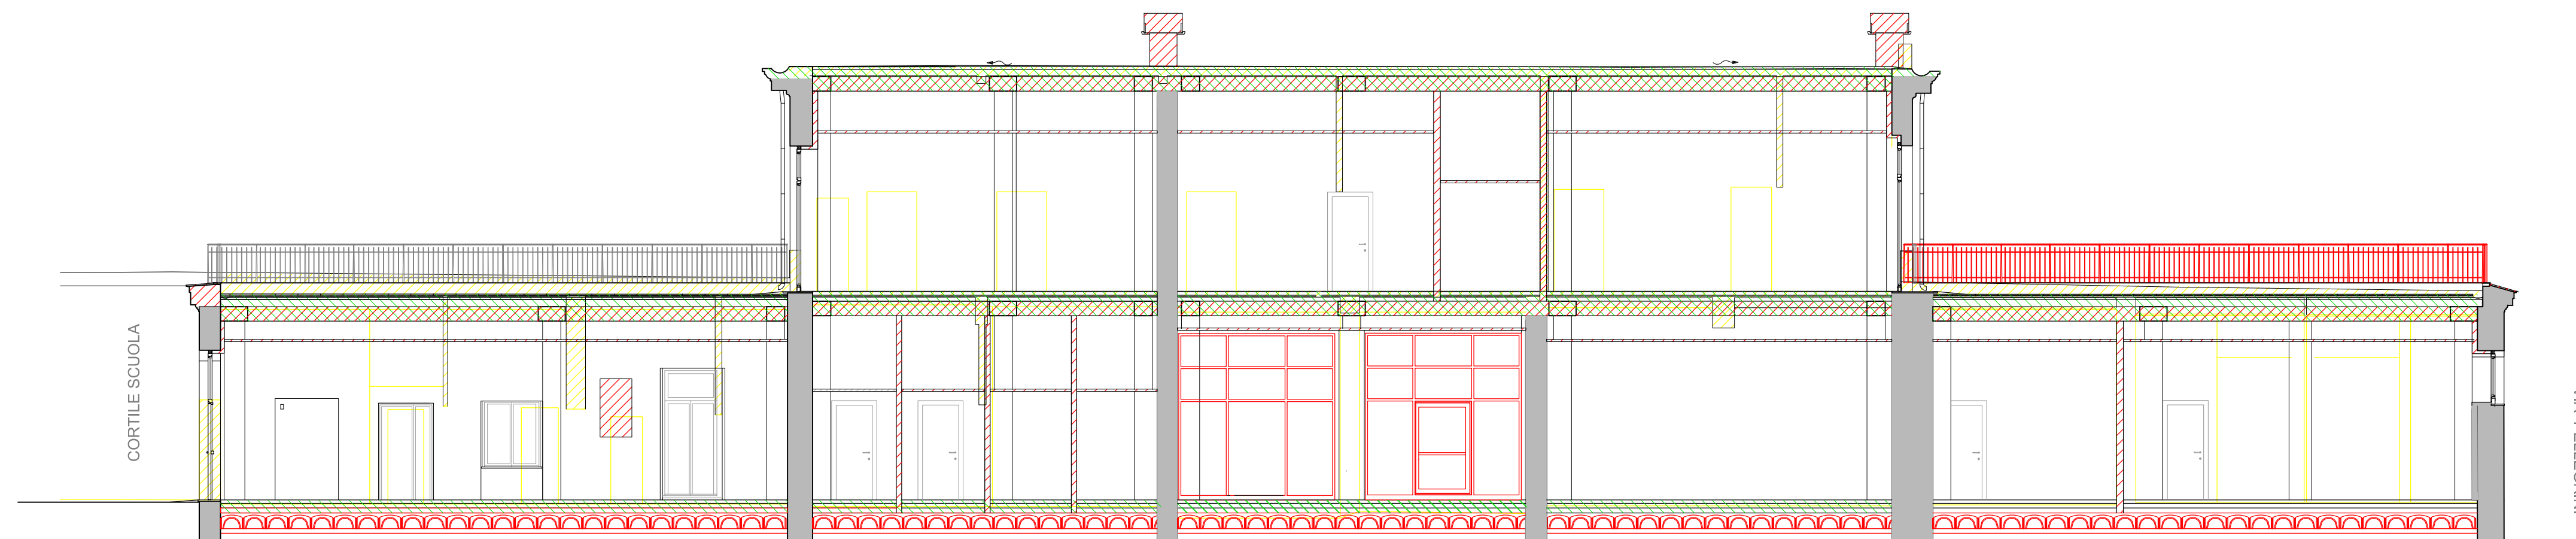

SEZIONE B-B
Confronto
Scala 1:100

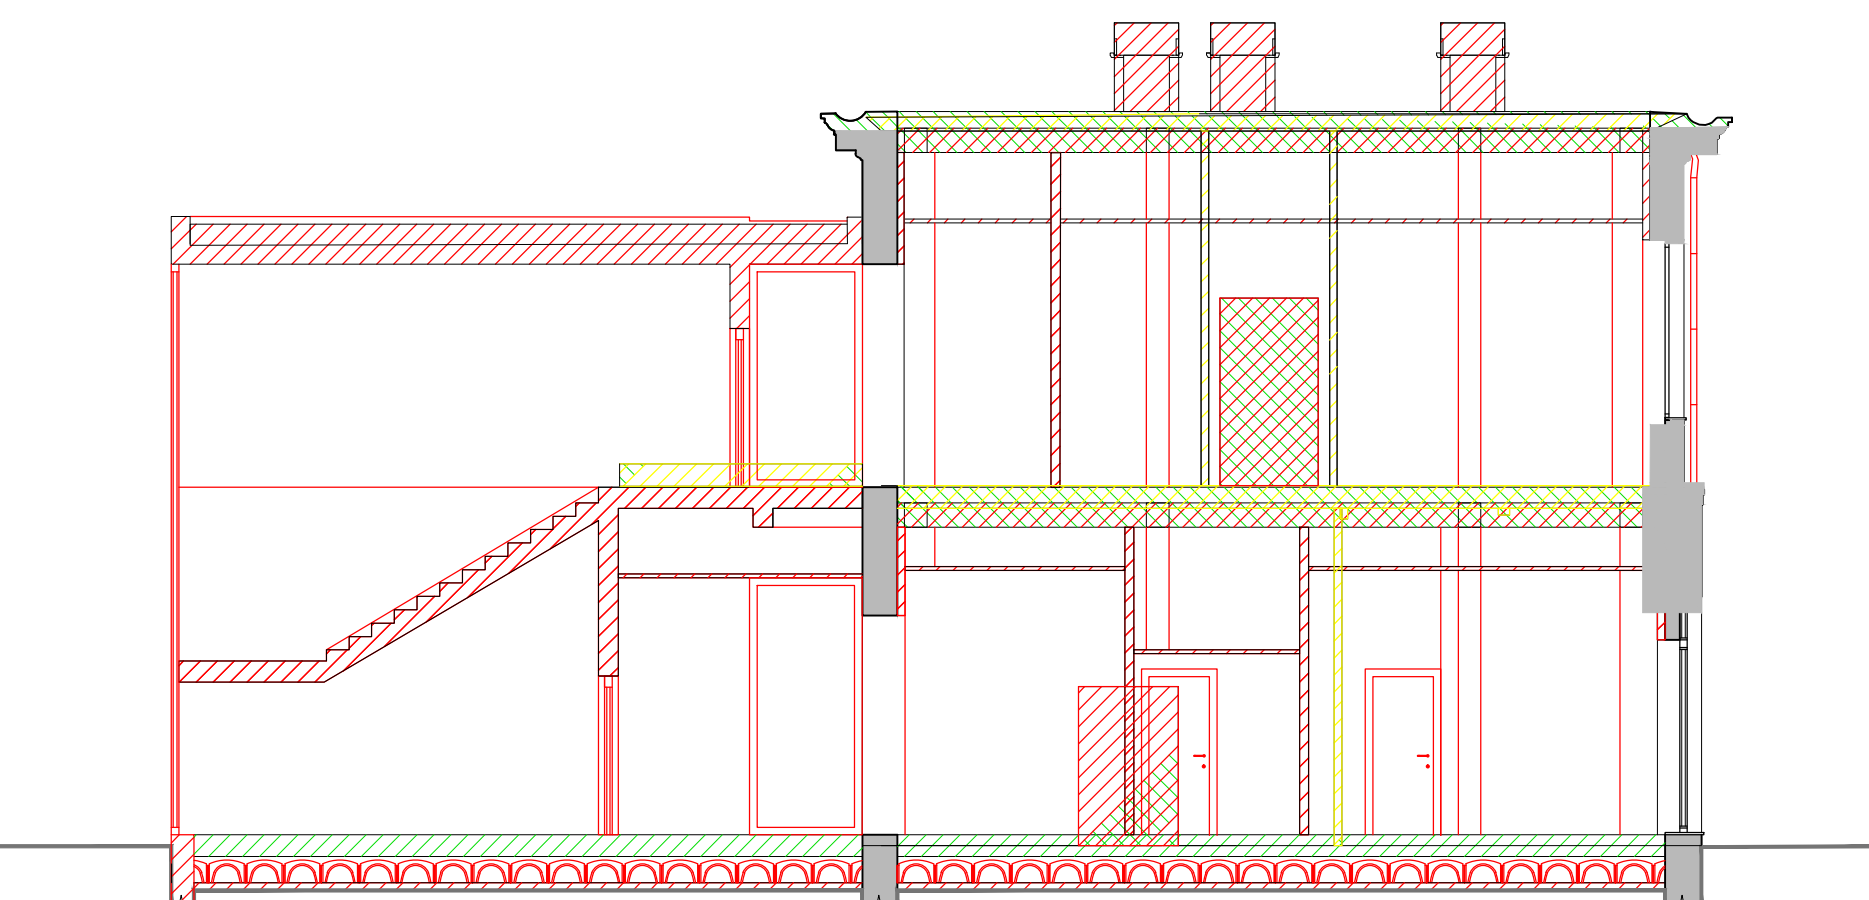

SEZIONE C-C
Confronto
Scala 1:100

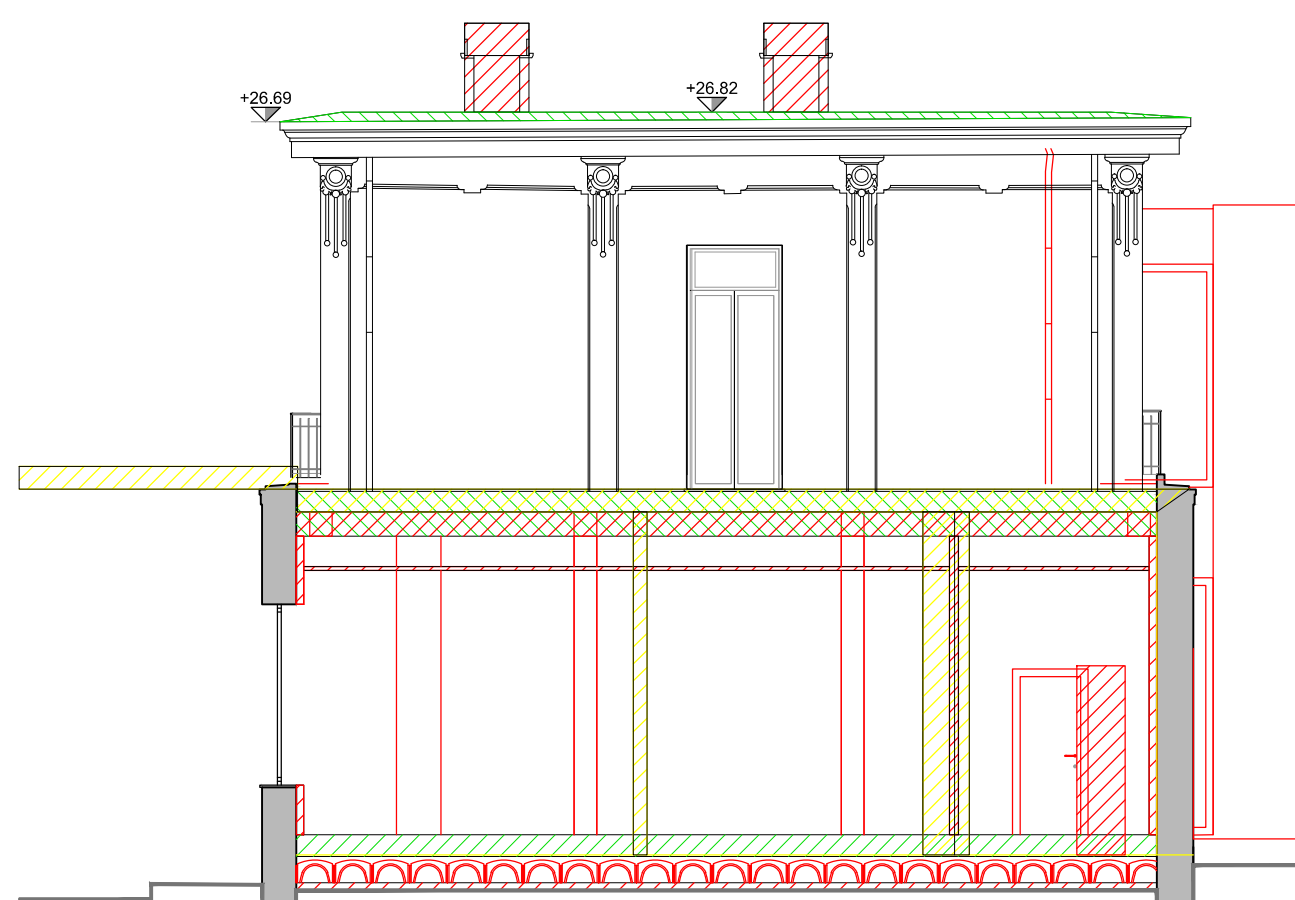

SEZIONE D-D
Confronto
Scala 1:100

| | | | | | | |
|-----------|------------|-------------------------|--------------------------|-------------------------|------------|-----------|
| 3 | 23/01/2018 | PER EMISSIONE | A. SIBILLA / A. MAGRASSI | M. GUARINO / R. TORELLI | - | - |
| 2 | 24/11/2017 | EMISSIONE FINALE | A. SIBILLA / A. MAGRASSI | M. GUARINO / R. TORELLI | - | - |
| 1 | 06/10/2017 | EMISSIONE DEFINITIVA | A. SIBILLA / A. MAGRASSI | M. GUARINO / R. TORELLI | - | - |
| REVISIONE | DATA | OGGETTO DELLA REVISIONE | REDATTO | CONTROLLATO | VERIFICATO | APPROVATO |

| | | |
|-------------------------------------------------------------------------|------------------------------------------------------------------------------------|------------------------------------------------------|
| COMUNE DI GENOVA | | Arch. Laura Petaschi |
| AREA TECNICA | | Direttore: Arch. Laura Petaschi |
| DIREZIONE PROGRAMMAZIONE E COORDINAMENTO PROGETTI COMPLESSI | | Direttore: Arch. G. B. Poggi |
| DIREZIONE LAVORI PUBBLICI | | Direttore: Arch. M. Grassi |
| Comittente | Progetto n° | |
| ASSESSORATO LAVORI PUBBLICI E MANUTENZIONI | | |
| Sviluppo Sviluppo Genova via San Giorgio 2 16128 - Genova | RESPONSABILE UNICO DEL PROCEDIMENTO | Arch. G. B. Poggi |
| Coordinamento generale Arch. Marco Guarino Arch. Roberto Torielli | Progetto ARCHITETTONICO E STRUTTURALE SIBILLA ASSOCIATI Ing. Antonio Sibilla | Arch. ANTONIO SIBILLA Ingegnere 16128 - Genova |
| Consulenza SIBILLA ASSOCIATI Ing. Antonio Sibilla | Progetto IMPIANTI | |

| | | | |
|---|----------------------|-------------------------------------------------|-----------------|
| PROGRAMMA STRAORDINARIO DI INTERVENTO PER LA RIQUALIFICAZIONE URBANA E LA SICUREZZA DELLE PERIFERIE DELLE CITTÀ METROPOLITANE E DEI COMUNI CAPOLUOGO DI PROVINCIA (DPCM 25/05/2016) | | Municipio II - CENTRO OVEST | 2 |
| Intervento Opera | | Quartiere SAMPERDARENA | 9 |
| EX MERCATO OVO-AVICOLO DEL CAMPASSO | | Codice Archivio SG E157 / ese / 5 / T / 120 / 3 | |
| Oggetto della Tavola | Scala | Data | |
| Corpo A - Scuola - Sezioni | 1:100 | 23/01/2018 | |
| Stato Attuale - Progetto - Confronto | | | |
| LIVELLO DI PROGETTAZIONE | PROGETTO ESECUTIVO | ARCHITETTONICO | |
| Codice GULP | Codice PROGETTAZIONE | Codice OPERA | Codice ARCHIVIO |
| | | | A24 |

I DISegni E LE INFORMAZIONI IN ESSi CONTENUTE SONO PROPRIETÀ ESCLUSIVA DEL COMUNE DI GENOVA E NON POSSONO ESSERE MODIFICATE, RIPRODOTTE, REPRiPUBBLICATE O UTILIZZATE PER USi DIFFERENTI DA QUELLI PER Cui SONO STATI REDATTI, SALVO AUTORIZZAZIONE SCRITTA.