



STATO ATTUALE

PROGETTO

CONFRONTO

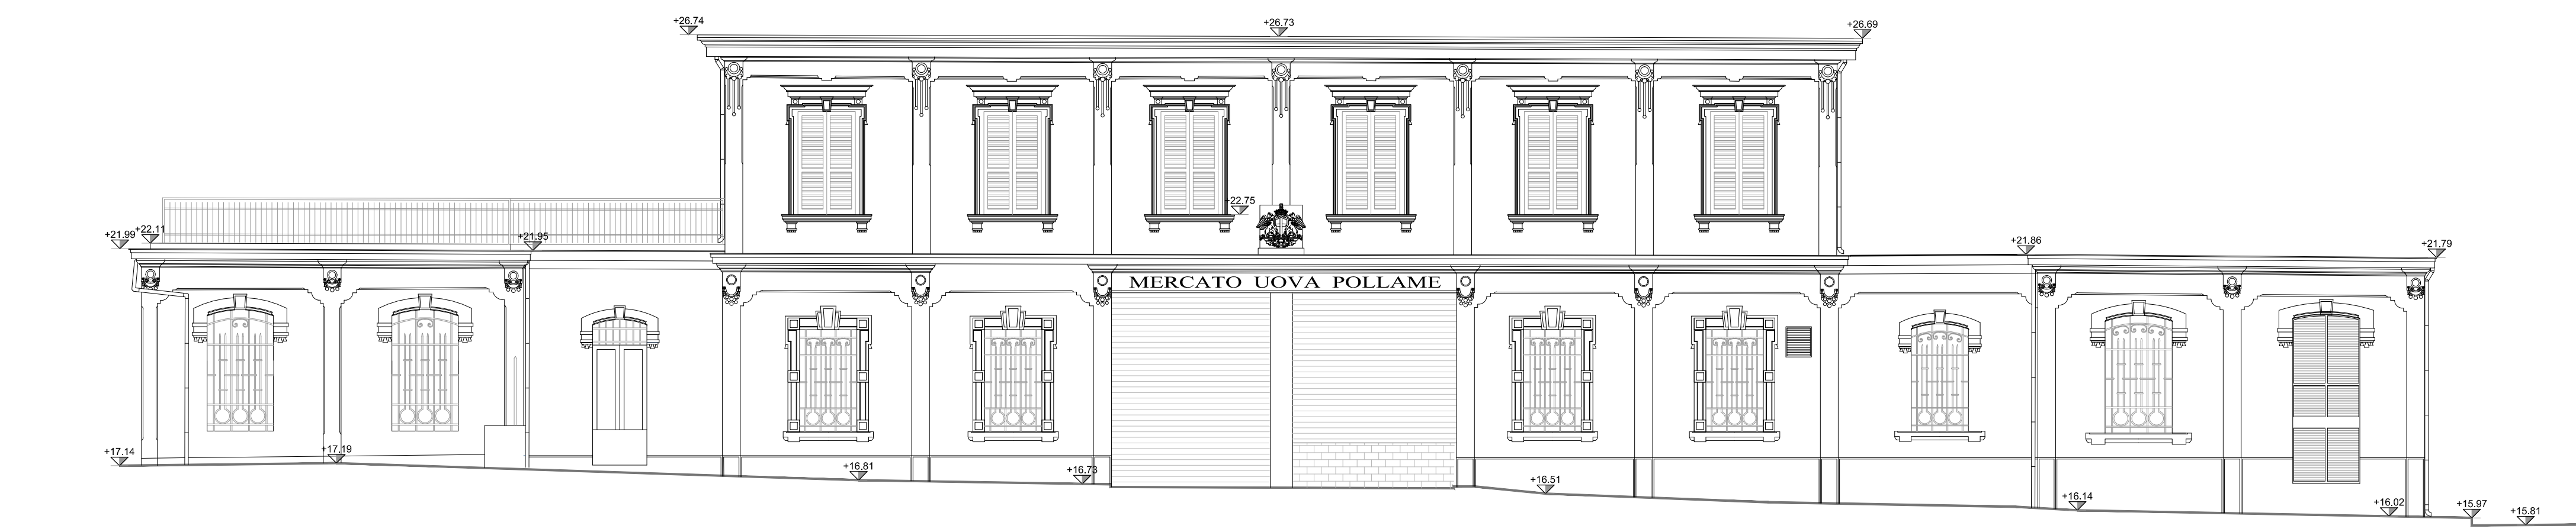


FRONTE SUD-OVEST  
Stato Attuale  
Scala 1:100

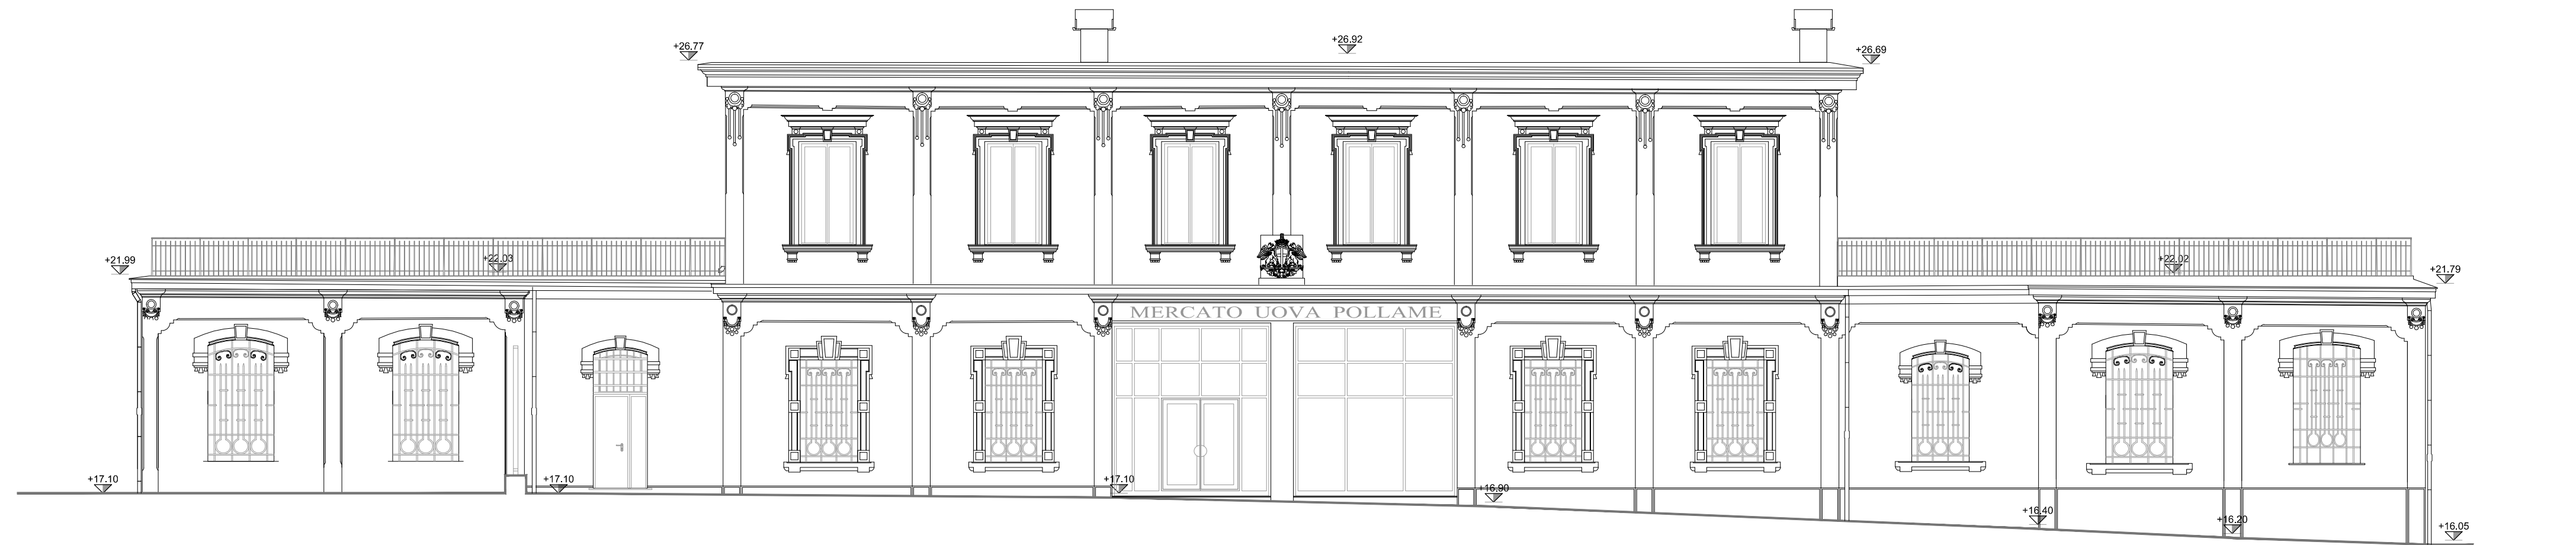

FRONTE SUD-OVEST  
Progetto  
1:100




FRONTE SUD-OVEST  
Progetto  
1:100

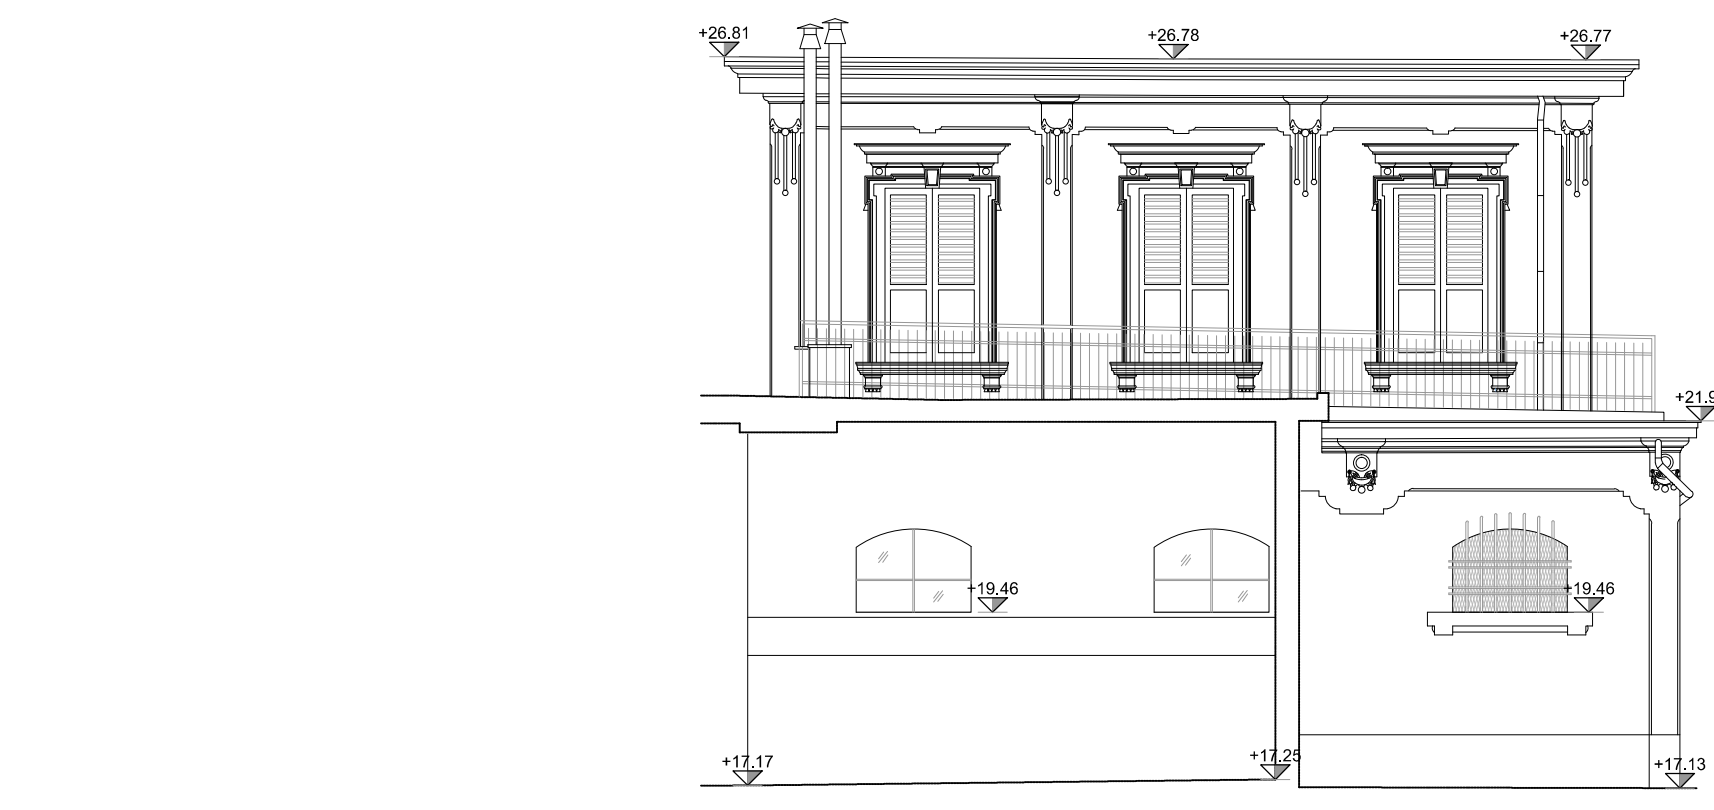


FRONTE NORD-OVEST  
Stato Attuale  
Scala 1:100




FRONTE NORD-OVEST  
Progetto  
1:100

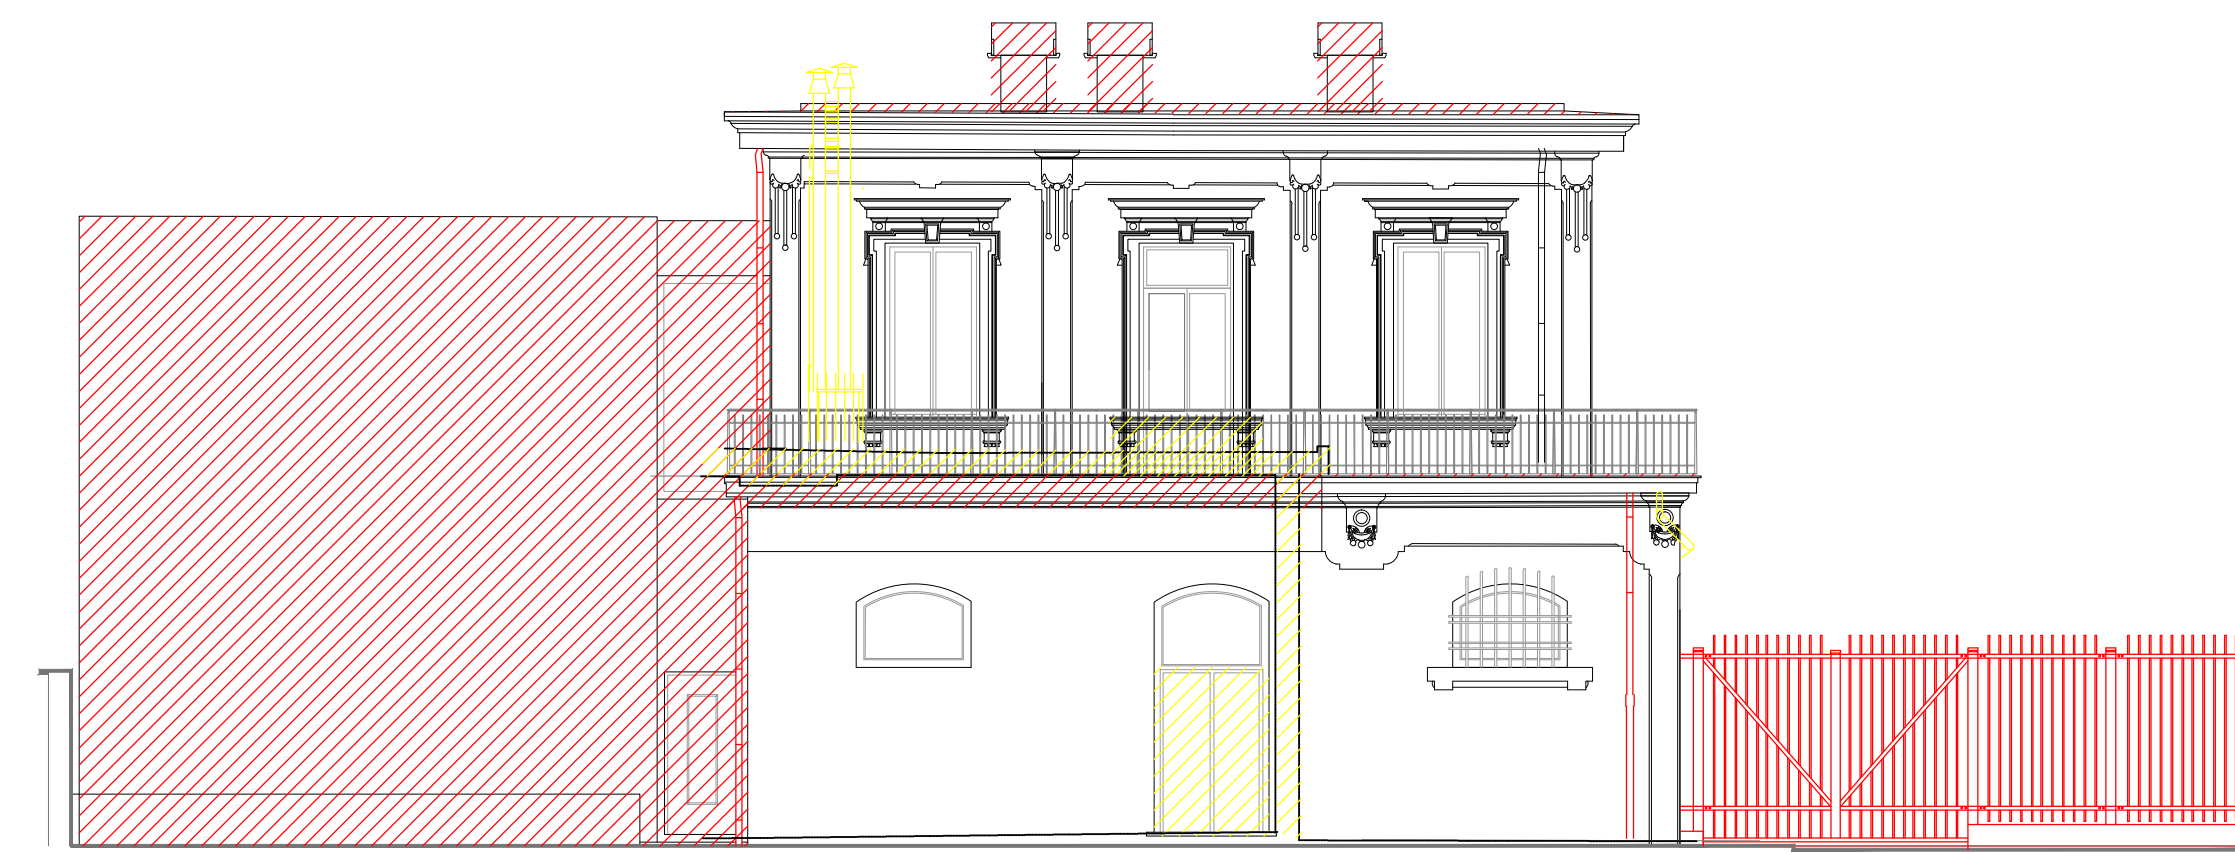


FRONTE NORD-OVEST  
Confronto  
1:100

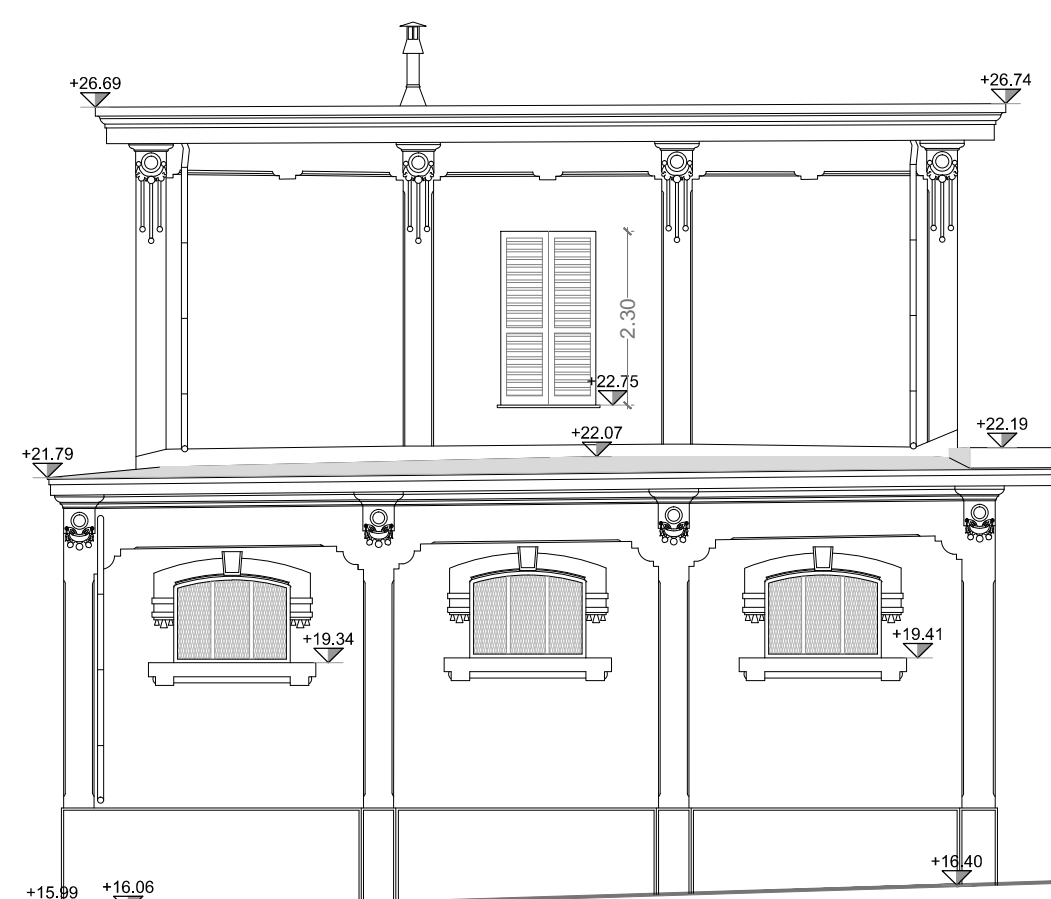


FRONTE SUD-EST  
Stato Attuale  
Scala 1:100

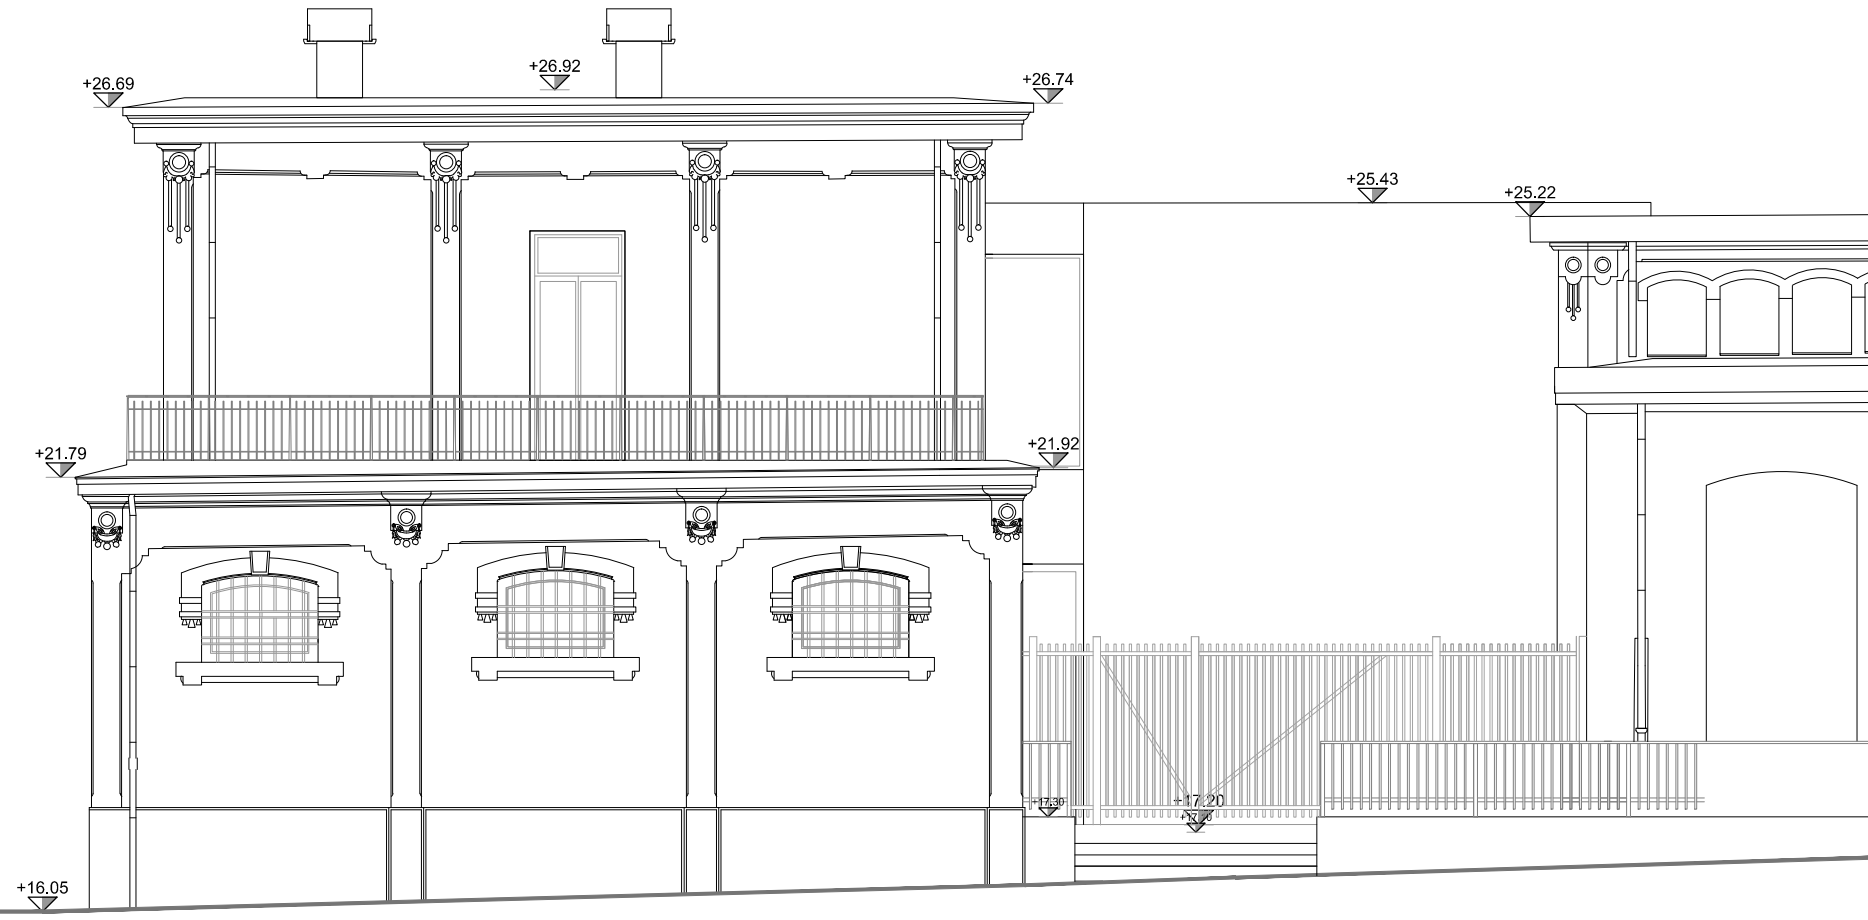

FRONTE SUD-EST  
Progetto  
1:100

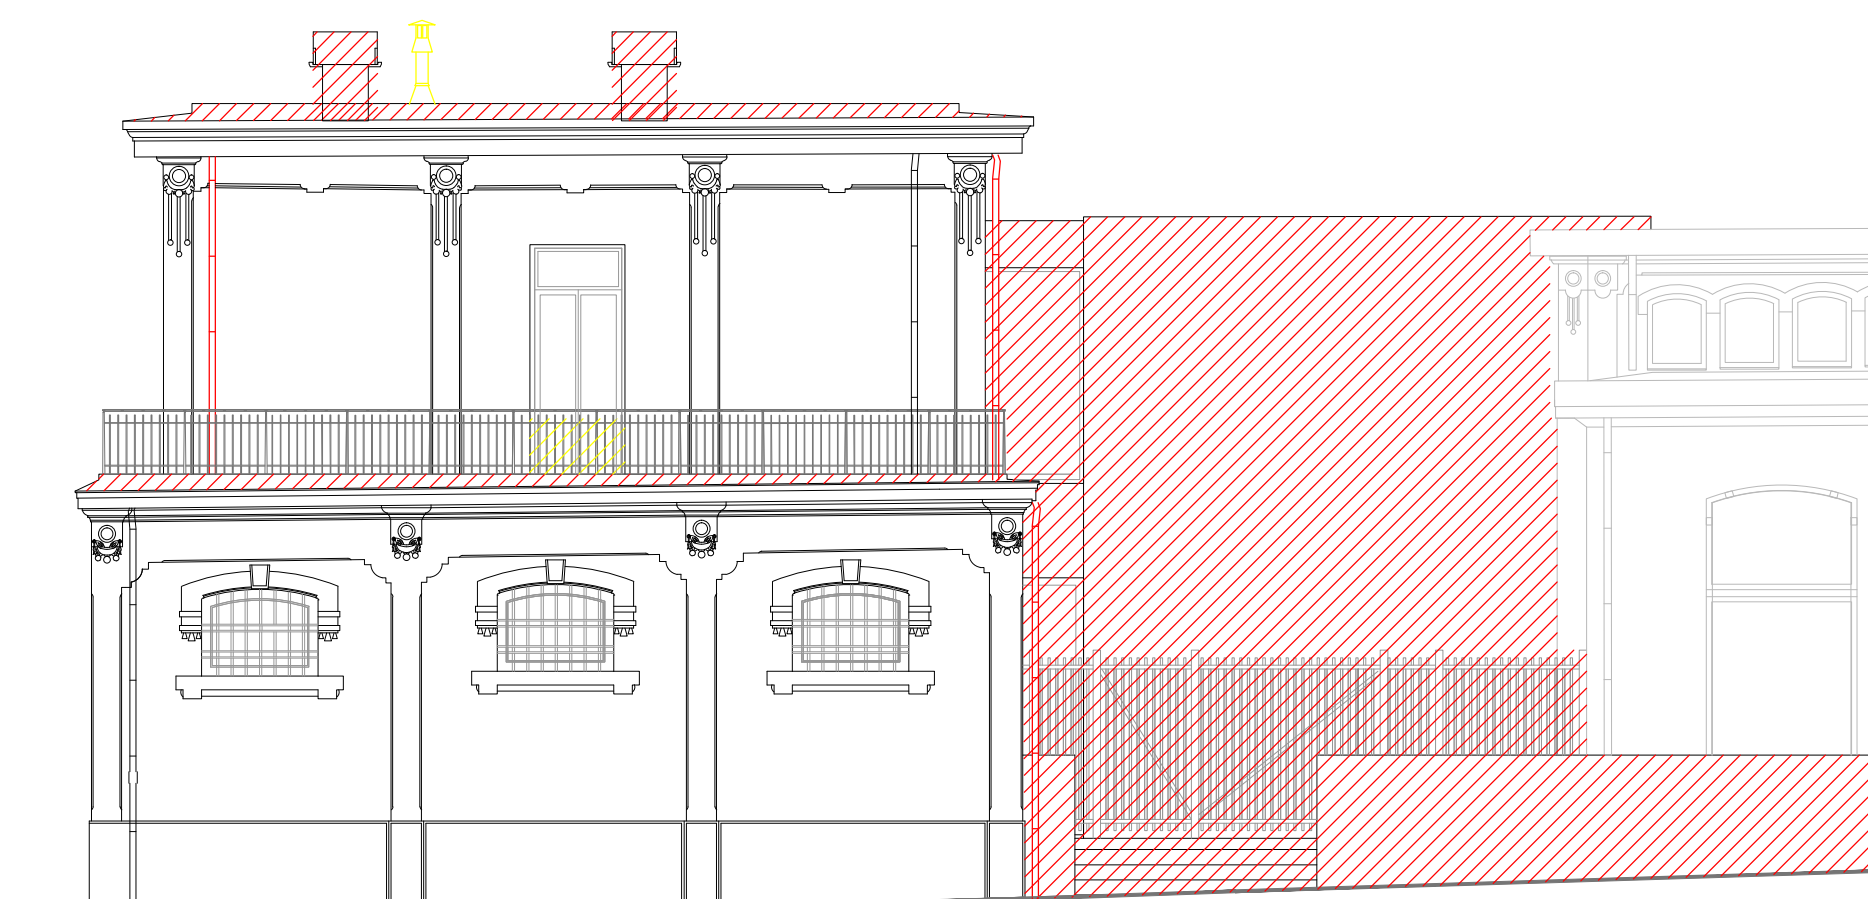


FRONTE SUD-EST  
Confronto  
1:100

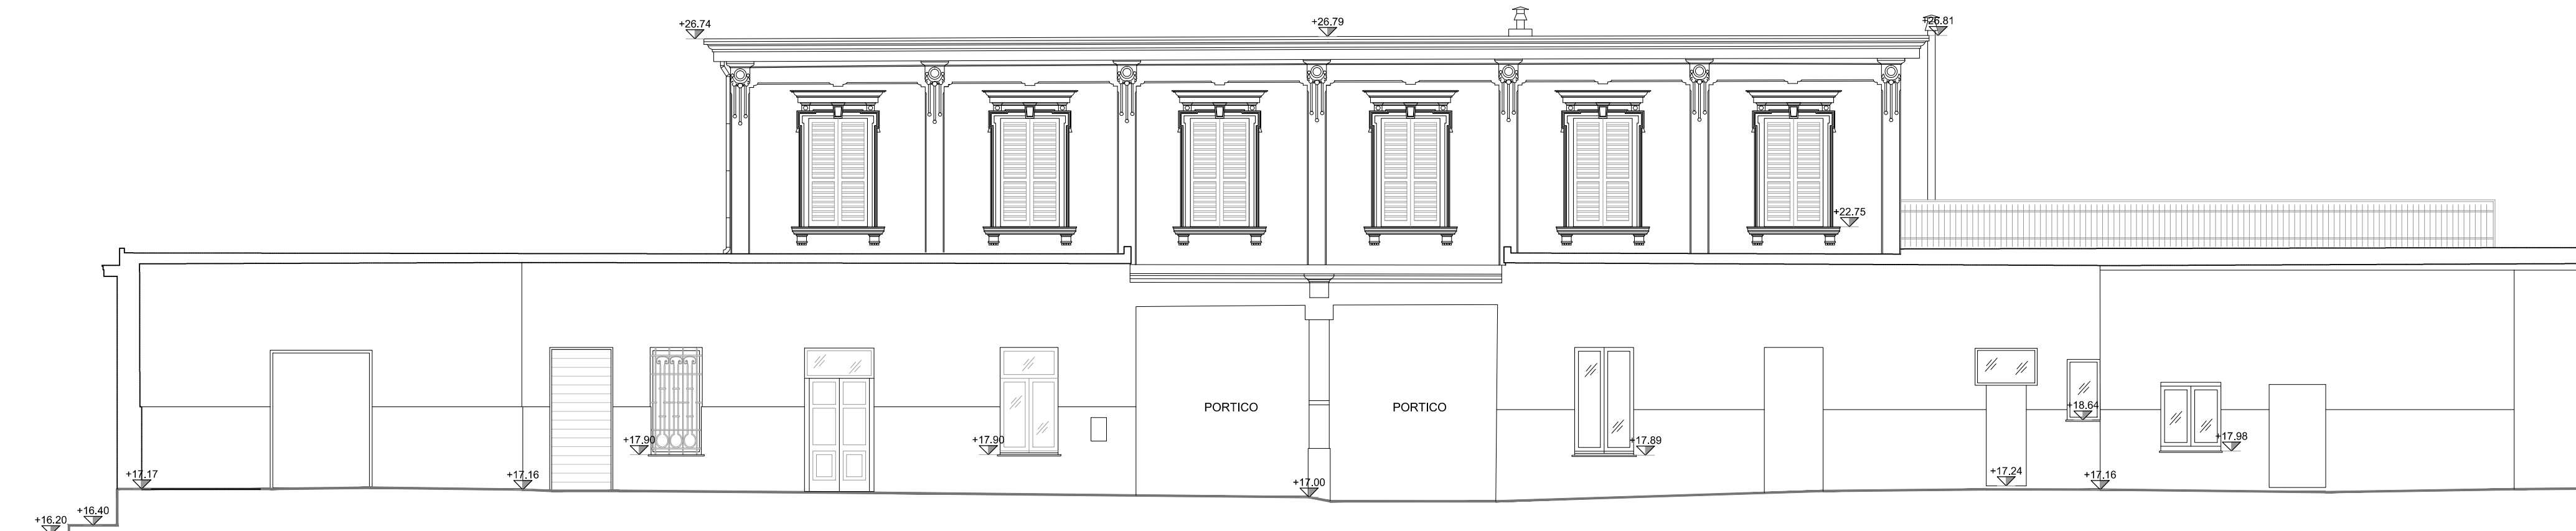


FRONTE NORD-EST  
Stato Attuale  
Scala 1:100



FRONTE NORD-EST  
Progetto  
1:100

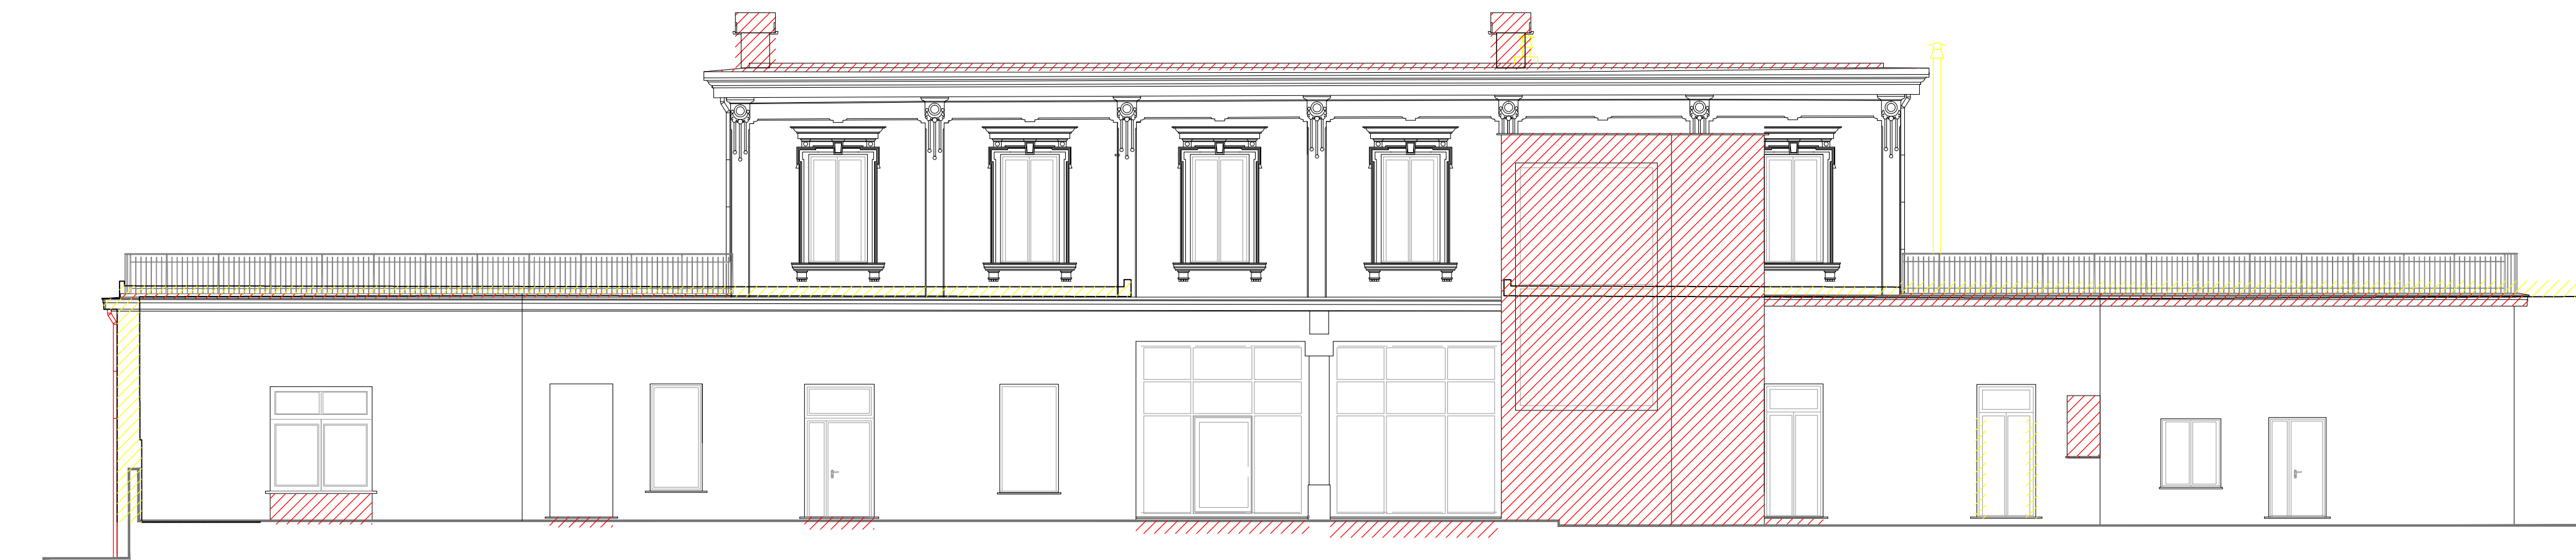

FRONTE NORD-EST  
Confronto  
1:100

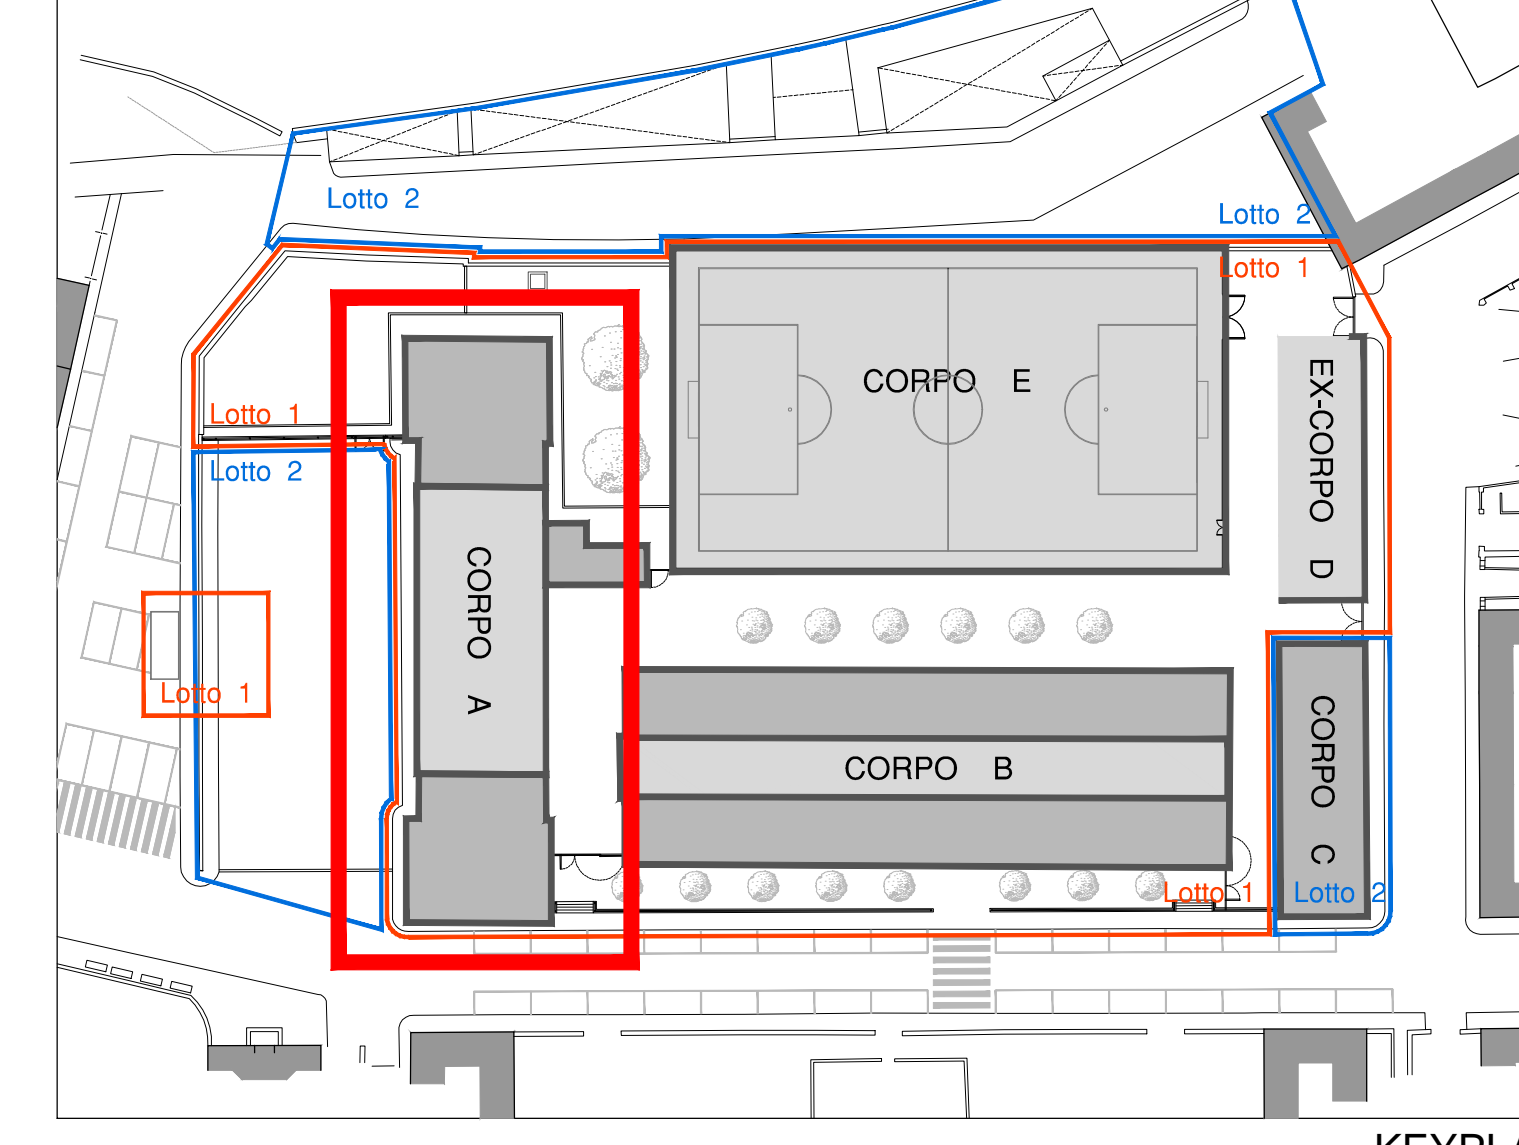

KEYPLAN

NOTE

N.B.: Il presente elaborato è rappresentativo della soluzione architettonica adottata, la stessa dovrà essere verificata dall'impresa, a proprio carico, attraverso il rilievo planimetrico AS-BUILT e confrontata col risultato della normativa vigente.

N.B.: Il progetto dovrà essere adattato, a carico dell'impresa, agli aggiornamenti del rilievo effettuati durante le verifiche e sottoposti alla D.L. per l'approvazione.

N.B.: L'impresa dovrà fornire documentazione di certificazione e di garanzia del sistema costruttivo adottato, oltre alle necessarie dichiarazioni relative alla manutenzione del sistema.

N.B.: Sono a carico dell'impresa tutte le zone di intervento e in loco che la D.L. reputa necessarie per la verifica del progetto.

N.B.: Tutti gli scoperti di finitura si intendono realizzati con lo stesso materiale utilizzato per il pavimento.

N.B.: L'impresa appaltatrice dovrà redigere, a proprio carico, una scheda di rilievo di stato di progetto per ogni singolo intervento presente nell'edificio al momento del presente appalto. Le schede di progetto dovranno inoltre contenere anche rendiconto e disegni costruttivi. La documentazione dovrà essere approvata dalla committenza e depositata nei lavori. L'impresa appaltatrice potrà procedere alla realizzazione solo dopo tale approvazione.

N.B.: Per ogni attività esecutiva delle opere si intende anche il documento "copione speciale d'opera".

N.B.: Le dimensioni sono espresse in cm, salvo ove diversamente indicato.

N.B.: Le quote e le dimensioni si riferiscono al finito salvo ove diversamente indicato.

N.B.: Per le opere strutturali e solari, redigere il progetto esecutivo.

N.B.: Per le opere impiantistiche si vedano elaborati del progetto esecutivo.

3	23/01/2018	PER EMISSIONE	A. SIBILLA / A. MAGGIORI	M. GUARINO / R. TORRELLI	-	-
2	24/1/2017	EMISSIONE FINALE	A. SIBILLA / A. MAGGIORI	M. GUARINO / R. TORRELLI	-	-
1	06/10/2017	EMISSIONE DEFINITIVA	A. SIBILLA / A. MAGGIORI	M. GUARINO / R. TORRELLI	-	-
REVISIONE	DATA	OGGETTO DELLA REVISIONE	REDATTO	CONTROLLATO	VERIFICATO	APPROVATO

COMUNE DI GENOVA		
AREA TECNICA		Direttore: Arch. Laura Paoletti
DIREZIONE PROGRAMMAZIONE E COORDINAMENTO PROGETTI COMPLESSI		Disegnere: Arch. G. B. Paggi
DIREZIONE LAVORI PUBBLICI		Disegnere: Arch. M. Grassi
ASSESSORATO LAVORI PUBBLICI E MANUTENZIONI		Progetto IT
Sviluppo		RESPONSABILE UNICO DEL PROCEDIMENTO: Arch. G. B. Paggi
Sviluppo Genova via San Giorgio 1 10121 - Genova		
Coordinamento generale		Arch. Marco Guarino Arch. Roberto Torrelli
Progetto ARCHITETTONICO E STRUTTURALE		SIBILLA ASSOCIATI Ing. Andrea Sibilla
Consulenza		Ing. Andrea Maggiori
Progetto IMPIANTI		SIBILLA ASSOCIATI Ing. Andrea Sibilla

PROGRAMMA STRAORDINARIO DI INTERVENTO PER LA RIQUALIFICAZIONE URBANA E LA SICUREZZA DELLE PERIFERIE DELLE CITTÀ METROPOLITANE E DEI COMUNI CAPOLUOGO DI PROVINCIA (DPCM 25/05/2016)		
Intervento: B - CENTRO OVEST		2
Quartiere: SANPIEDARENA		9
EX MERCATO OVO-AVICOLO DEL CAMPASSO		
Codice Avanzo SI		
Codice Avanzo SE		
Codice Avanzo T		
Scale		1:50
Data		23/01/2018
Firma N°		
Livello di PROGETTAZIONE		PROGETTO ESECUTIVO
Codice GULP		Codice PROGETTAZIONE
Codice OPERA		Codice ARCHIVIO
ARCHITETTONE		
A23		