

RISTRUTTURAZIONE EDIFICIO TORRE NORD

RESP.PROC.
DOTT. Francesco ODDONE

DIRETTORE LAVORI
ARCH. Annamaria AIRENTI

Impresa appaltatrice:
ATI
CEMS Impianti Tecnologici
EDILPIEMME s.r.l



01	07/04/08		SELHAM	P.I.PICCOLO	P.I.MATRONE	ing. Grilli
Rev.ne	Data	Descrizione	DISEGNATORE	Elabor.	Verif.	Approv.

DOCUMENTO CONFORME A QUANTO EFFETTIVAMENTE ESEGUITO
IL DIRETTORE TECNICO

Cod. Commessa:
08004

Rif. Tav. Prog.

Titolo disegno:


ALTIMETRICO IMPIANTO VRF


Tav.:

ME-M-A

Scala:

File:
08004-CONDIZIONAMENTO

 

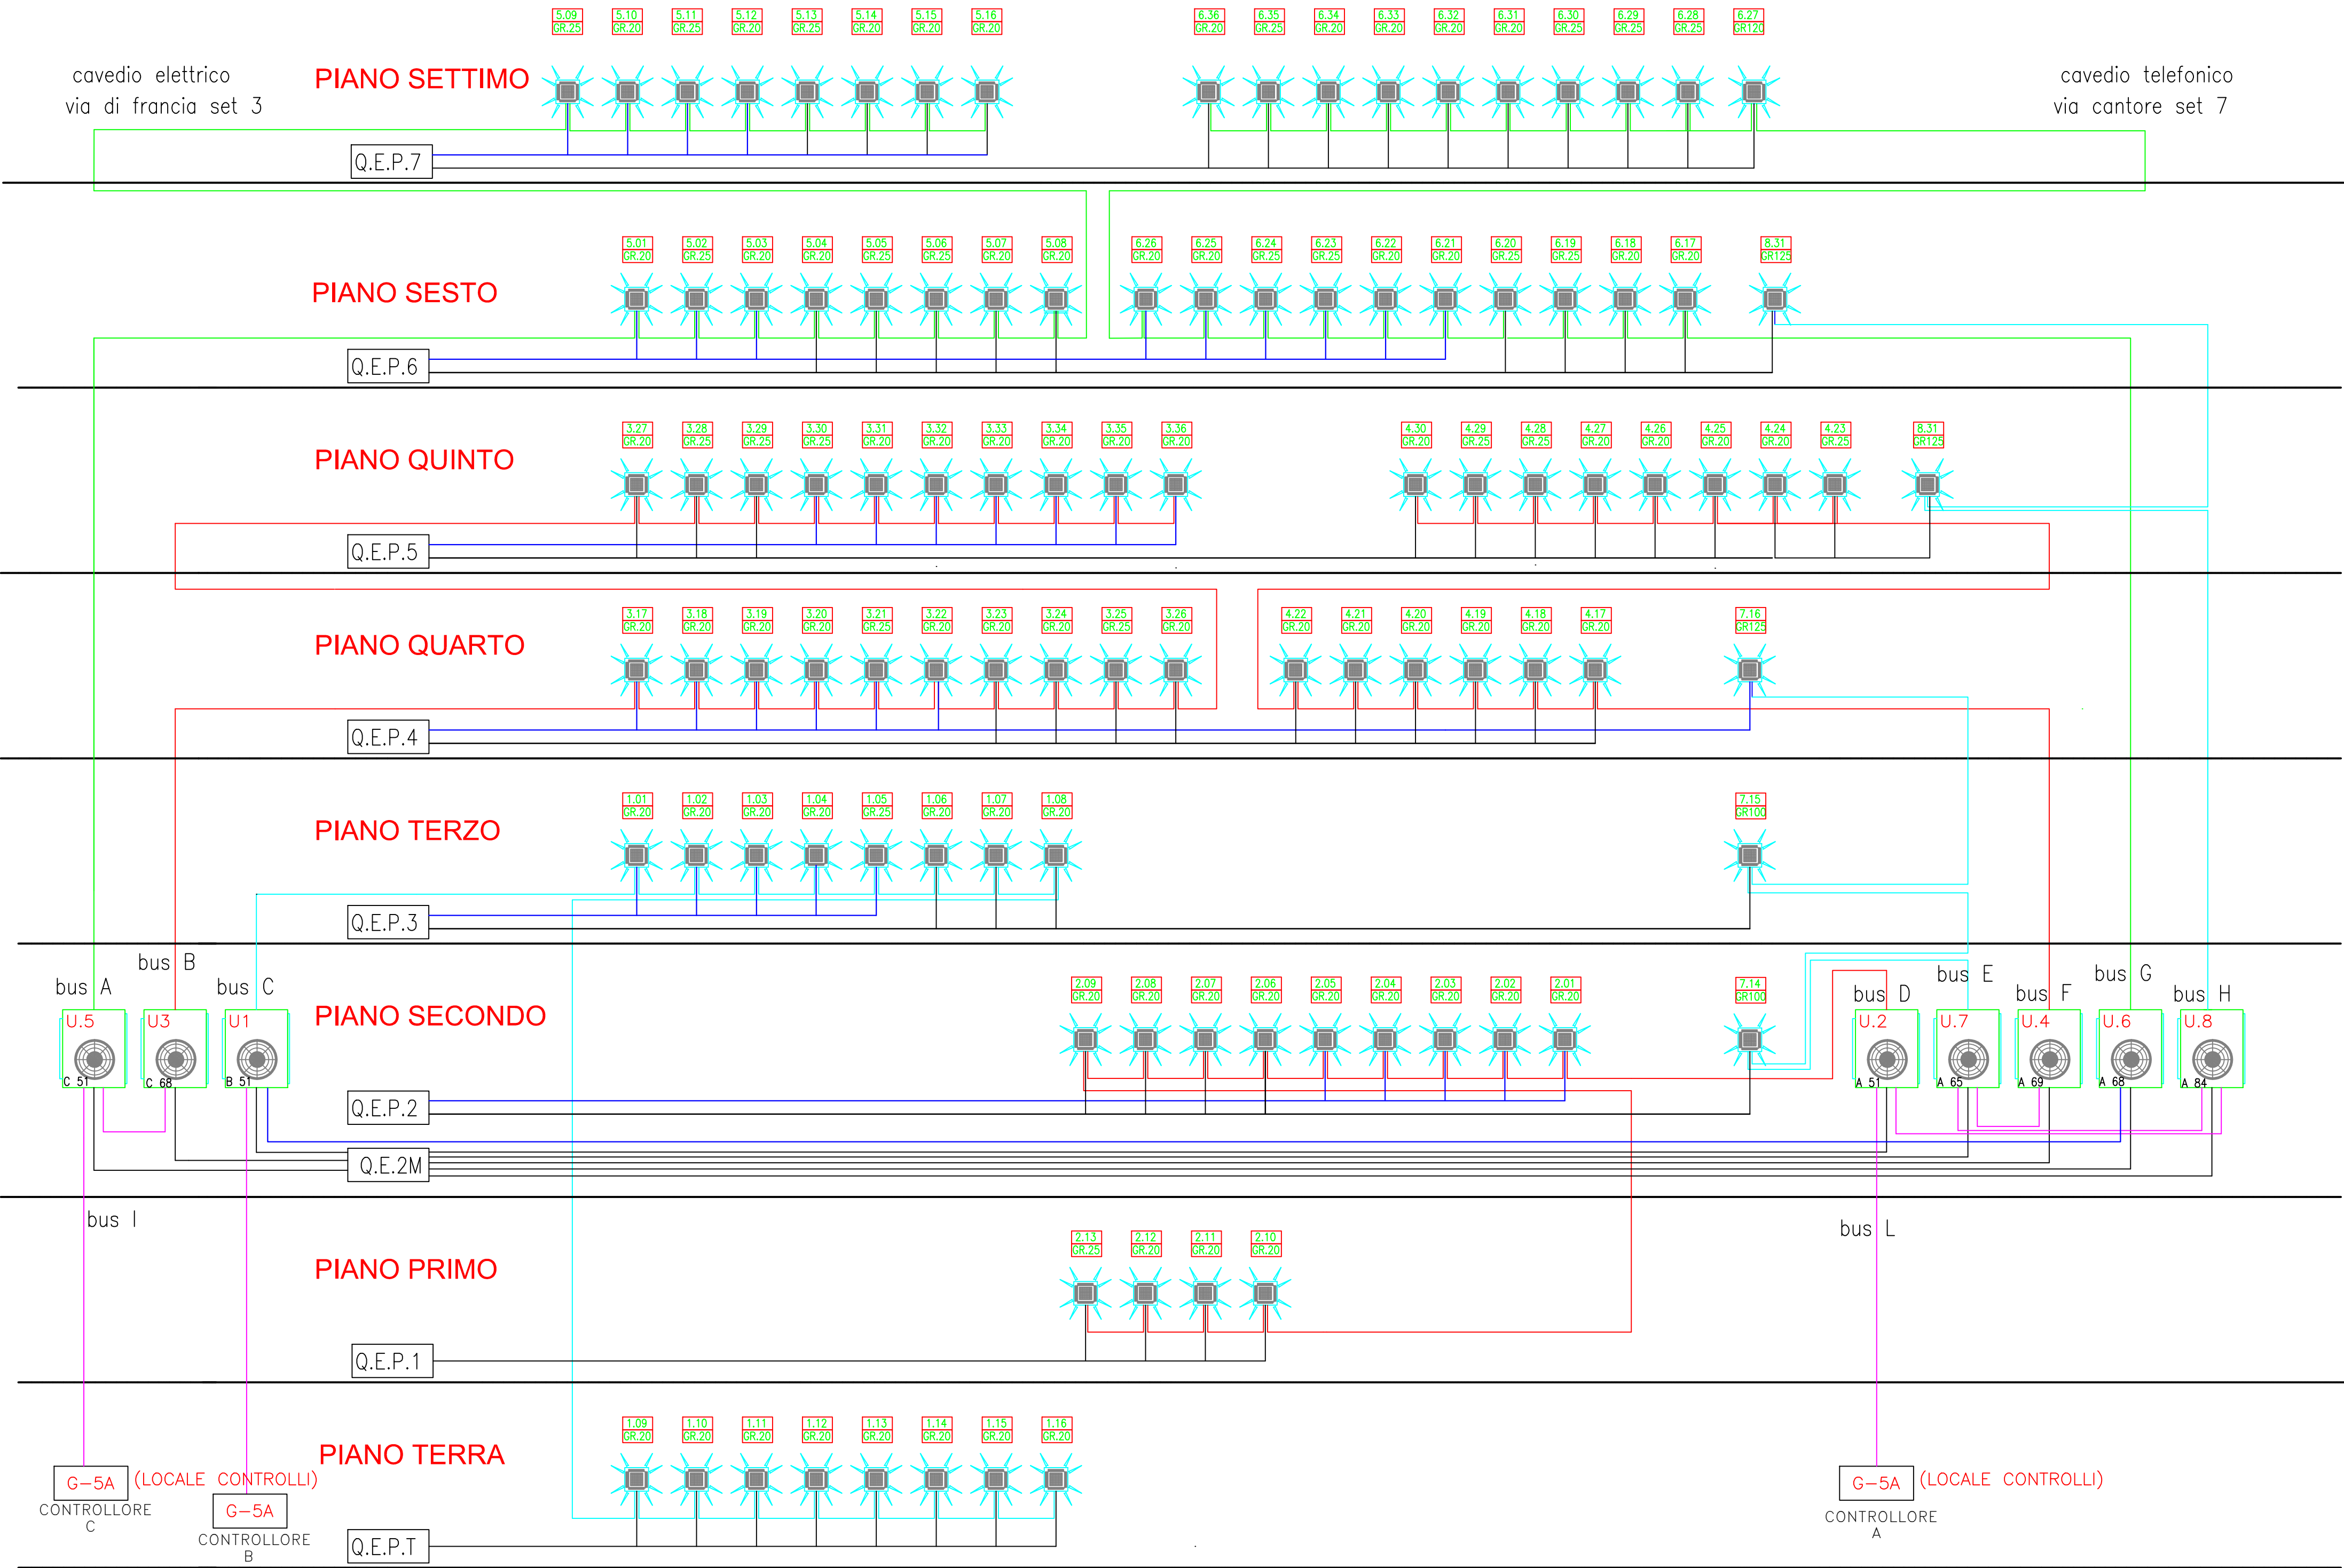


RISTRUTTURAZIONE EDIFICIO TORRE NORD

RESP.PROC.
DOTT. Francesco ODDONE

DIRETTORE LAVORI
ARCH. Annamaria AIRENTI

Impresa appaltatrice:
ATI
CEMS Impianti Tecnologici
EDILPIEMME s.r.l.

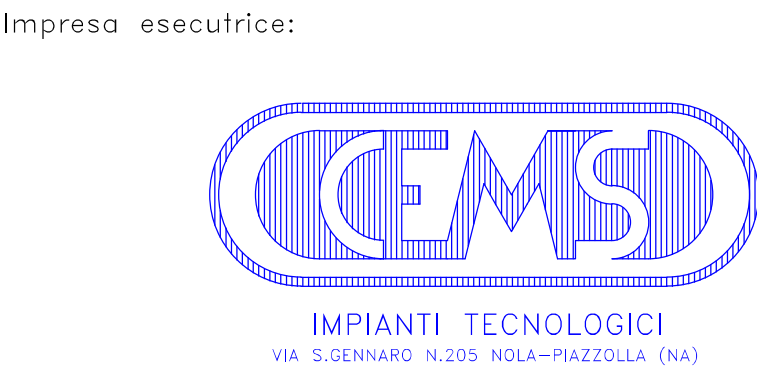

01	07/04/08		SELHAM	P.I.PICCOLO	P.I.MATRONE	ing. Grilli
Rev.ne	Data	Descrizione	DISEGNATORE	Elabor.	Verif.	Approv.

DOCUMENTO CONFORME A QUANTO EFFETTIVAMENTE ESEGUITO
IL DIRETTORE TECNICO

Cod. Commessa:
08004

Rif. Tav. Prog.

Titolo disegno:


ALTIMETRICO IMPIANTO VRF

Tav.:

ME-M-A

Scala:

File:
08004-CONDIZIONAMENTO

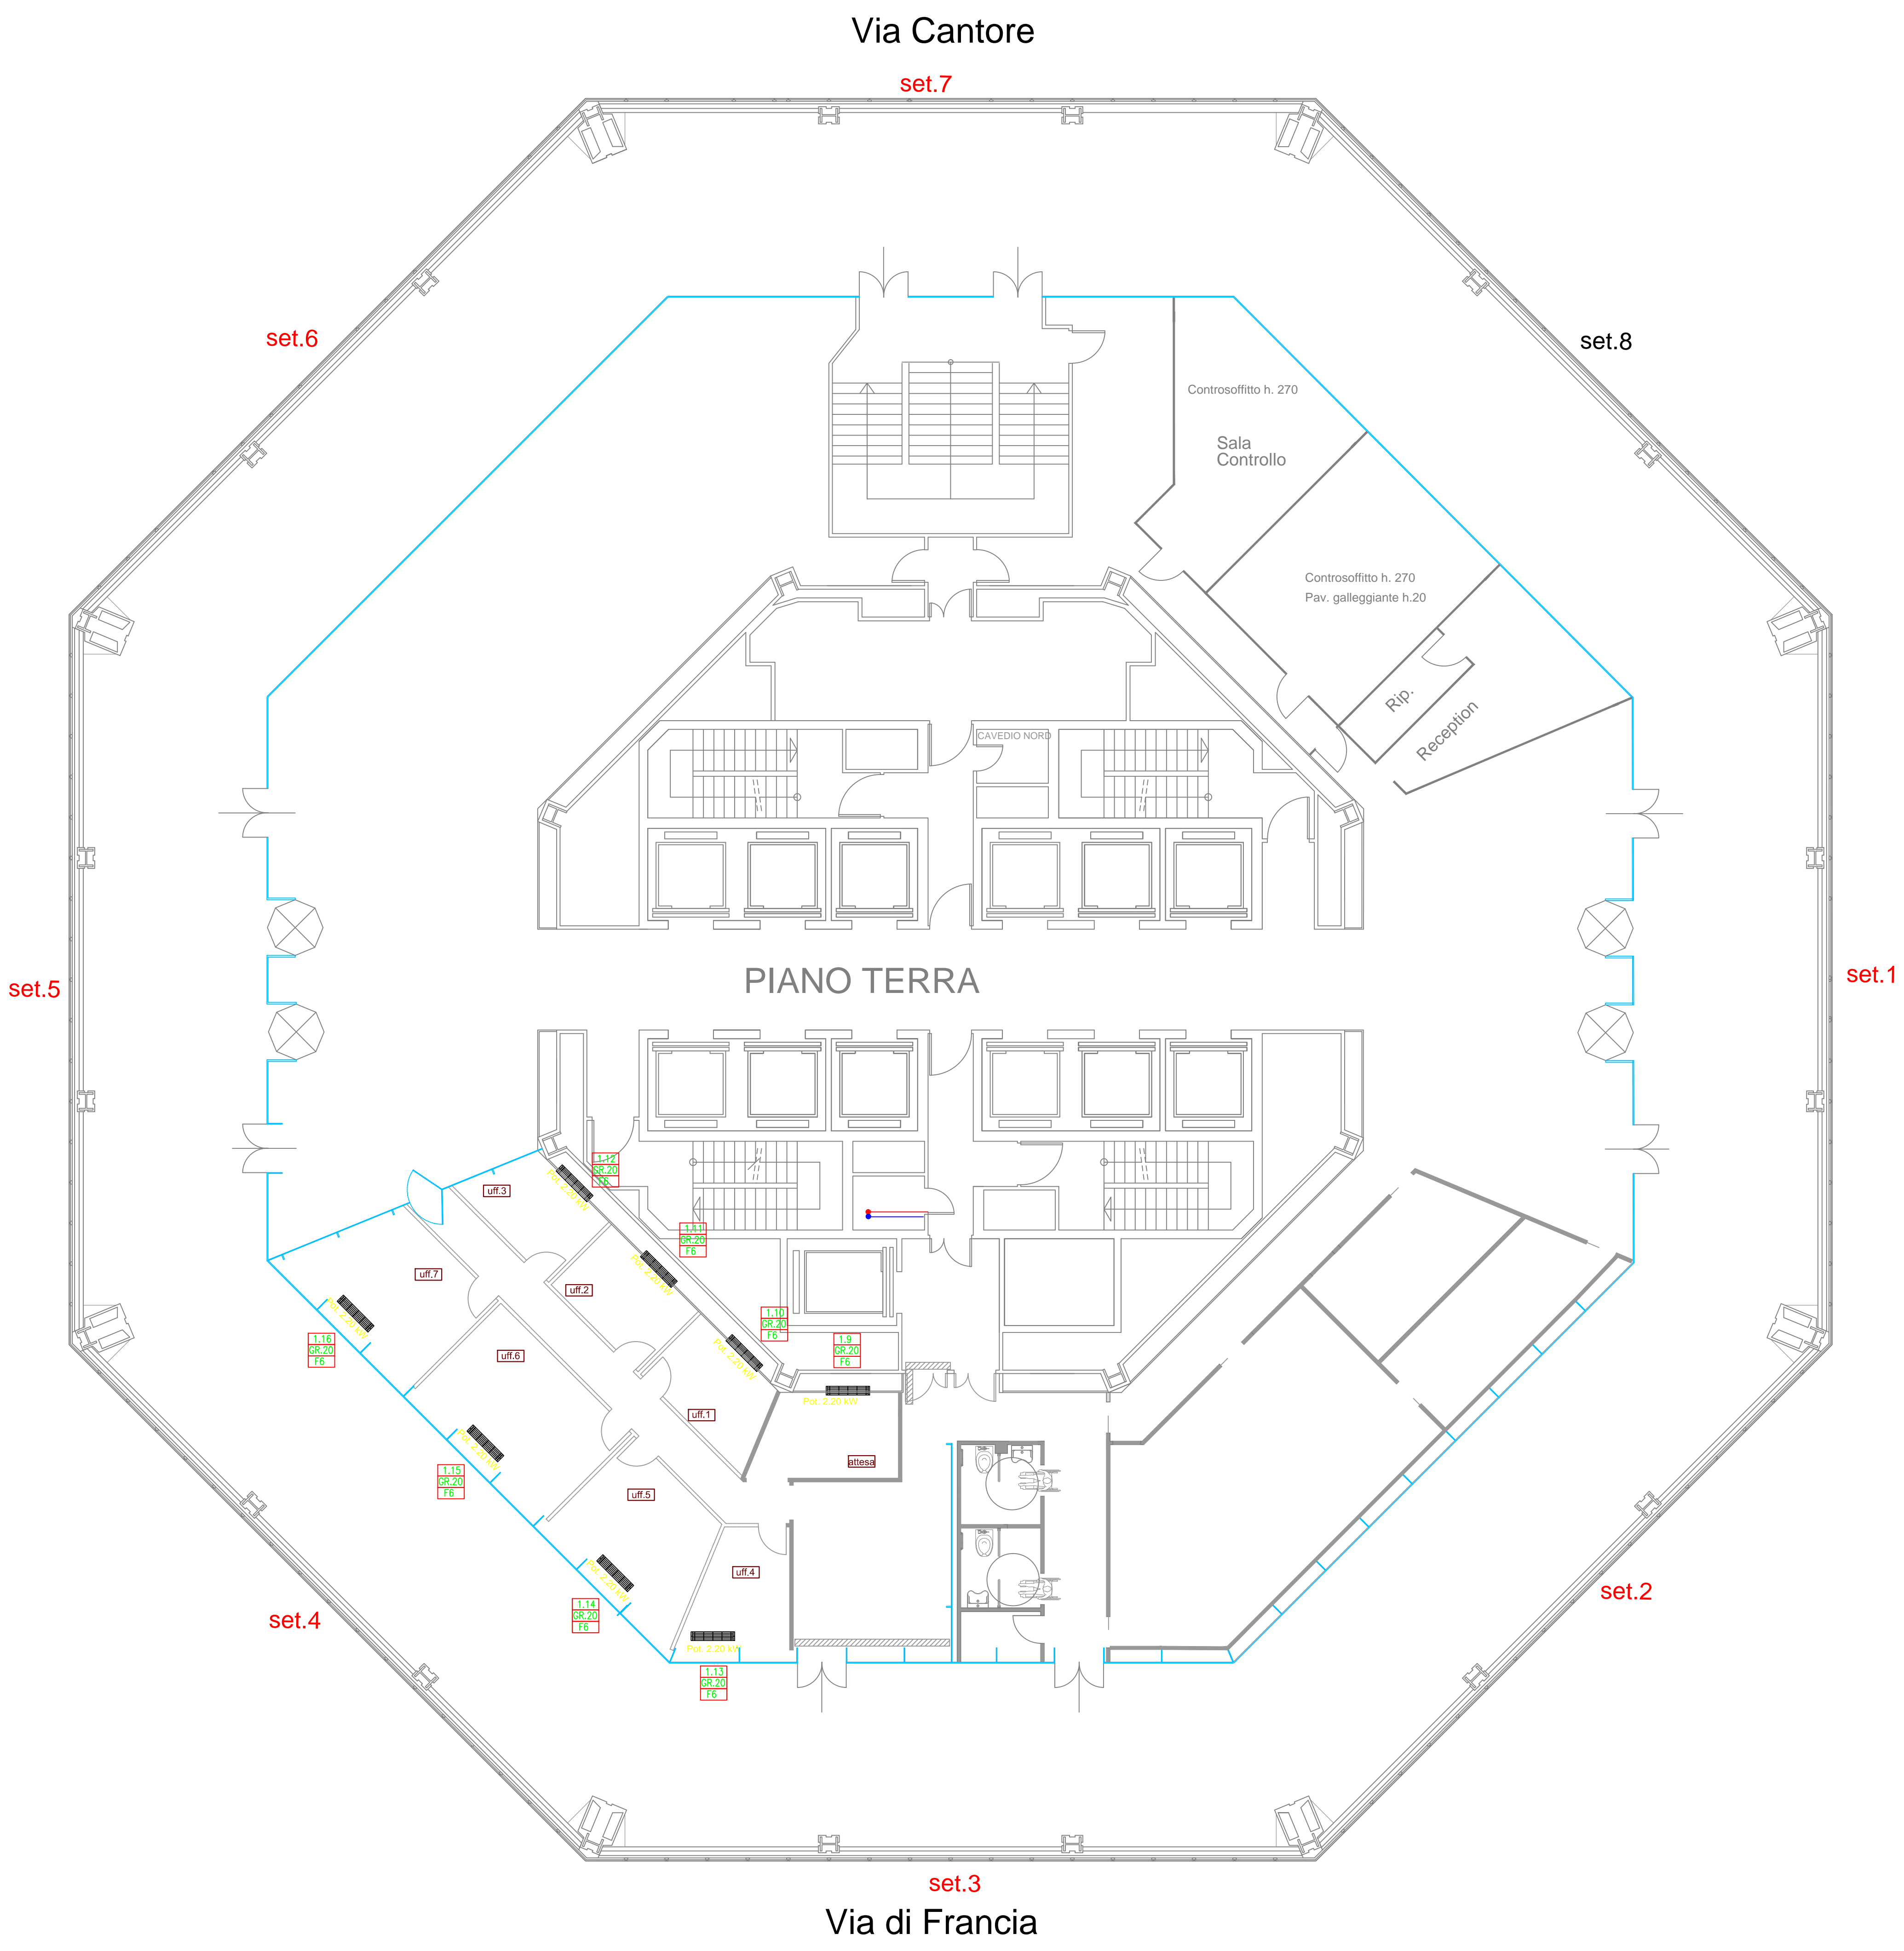


RISTRUTTURAZIONE EDIFICIO TORRE NORD

RESP.PROC.
DOTT. Francesco ODDONE

DIRETTORE LAVORI
ARCH. Annamaria AIRENTI

Impresa appaltatrice:
ATI
CEMS Impianti Tecnologici
EDILPIEMME s.r.l.

Impresa esecutrice:

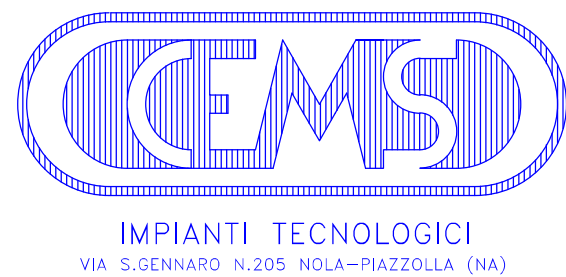

01	07/04/08		SELHAM	P.I. PICCOLO	P.I. MATRONE	ING. GRILLI
Rev.ne	Data	Descrizione	DISEGNATORE	Elabor.	Verif.	Approv.

DOCUMENTO CONFORME A QUANTO EFFETTIVAMENTE ESEGUITO
IL DIRETTORE TECNICO

Cod. Commessa:
08004

Rif. Tav. Prog.

ME. M. 00-0


Titolo disegno:

AS-BUILT IDENTIFICAZIONE VRF
PIANO TERRA

Tav.:
ME-MI-00

Scala:
1: 100

File:
08004_ME. MI. 00. dwg

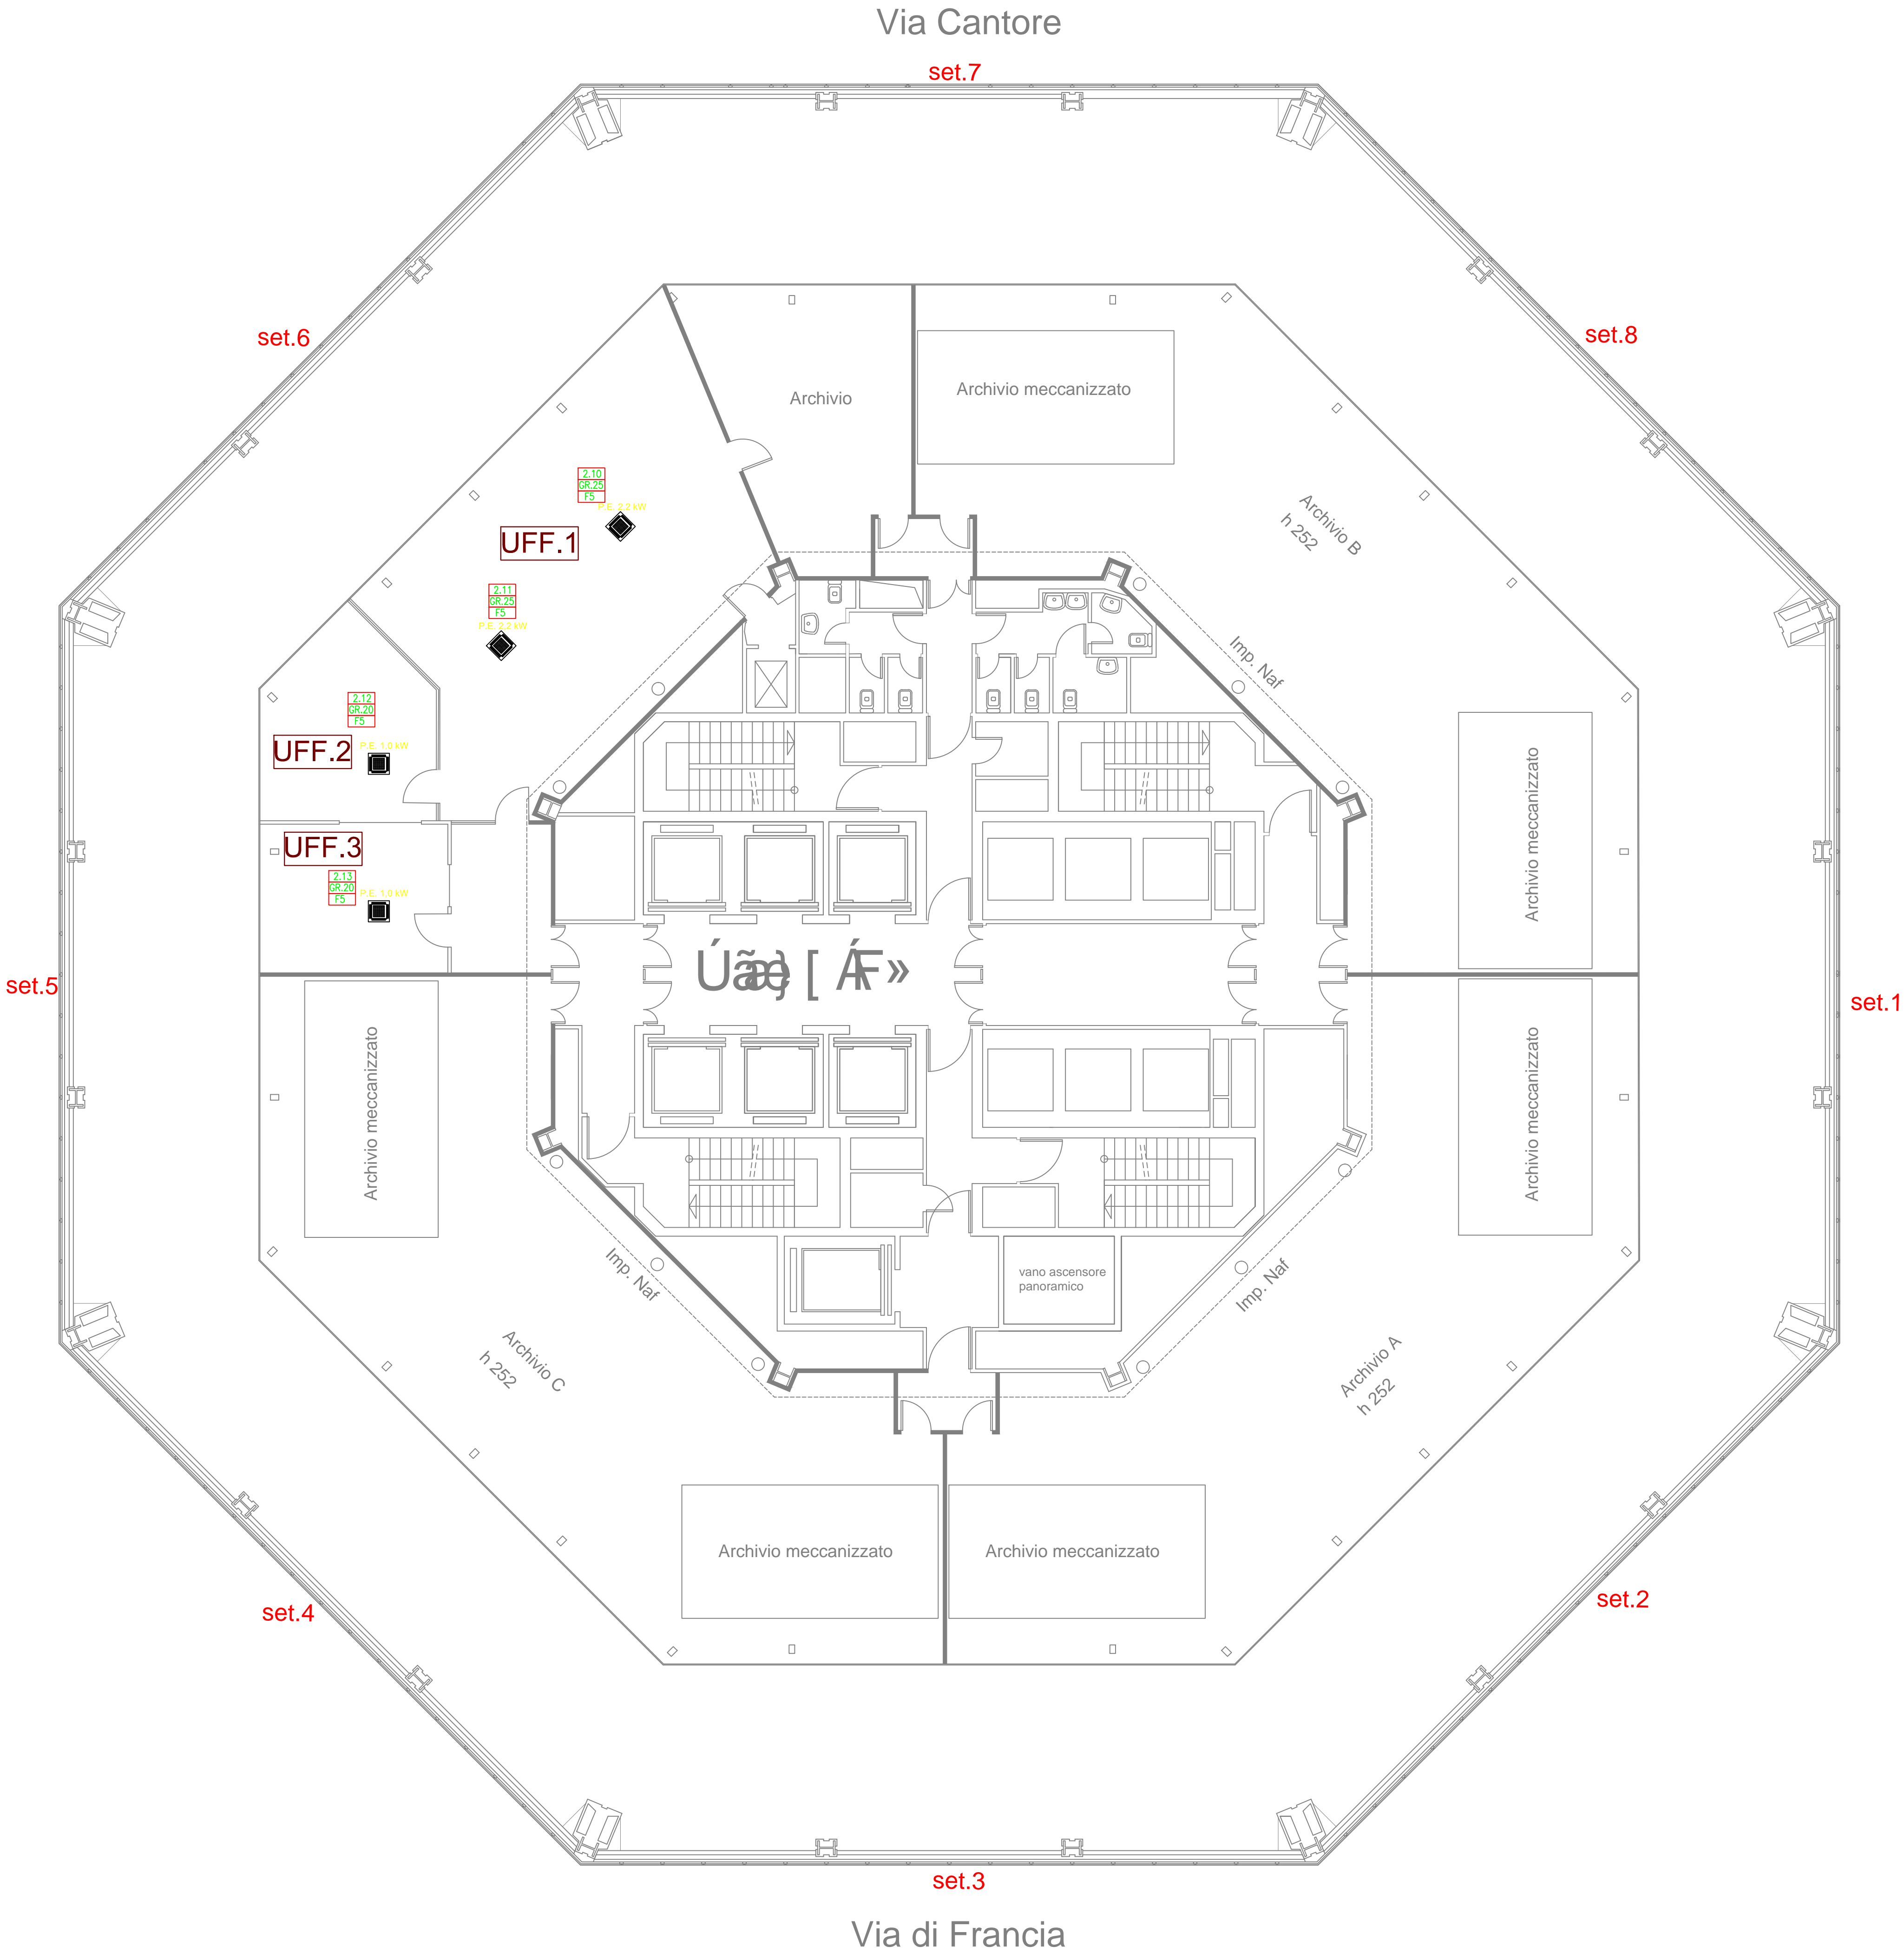


RISTRUTTURAZIONE EDIFICIO TORRE NORD

RESP.PROC.
DOTT. Francesco ODDONE

DIRETTORE LAVORI
ARCH. Annamaria AIRENTI

Impresa appaltatrice:
ATI
CEMS Impianti Tecnologici
EDILPIEMME s.r.l.

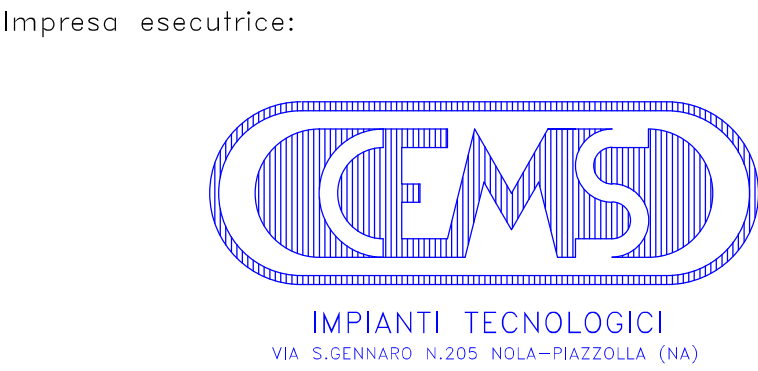

01	07/04/08		SELHAM	P.I. PICCOLO	P.I. MATRONE	ING. GRILLI
Rev.ne	Data	Descrizione	DISEGNATORE	Elabor.	Verif.	Approv.

DOCUMENTO CONFORME A QUANTO EFFETTIVAMENTE ESEGUITO
IL DIRETTORE TECNICO

Cod. Commessa:
08004

Rif. Tav. Prog.

ME. M. 01-0



Titolo disegno:

AS-BUILT IDENTIFICAZIONE VRF
PIANO PRIMO

Tav.:
ME-MI-01

Scala:
1: 100

File:
08004_ME, MI, 01. dwg

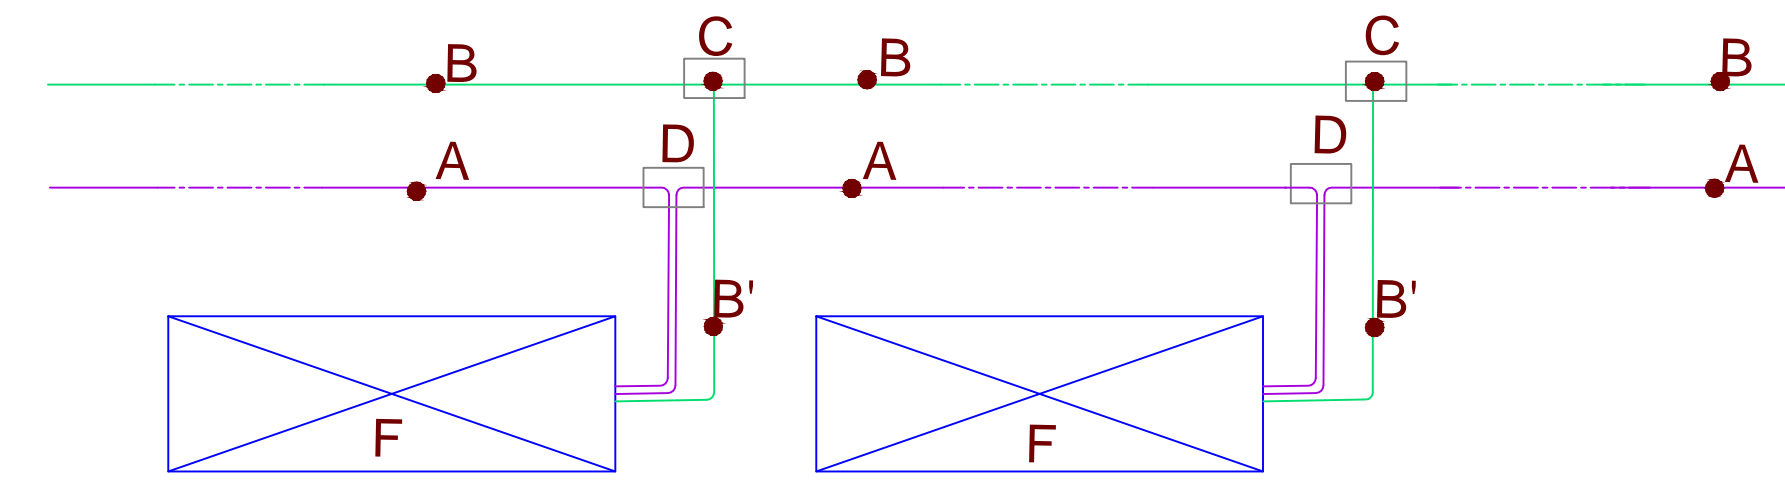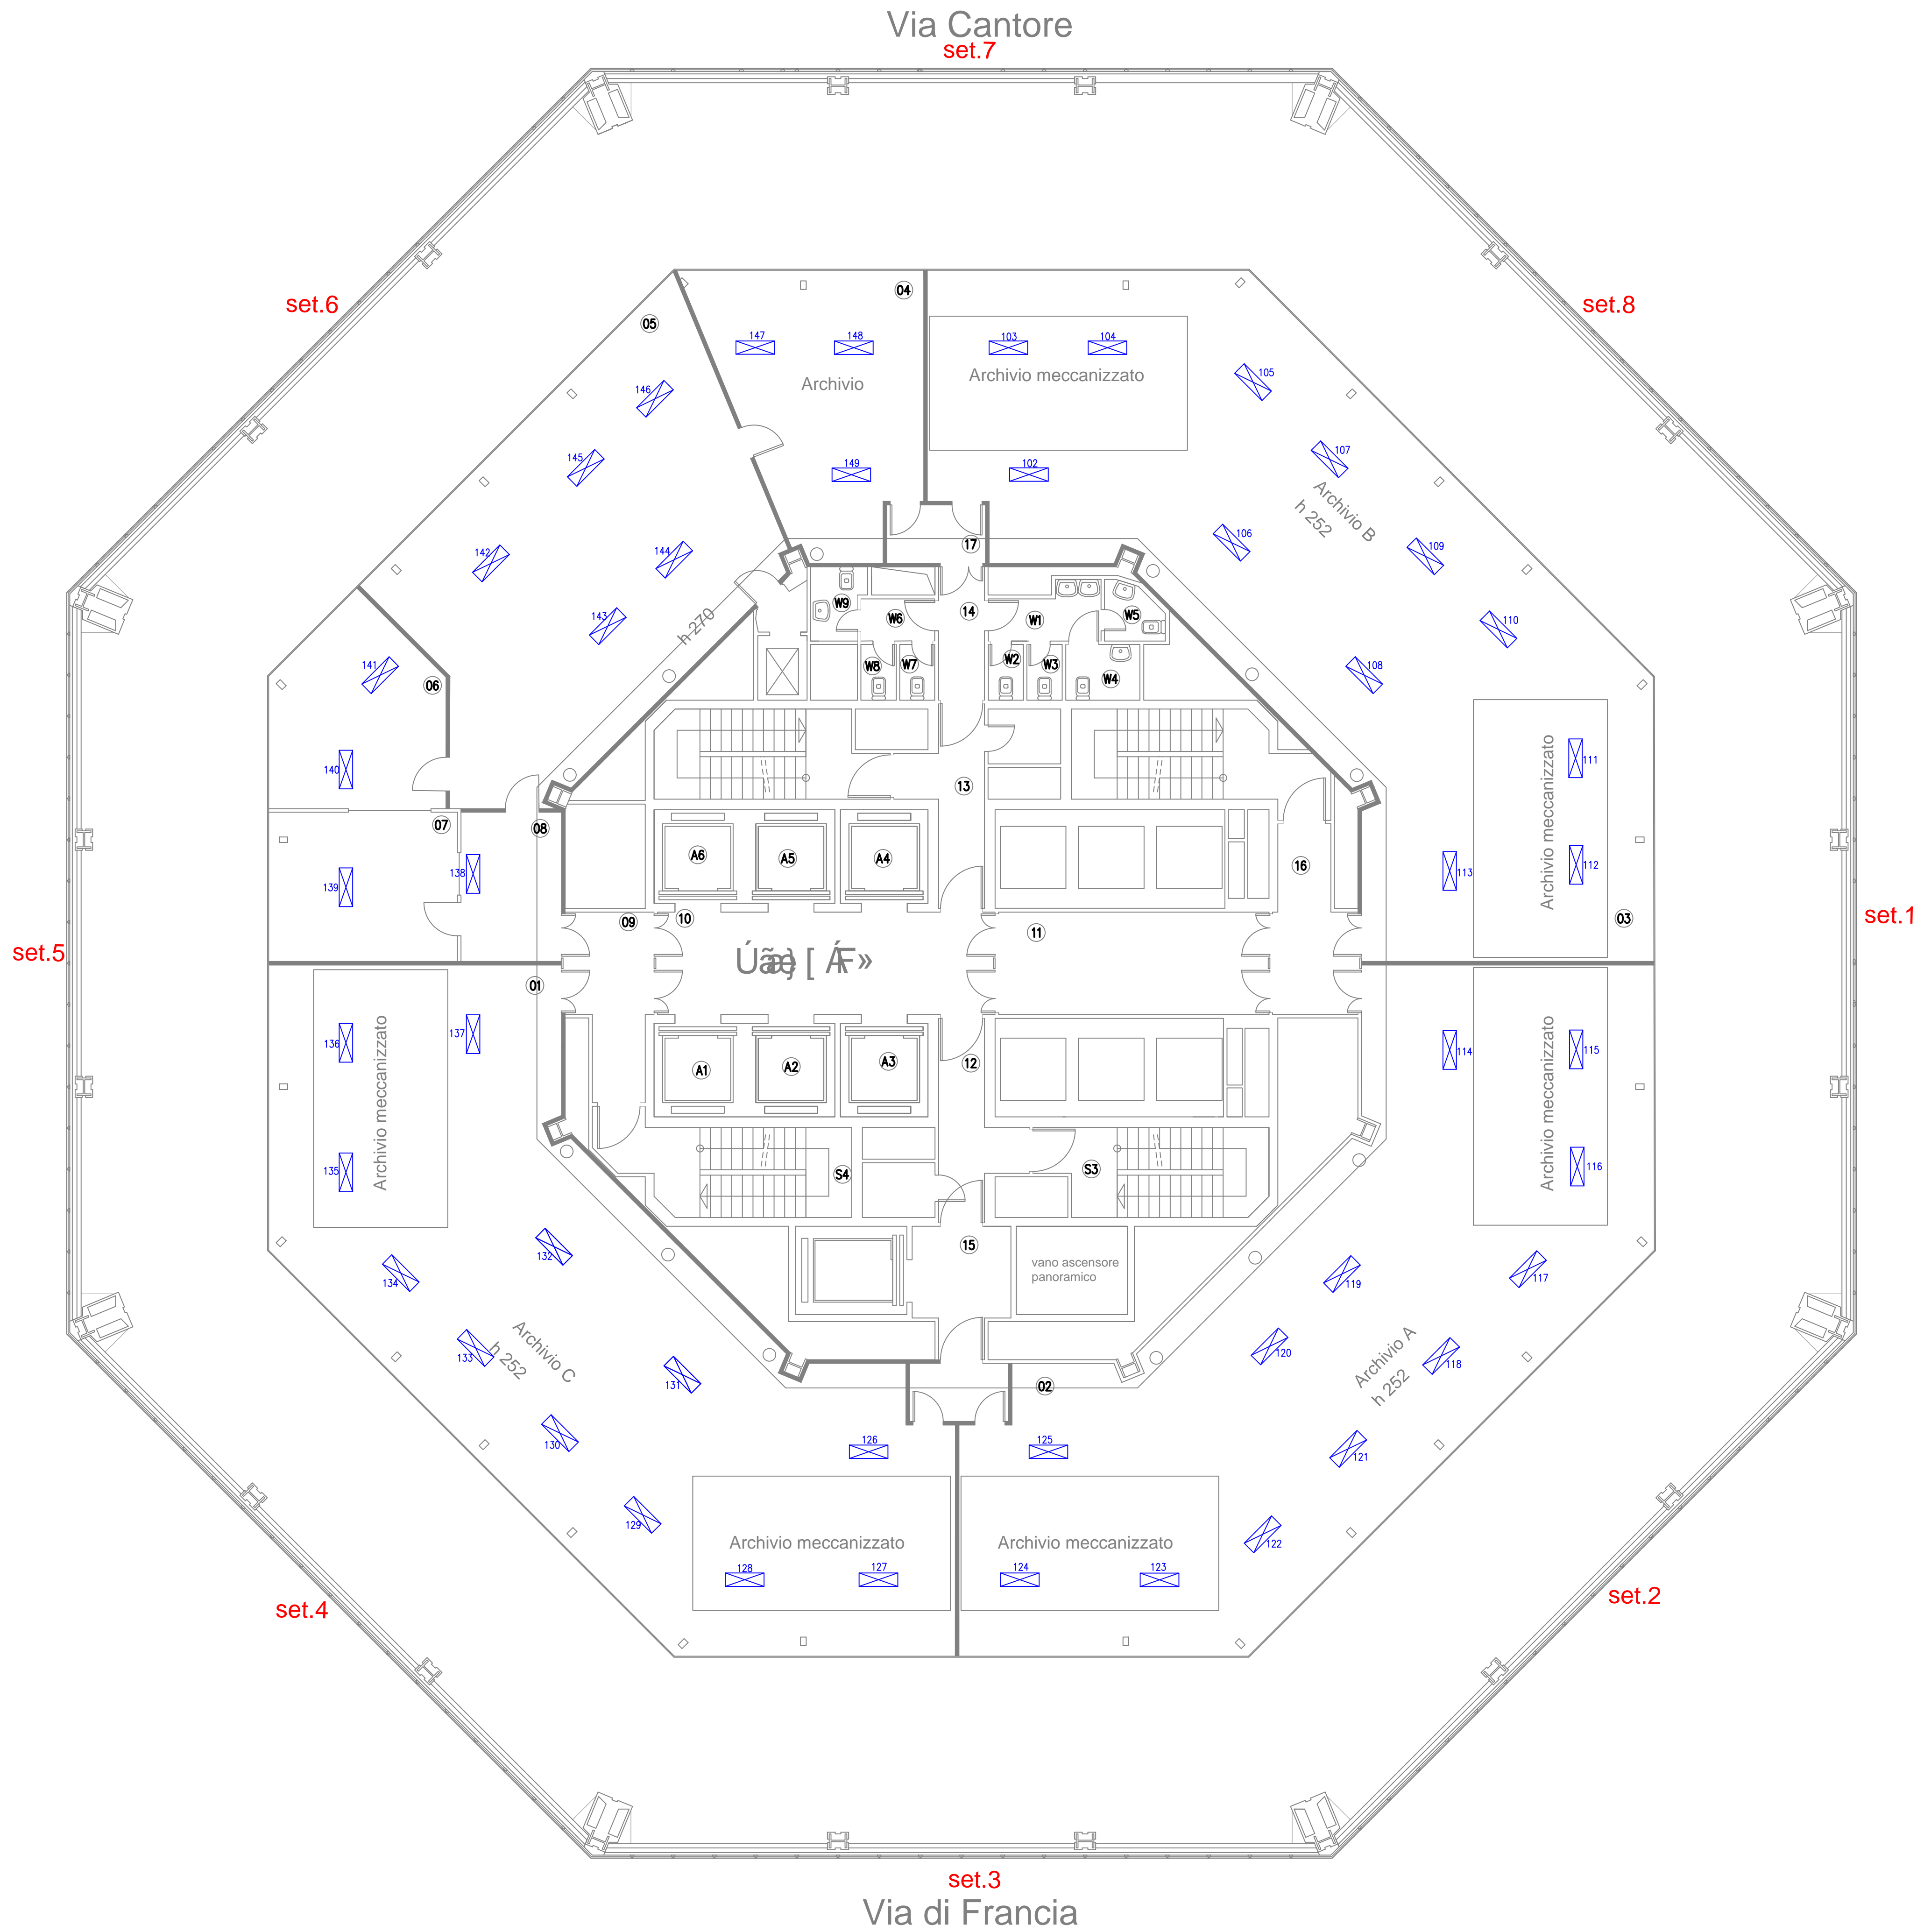


RISTRUTTURAZIONE EDIFICIO TORRE NORD

RESP.PROC.
DOTT. Francesco ODDONE

DIRETTORE LAVORI
ARCH. Annamaria AIRENTI

Impresa appaltatrice:
ATI
CEMS Impianti Tecnologici
EDILPIEMME s.r.l.

Impresa esecutrice:

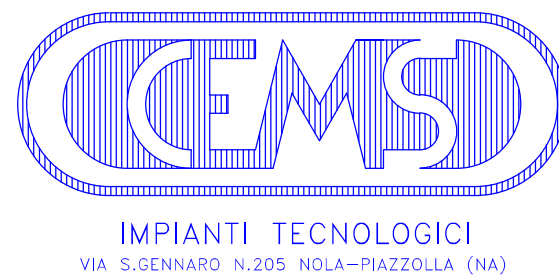

01	07/04/08		SELHAM	P.I. PICCOLO	P.I. MATRONE	ING. GRILLI
Rev.ne	Data	Descrizione	DISENATORE	Elabor.	Verif.	Approv.

DOCUMENTO CONFORME A QUANTO EFFETTIVAMENTE ESEGUITO
IL DIRETTORE TECNICO

Cod. Commessa:
08004

Rif. Tav. Prog.



Titolo disegno:

AS-BUILT IMPIANTO REGOLAZIONE FAN-COIL
PIANO PRIMO

Tav.:
RT. CDZ-P° 1

Scala:
1: 100

File:
08004_RT_CDZ-P° 1

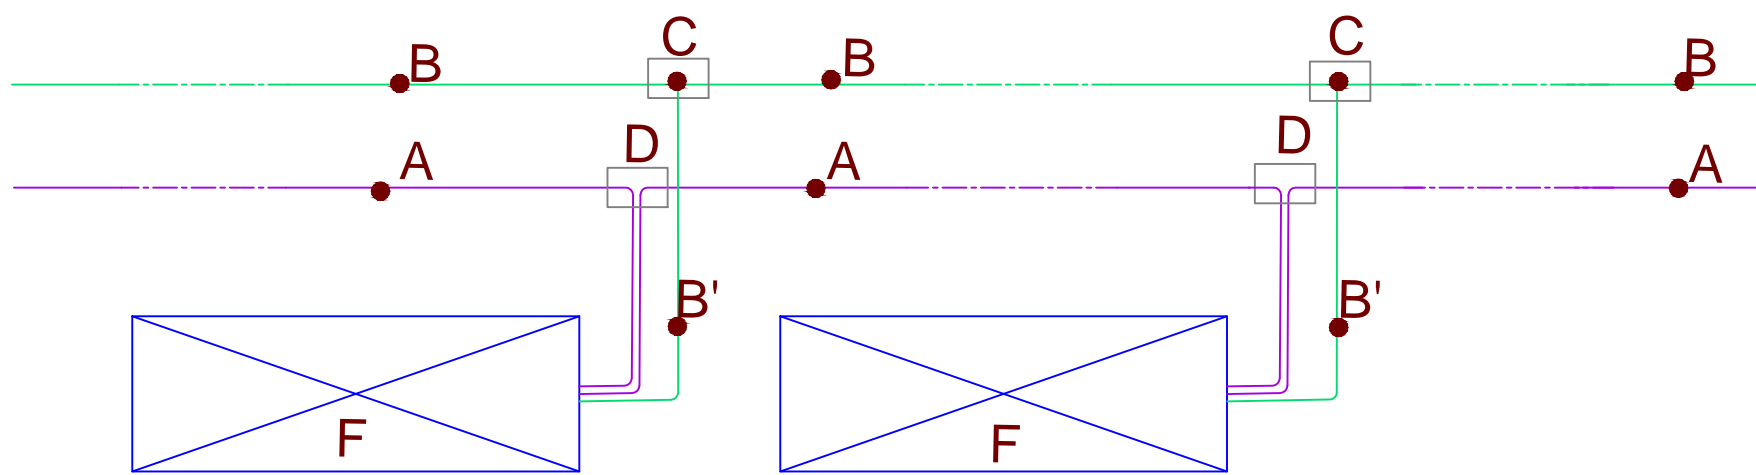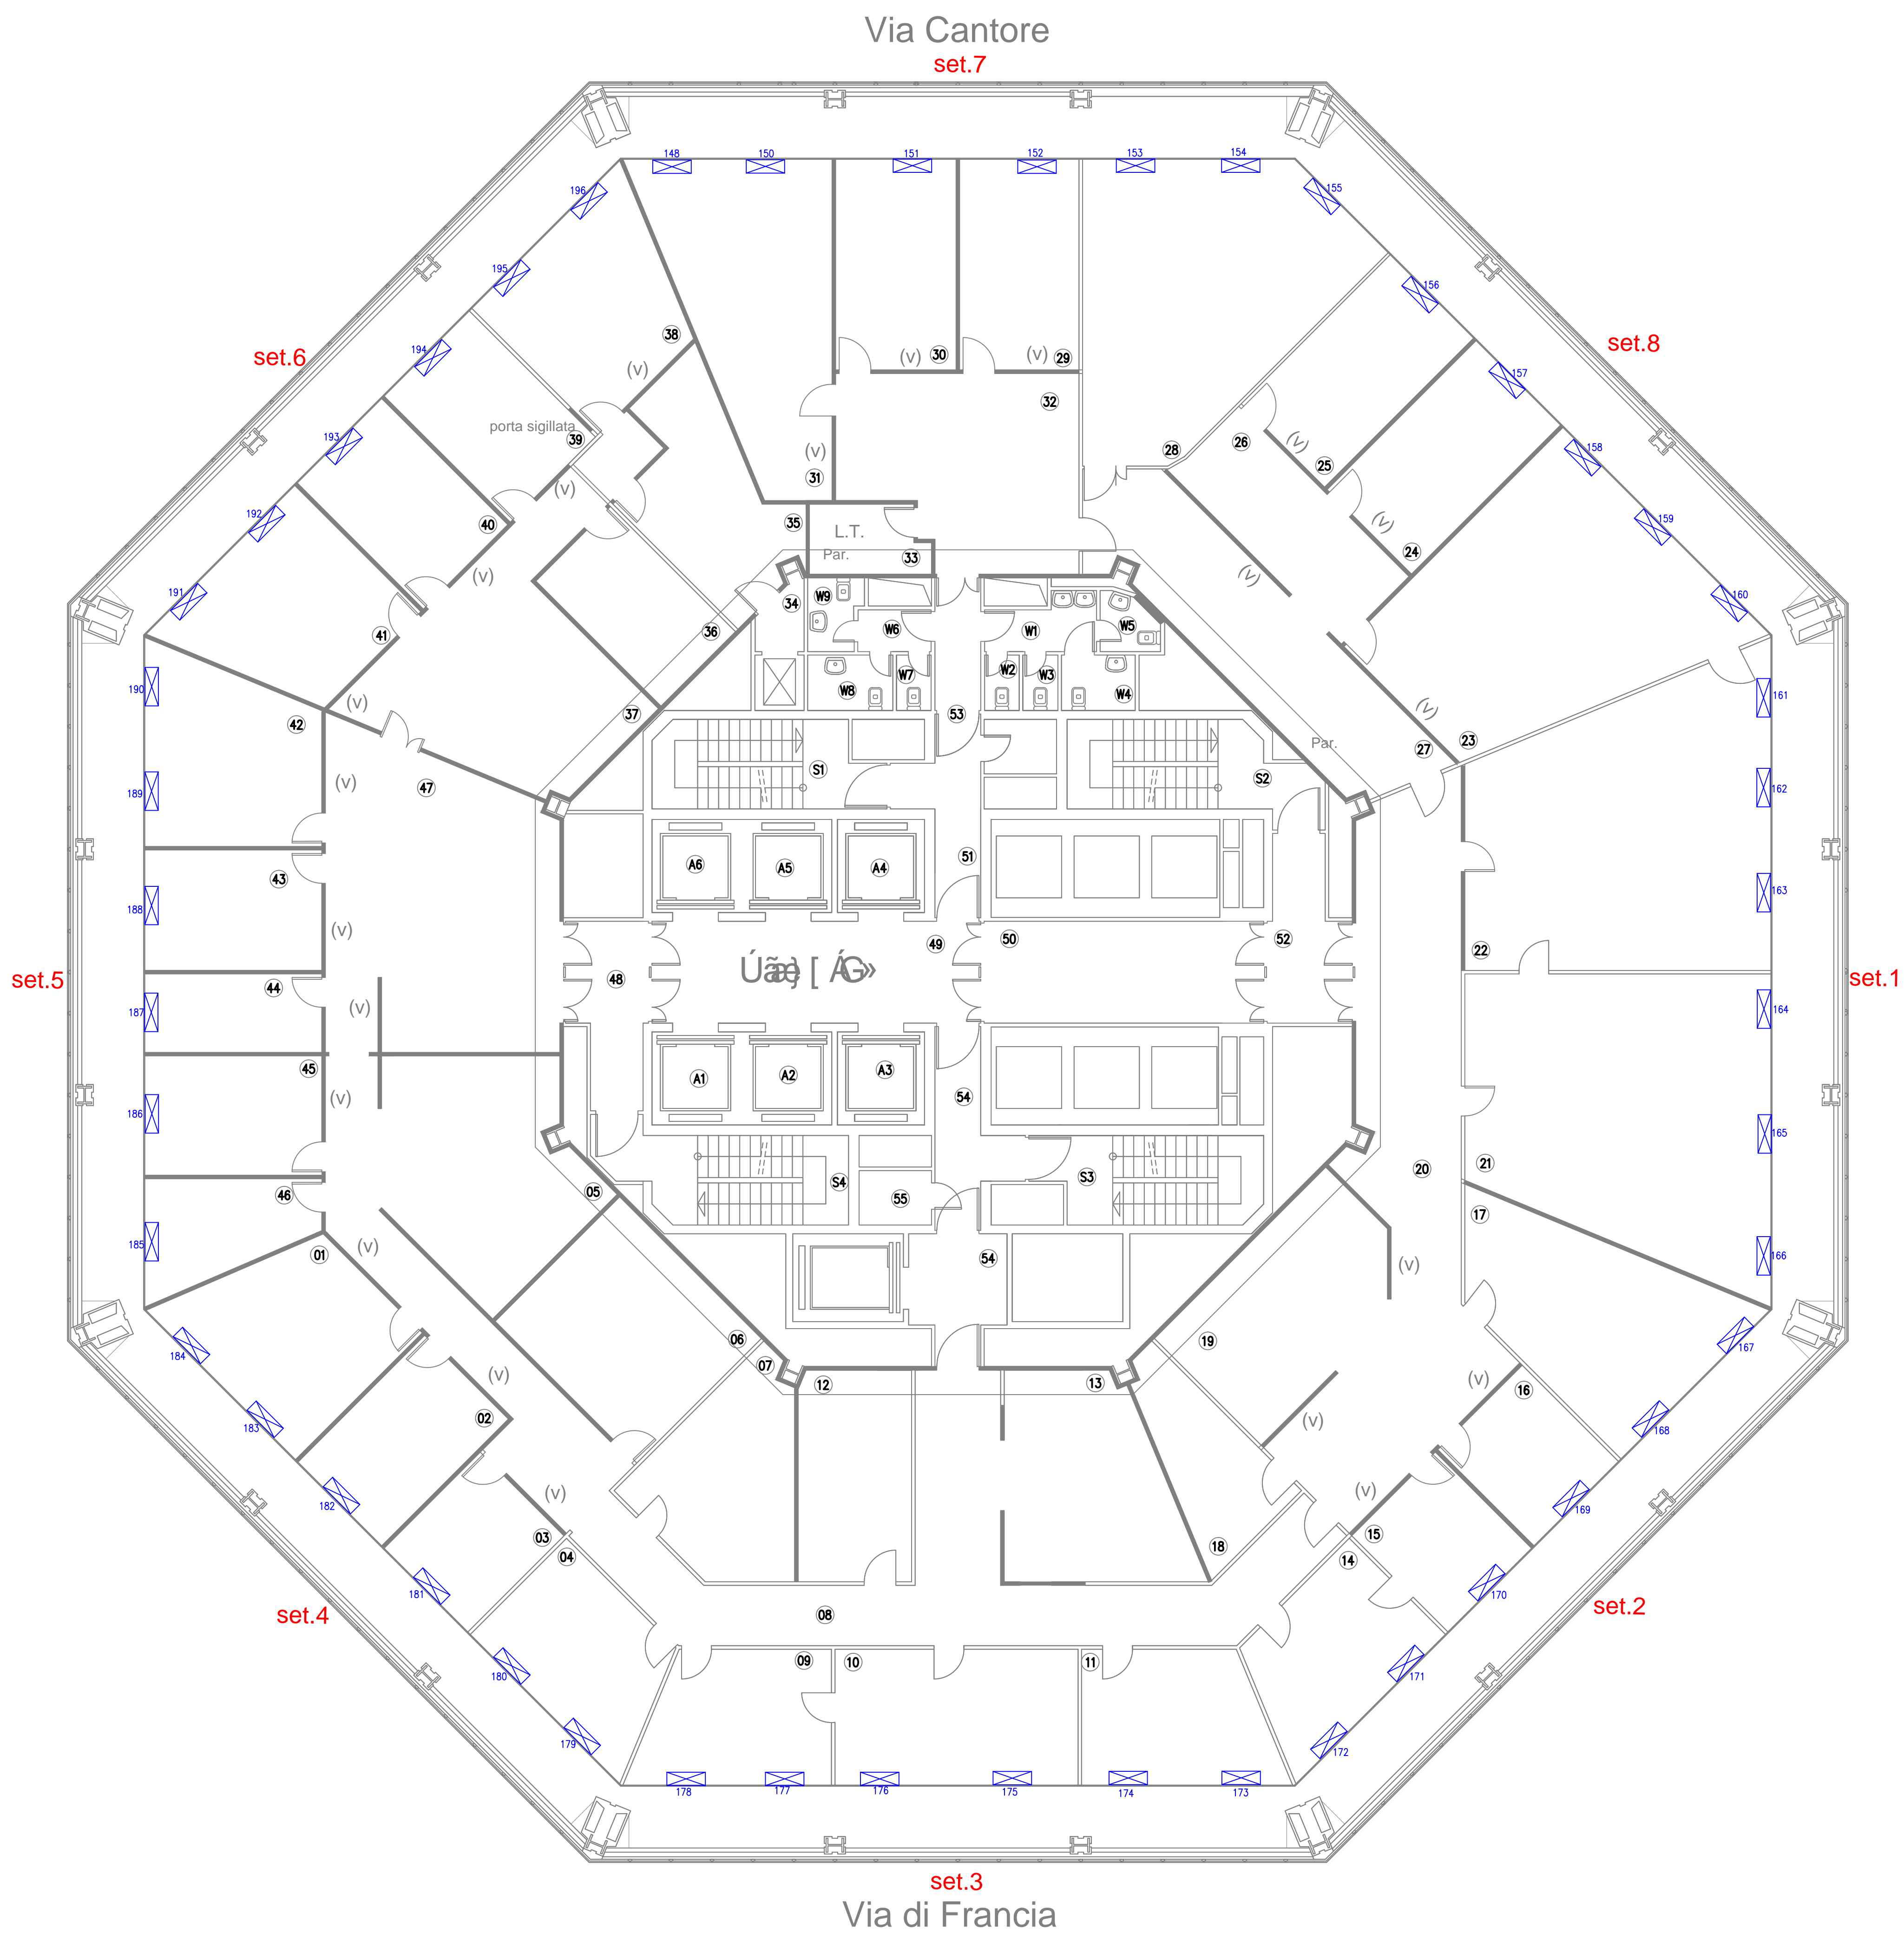


RISTRUTTURAZIONE EDIFICIO TORRE NORD

RESP.PROC.
DOTT. Francesco ODDONE

DIRETTORE LAVORI
ARCH. Annamaria AIRENTI

Impresa appaltatrice:
ATI
CEMS Impianti Tecnologici
EDILPIEMME s.r.l.

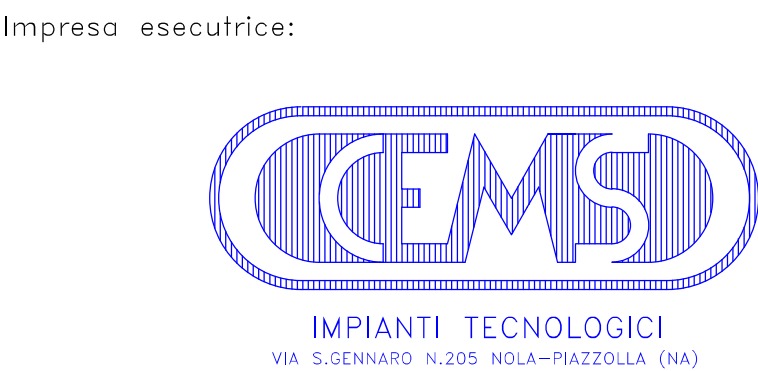

01	07/04/08		SELHAM	P.I. PICCOLO	P.I. MATRONE	ING. GRILLI
Rev.ne	Data	Descrizione	DISEGNATORE	Elabor.	Verif.	Approv.

DOCUMENTO CONFORME A QUANTO EFFETTIVAMENTE ESEGUITO
IL DIRETTORE TECNICO

Cod. Commessa:
08004

Rif. Tav. Prog.



Titolo disegno:

AS-BUILT IMPIANTO REGOLAZIONE FAN-COIL
PIANO SECONDO

Tav.:
RT. CDZ-P° 2

Scala:
1: 100

File:
08004_RT_CDZ-P° 2

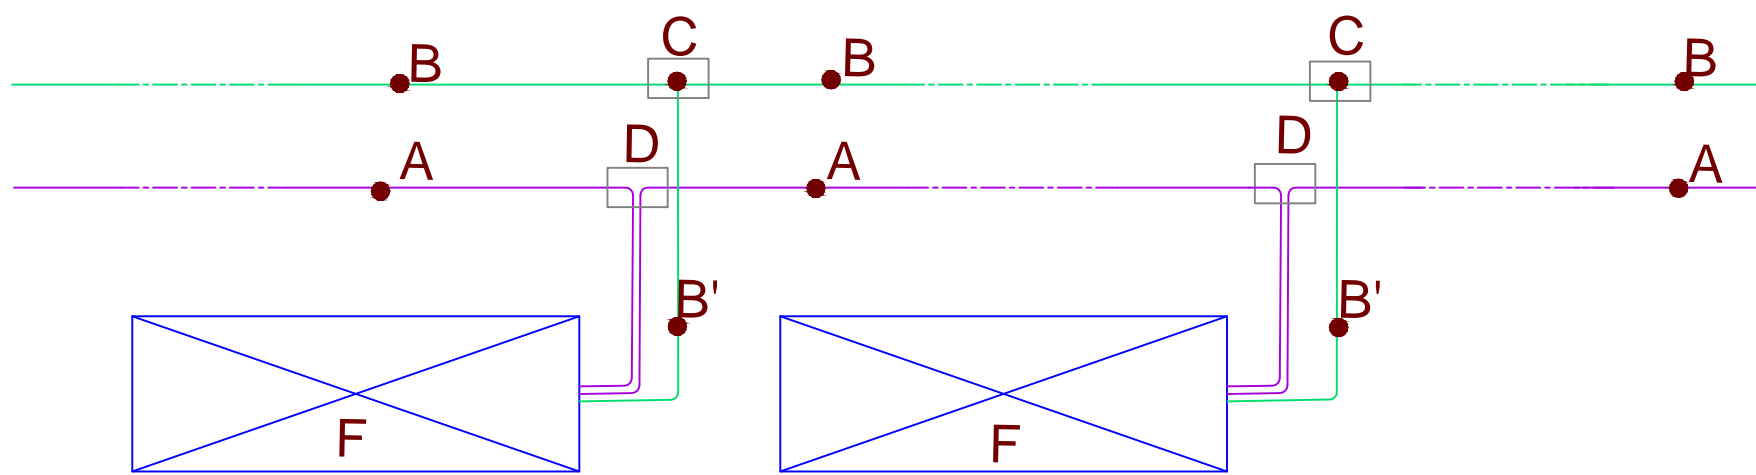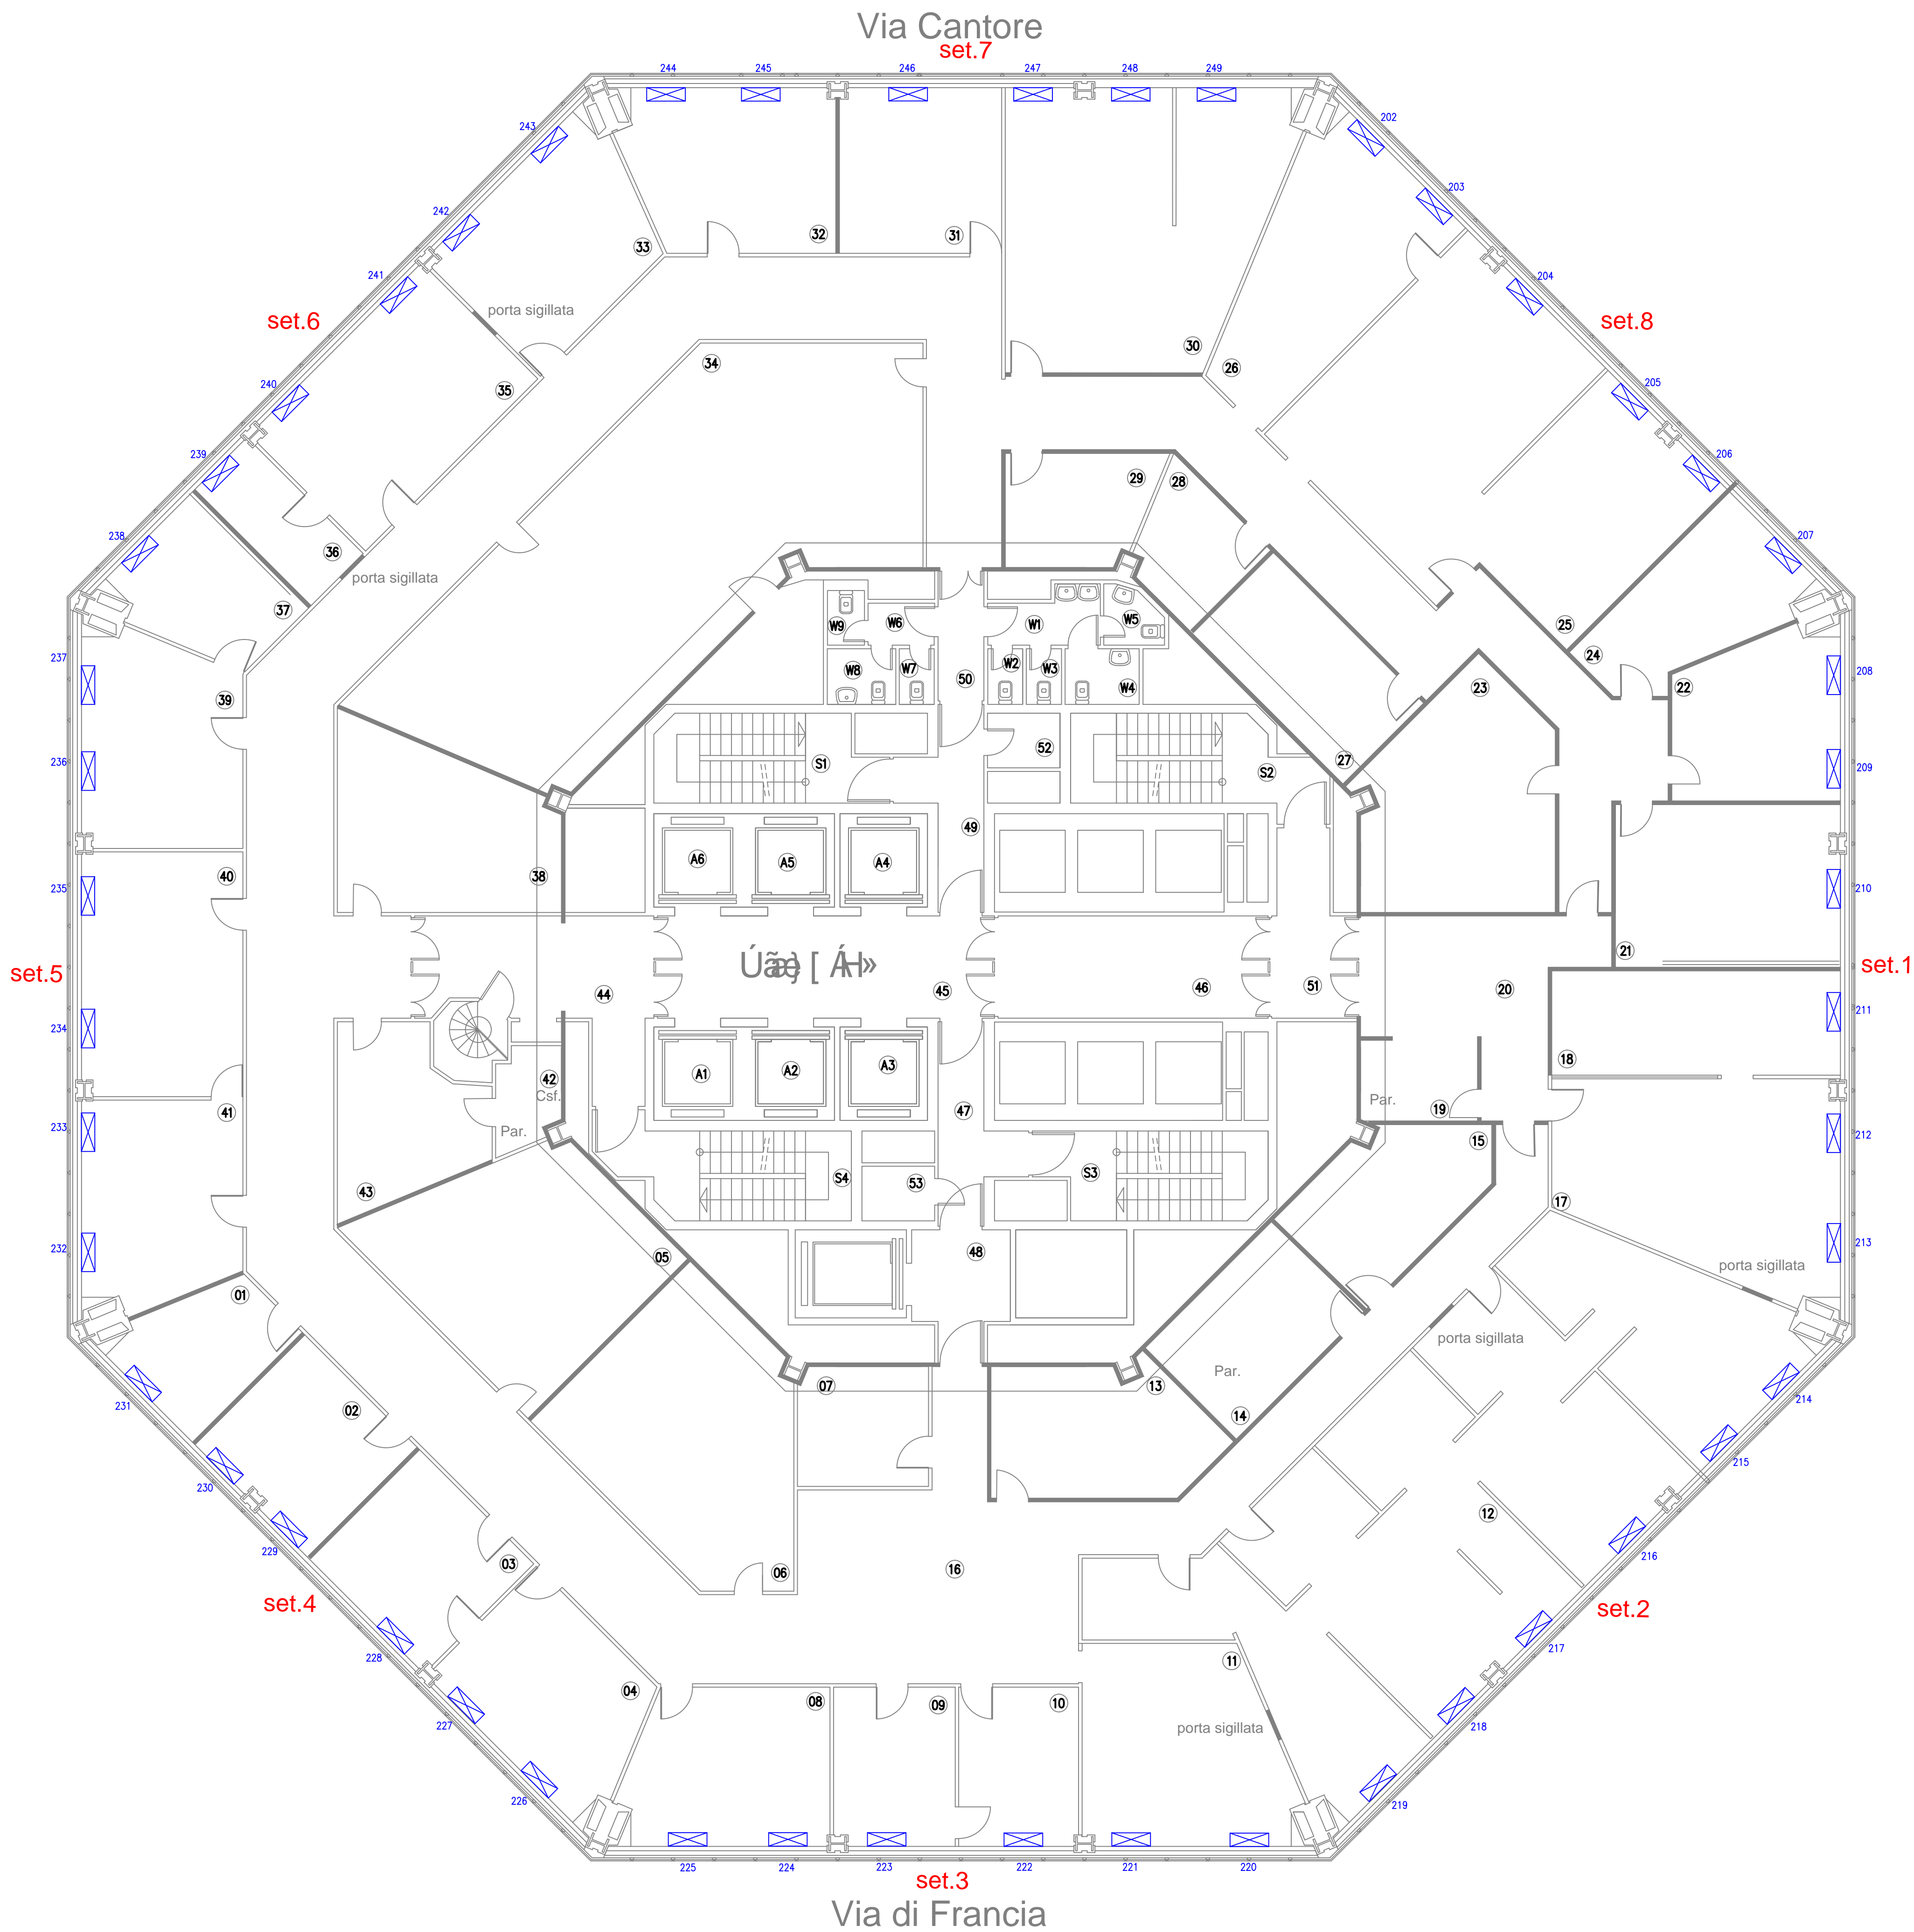


RISTRUTTURAZIONE EDIFICIO TORRE NORD

RESP.PROC.
DOTT. Francesco ODDONE

DIRETTORE LAVORI
ARCH. Annamaria AIRENTI

Impresa appaltatrice:
ATI
CEMS Impianti Tecnologici
EDILPIEMME s.r.l.

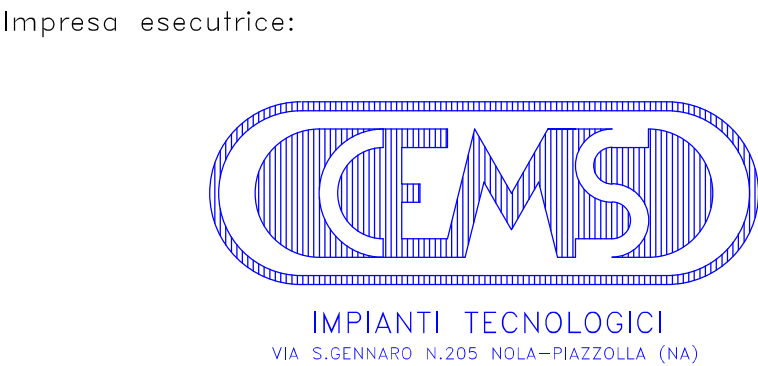

01	07/04/08		SELHAM	P.I. PICCOLO	P.I. MATRONE	ING. GRILLI
Rev.ne	Data	Descrizione	DISEGNATORE	Elabor.	Verif.	Approv.

DOCUMENTO CONFORME A QUANTO EFFETTIVAMENTE ESEGUITO
IL DIRETTORE TECNICO

Cod. Commessa:
08004

Rif. Tav. Prog.



Titolo disegno:

AS-BUILT IMPIANTO REGOLAZIONE FAN-COIL
PIANO TERZO

Tav.:
RT. CDZ-P° 3

Scala:
1: 100

File:
08004_RT_CDZ-P° 3

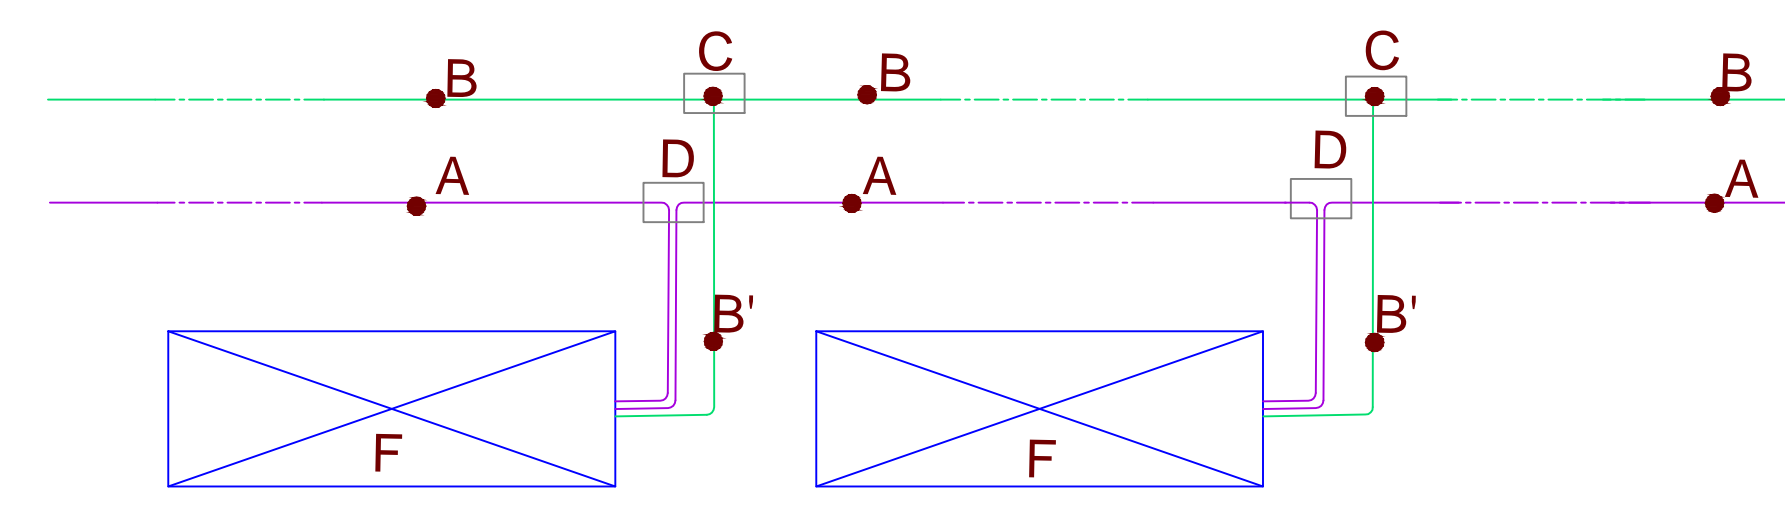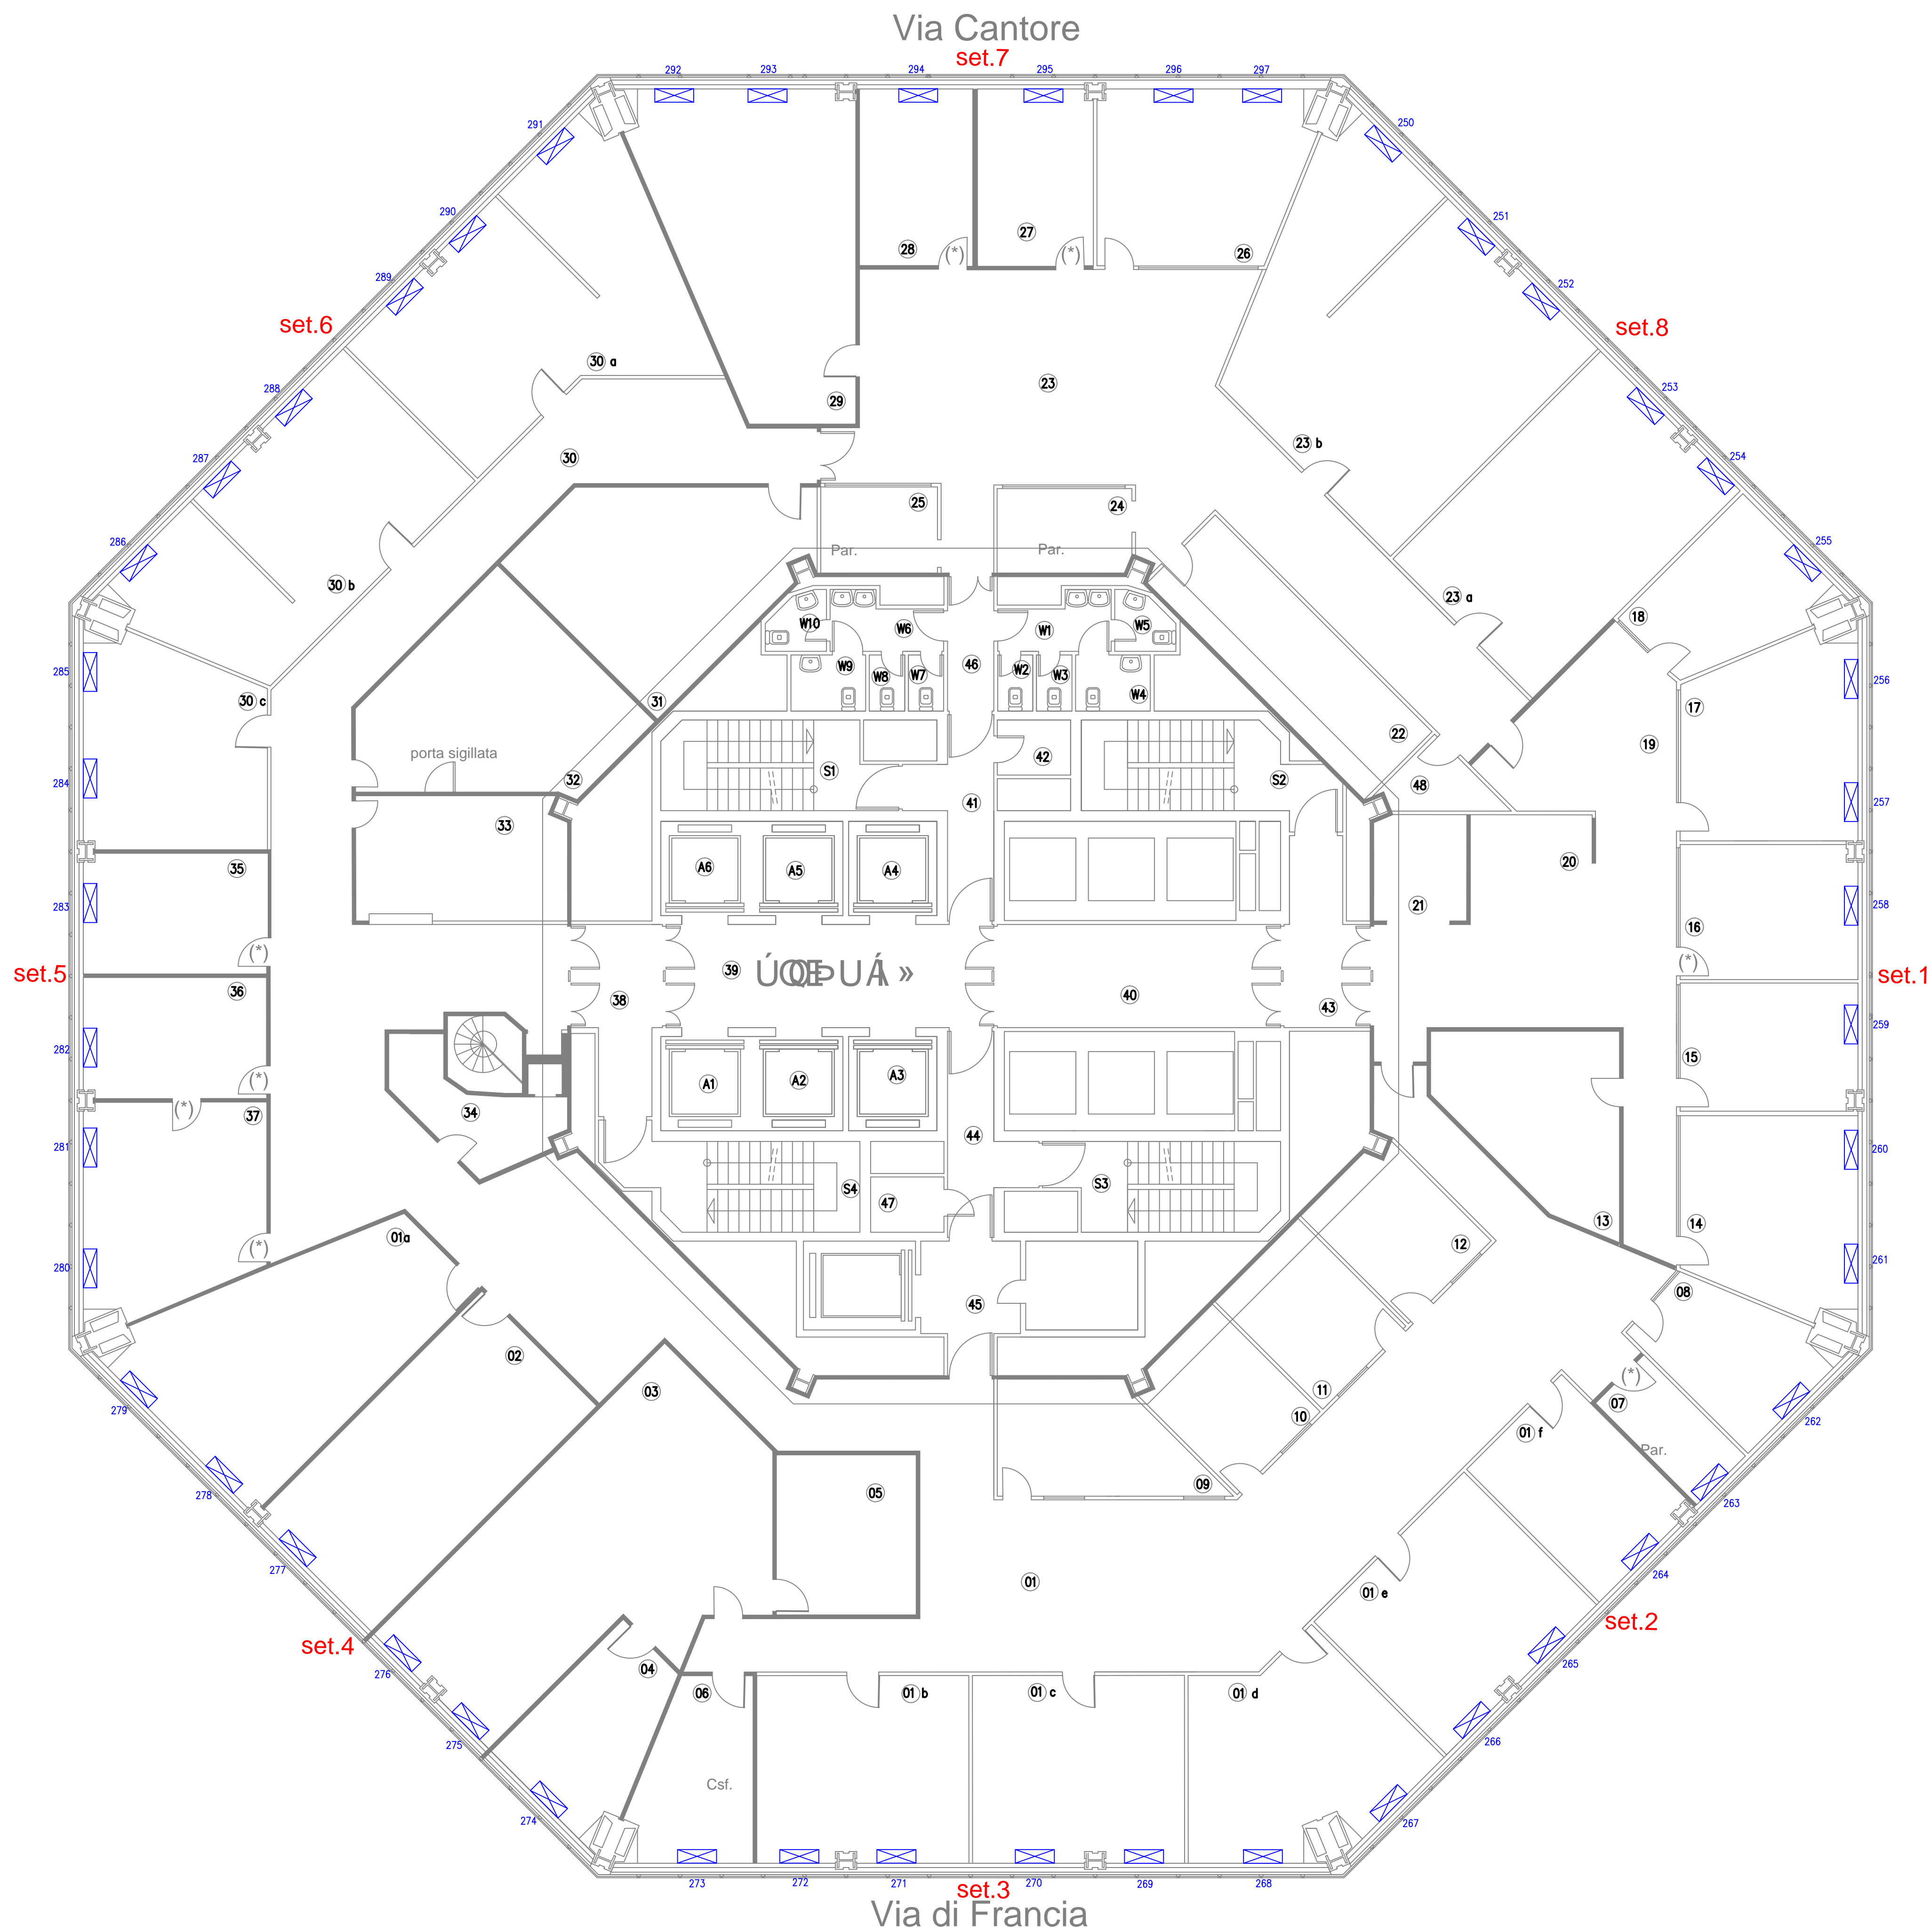


A= CAVO REGOLAZIONE.
B=ALIMENTAZIONE .3X4mmg N07V-K
B'=ALIMENTAZIONE.3X1,5N07V-K

RISTRUTTURAZIONE EDIFICIO TORRE NORD

RESP.PROC.
DOTT. Francesco ODDONE

DIRETTORE LAVORI
ARCH. Annamaria AIRENTI

Impresa appaltatrice:
ATI
CEMS Impianti Tecnologici
EDILPIEMME s.r.l.

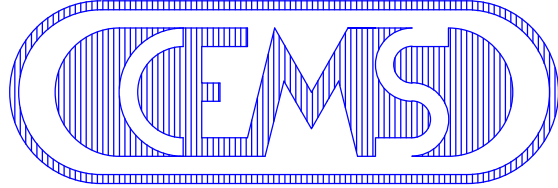Impresa esecutrice:

IMPIANTI TECNOLOGICI
VIA S. GENARIO N.205 NOLA-PIAZZOLA (NA)

01	07/04/08		SELHAM	P.I. PICCOLO	P.I. MATRONE	ING. GRILLI
Rev.ne	Data	Descrizione	DISEGNATORE	Elabor.	Verif.	Approv.

DOCUMENTO CONFORME A QUANTO EFFETTIVAMENTE ESEGUITO
IL DIRETTORE TECNICO

Cod. Commessa:
08004

Rif. Tav. Prog.



Titolo disegno:

AS-BUILT IMPIANTO REGOLAZIONE FAN-COIL
PIANO QUARTO

Tav.:
RT. CDZ-P° 4

Scala:
1: 100

File:
08004_RT, CDZ-P° 4

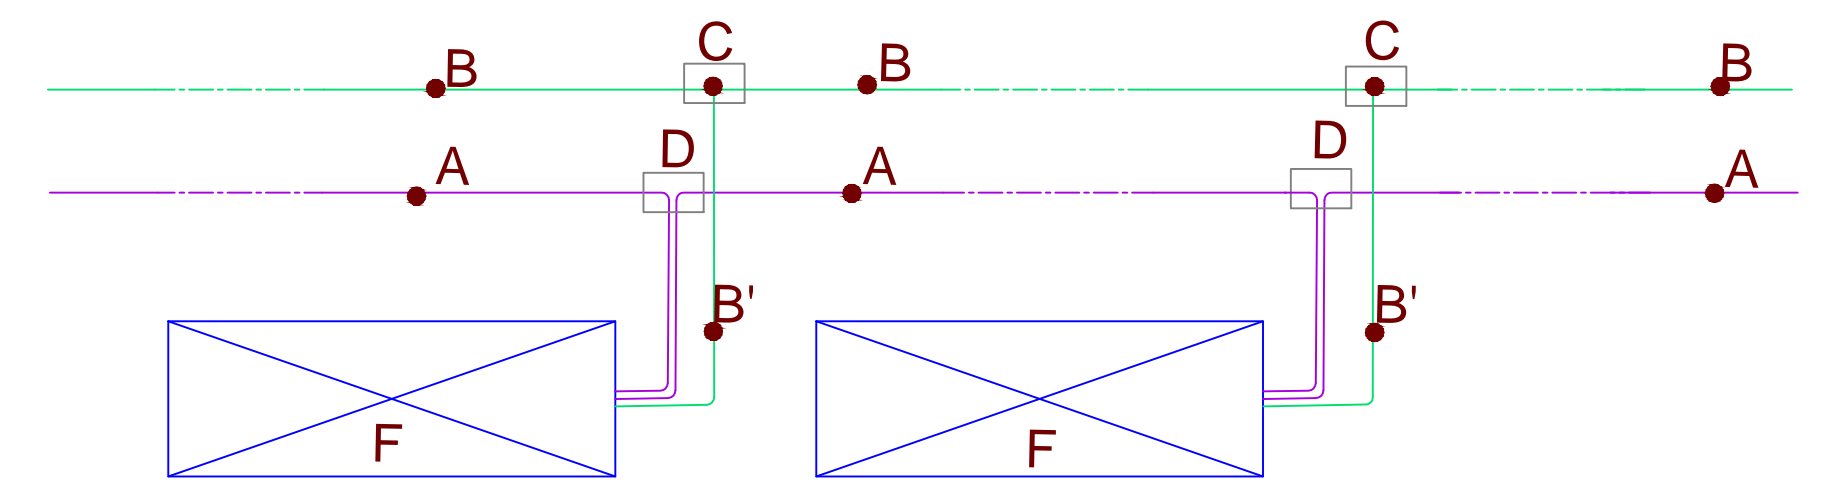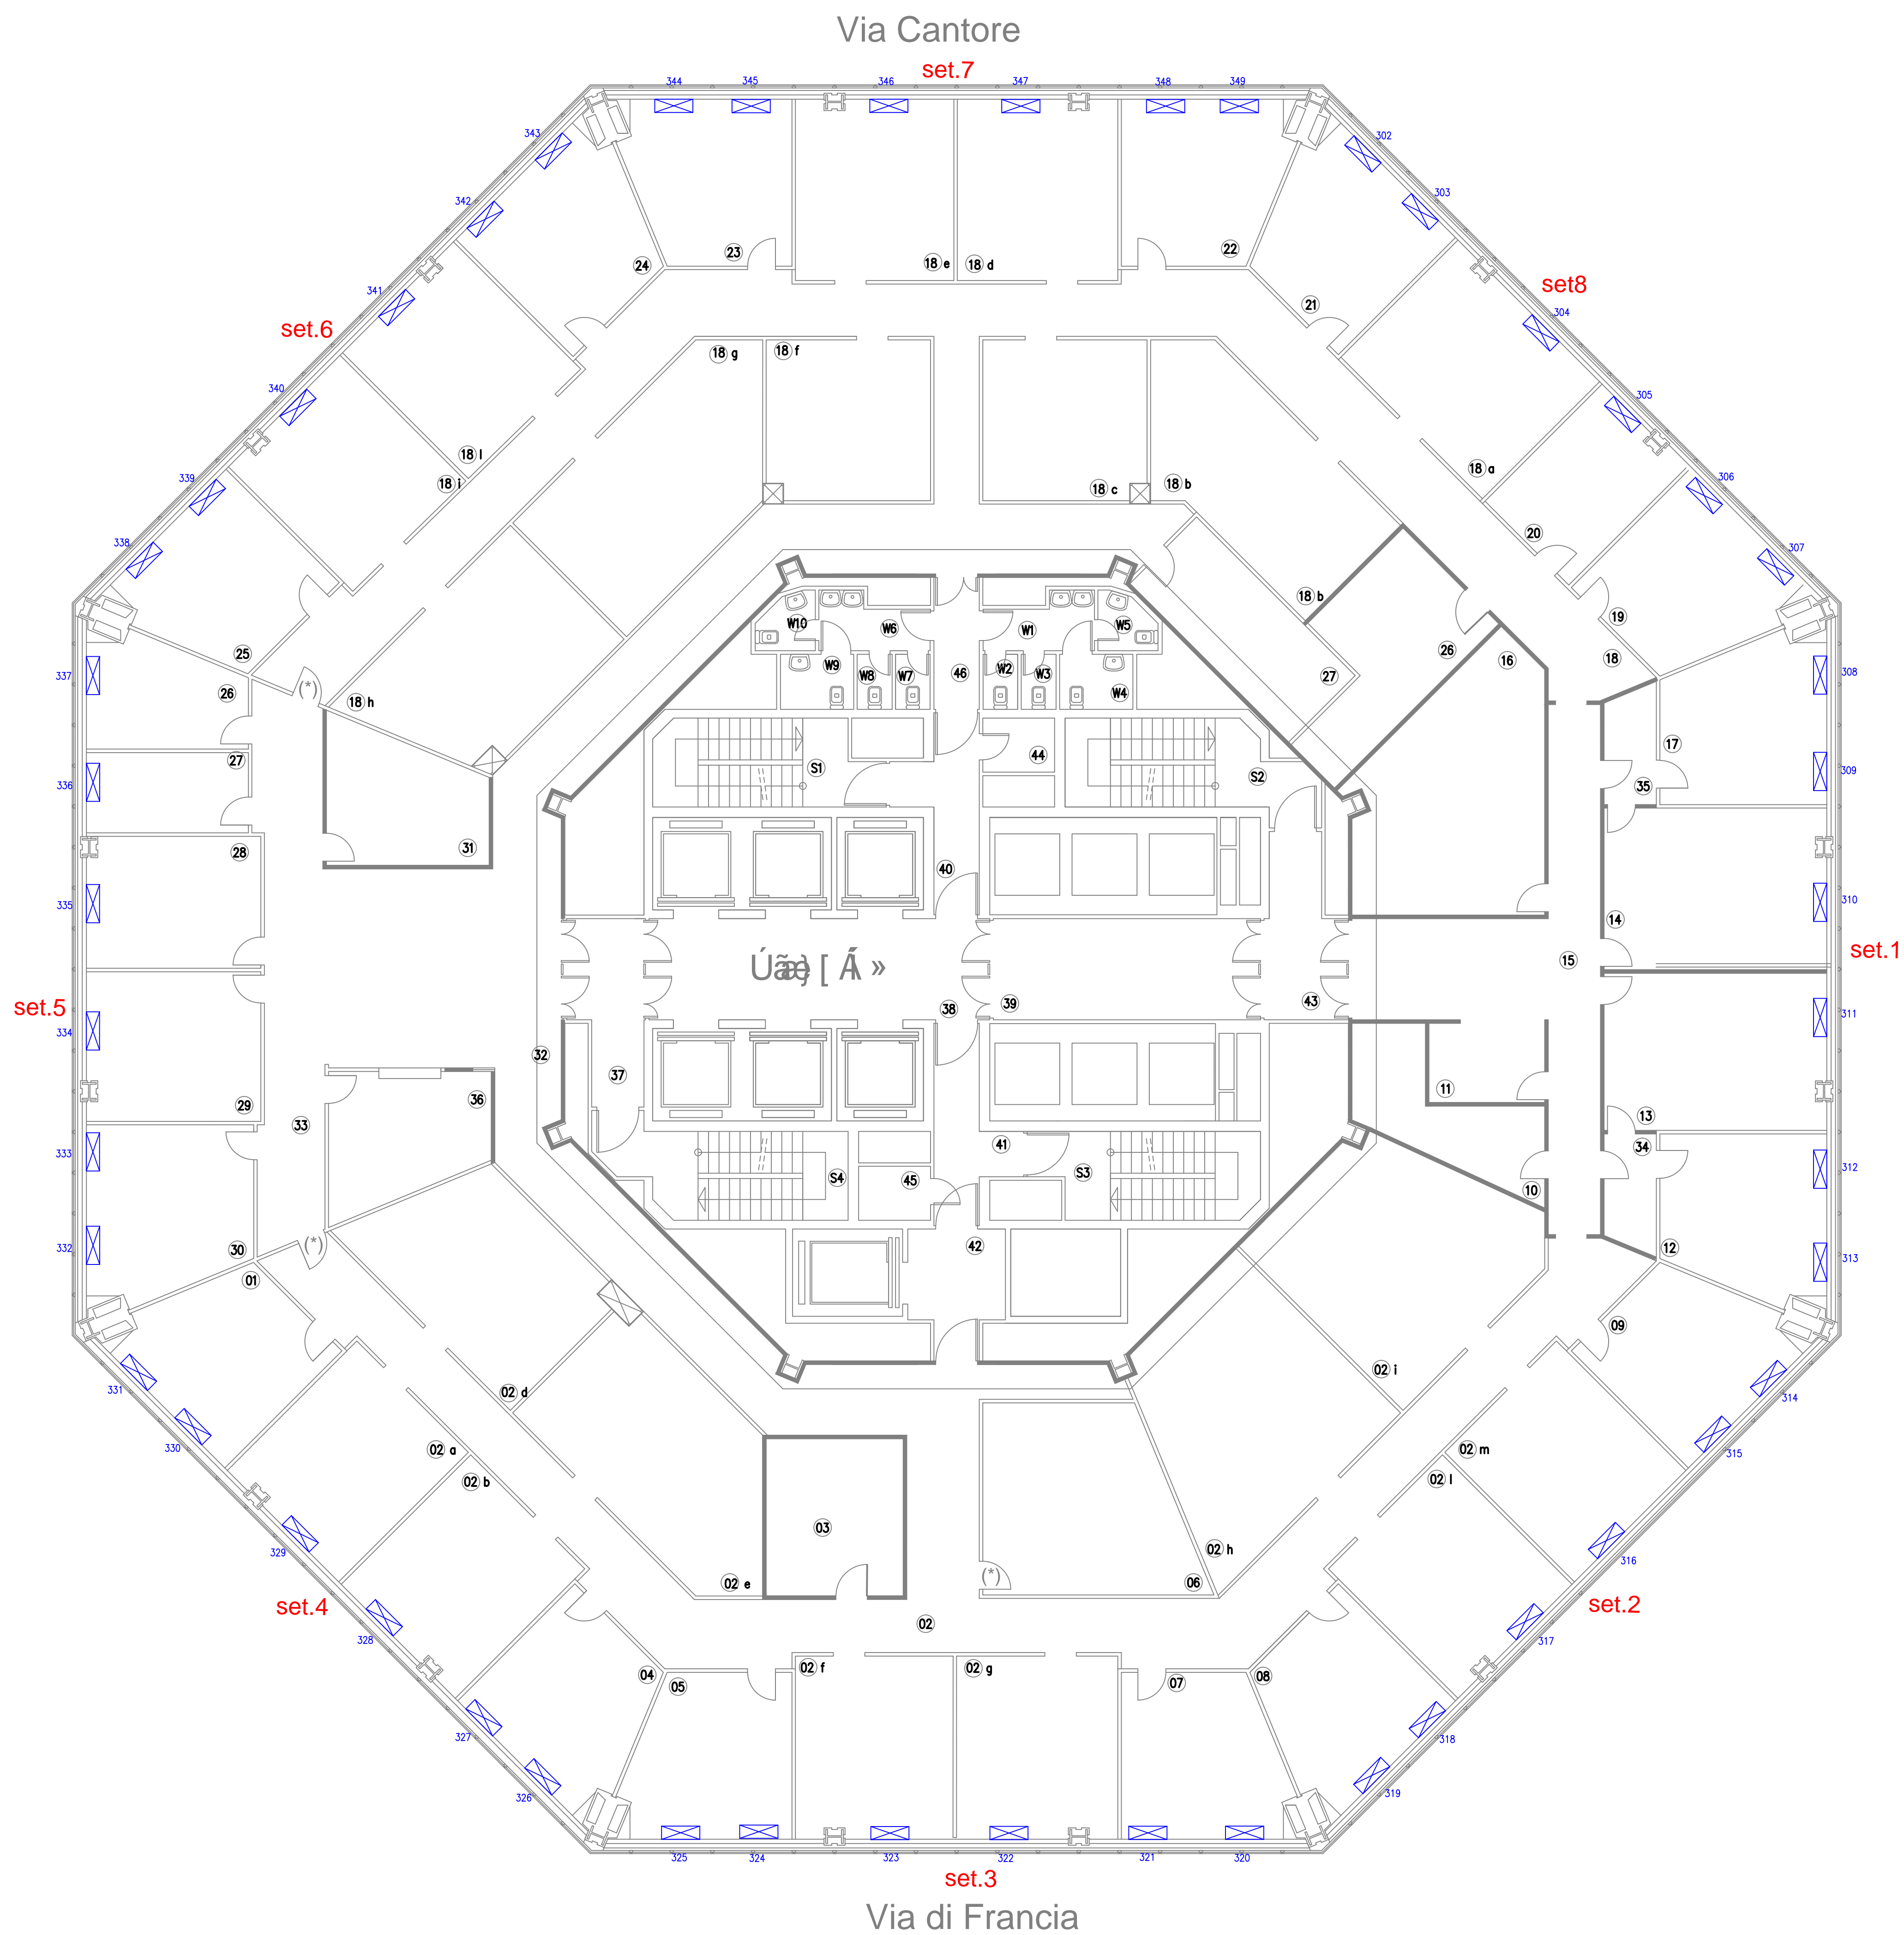

A= CAVO REGOLAZIONE.

B=ALIMENTAZIONE .3X4mmg N07V-K

B'=ALIMENTAZIONE.3X1,5N07V-K

RISTRUTTURAZIONE EDIFICIO TORRE NORD

RESP.PROC.
 DOTT. Francesco BDDONE

DIRETTORE LAVORI
ARCH. Annamaria AIRENTI

Impresa appaltatrice:

ATI
CEMS Impianti Tecnologici
EDILPIEMME s.r.l.

Impresa esecutrice:



01	07/04/08		SELHAM	P.I PICCOLO	P.I MATRONE	ING GRILLI
Rev.ne	Data	Descrizione	DISEGNATORE	Elabor.	Verif.	Approv.

DOCUMENTO CONFORME A QUANTO EFFETTIVAMENTE ESEGUITO
IL DIRETTORE TECNICO

Cod. Commessa:
08004

Rif. Tav. Prog.



Titolo disegno:

AS-BUILT IMPIANTO REGOLAZIONE FAN-COIL
PIANO QUINTO

av.:
RT. CDZ-P° 5

scala: 1 : 100

e:
3004_RT, CDZ-P° 5

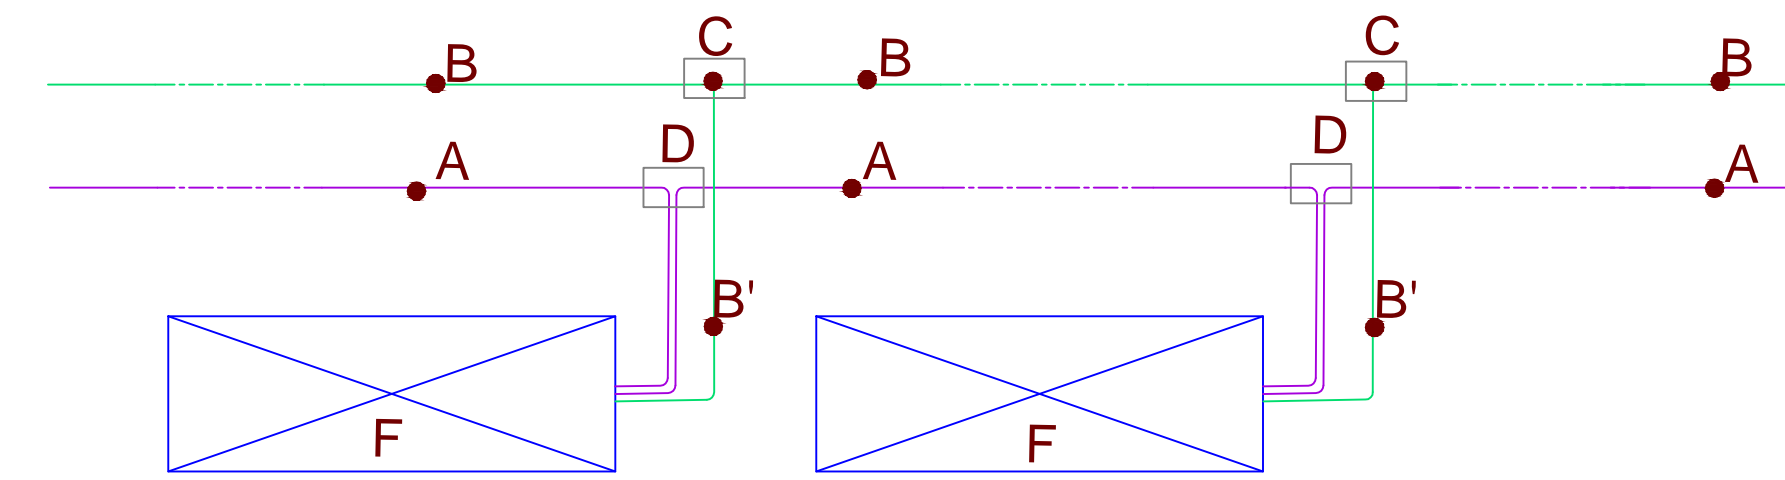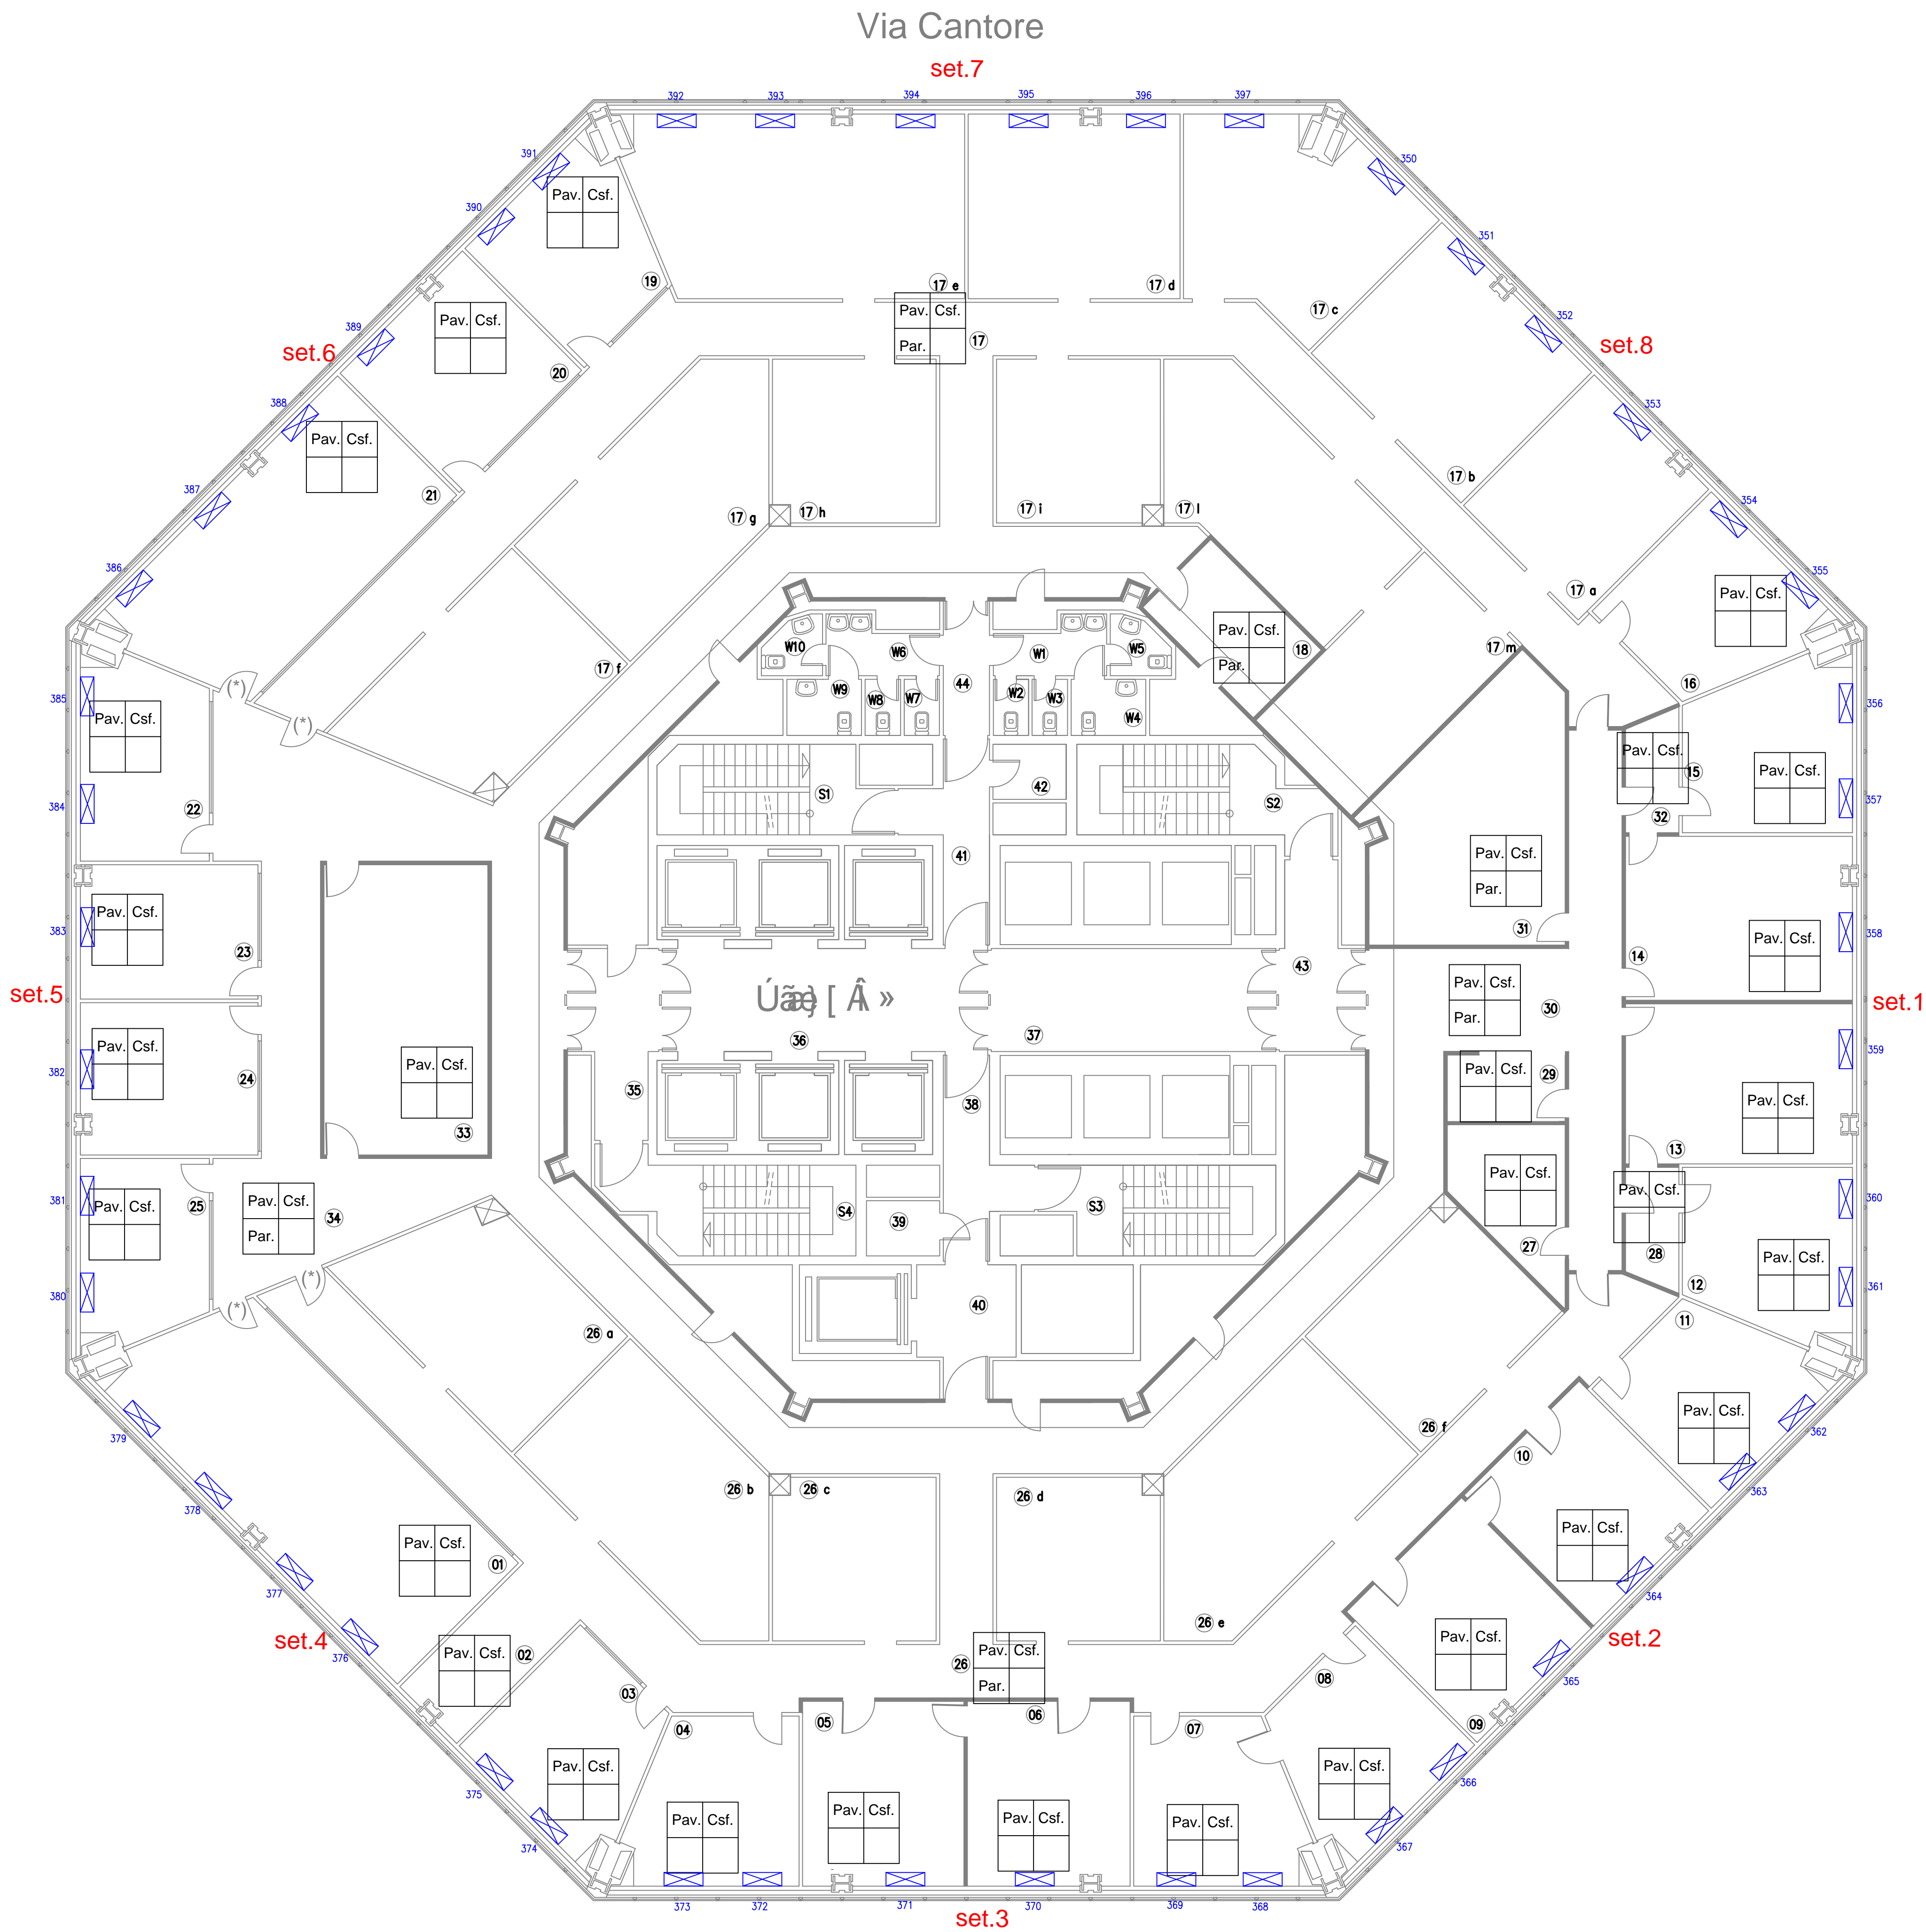


A=CAVO REGOLAZIONE.
B=ALIMENTAZIONE .3X4mmg N07V-K
B'=ALIMENTAZIONE.3X1,5N07V-K

RISTRUTTURAZIONE EDIFICIO TORRE NORD

RESP.PROC.
DOTT. Francesco BDDONE

DIRETTORE LAVORI
ARCH. Annamaria AIRENTI

Impresa appaltatrice:
ATI
CEMS Impianti Tecnologici
EDILPIEMME s.r.l.

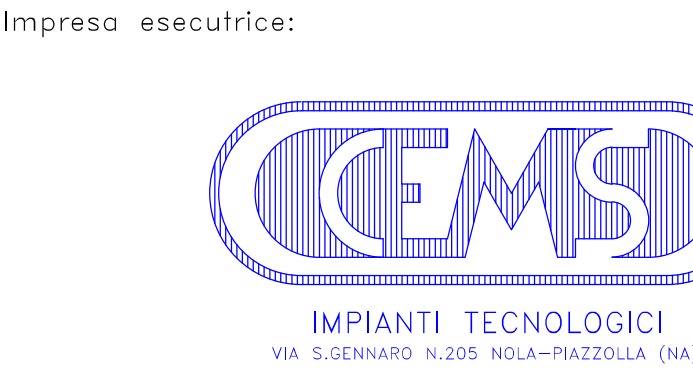

01	07/04/08		SELHAM	P.I. PICCOLO	P.I. MATRONE
Rev.ne	Data	Descrizione	DISEGNATORE	Elabor.	Verif.
					ING. GRILLI
					Approv.

DOCUMENTO CONFORME A QUANTO EFFETTIVAMENTE ESEGUITO
IL DIRETTORE TECNICO

Cod. Commessa:
08004

Rif. Tav. Prog.



Titolo disegno:

AS-BUILT IMPIANTO REGOLAZIONE FAN-COIL
PIANO SESTO

Tav.:
RT. CDZ-P° 6

Scala:
1: 100

File:
08004_RT_CDZ-P° 6

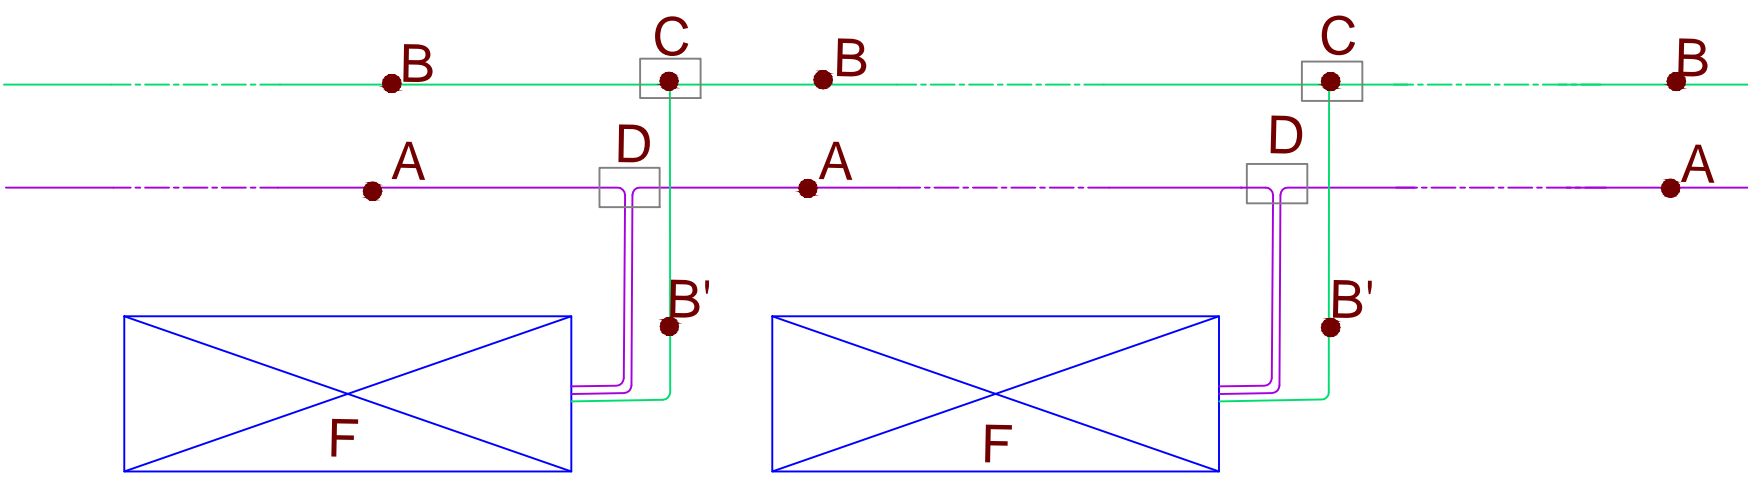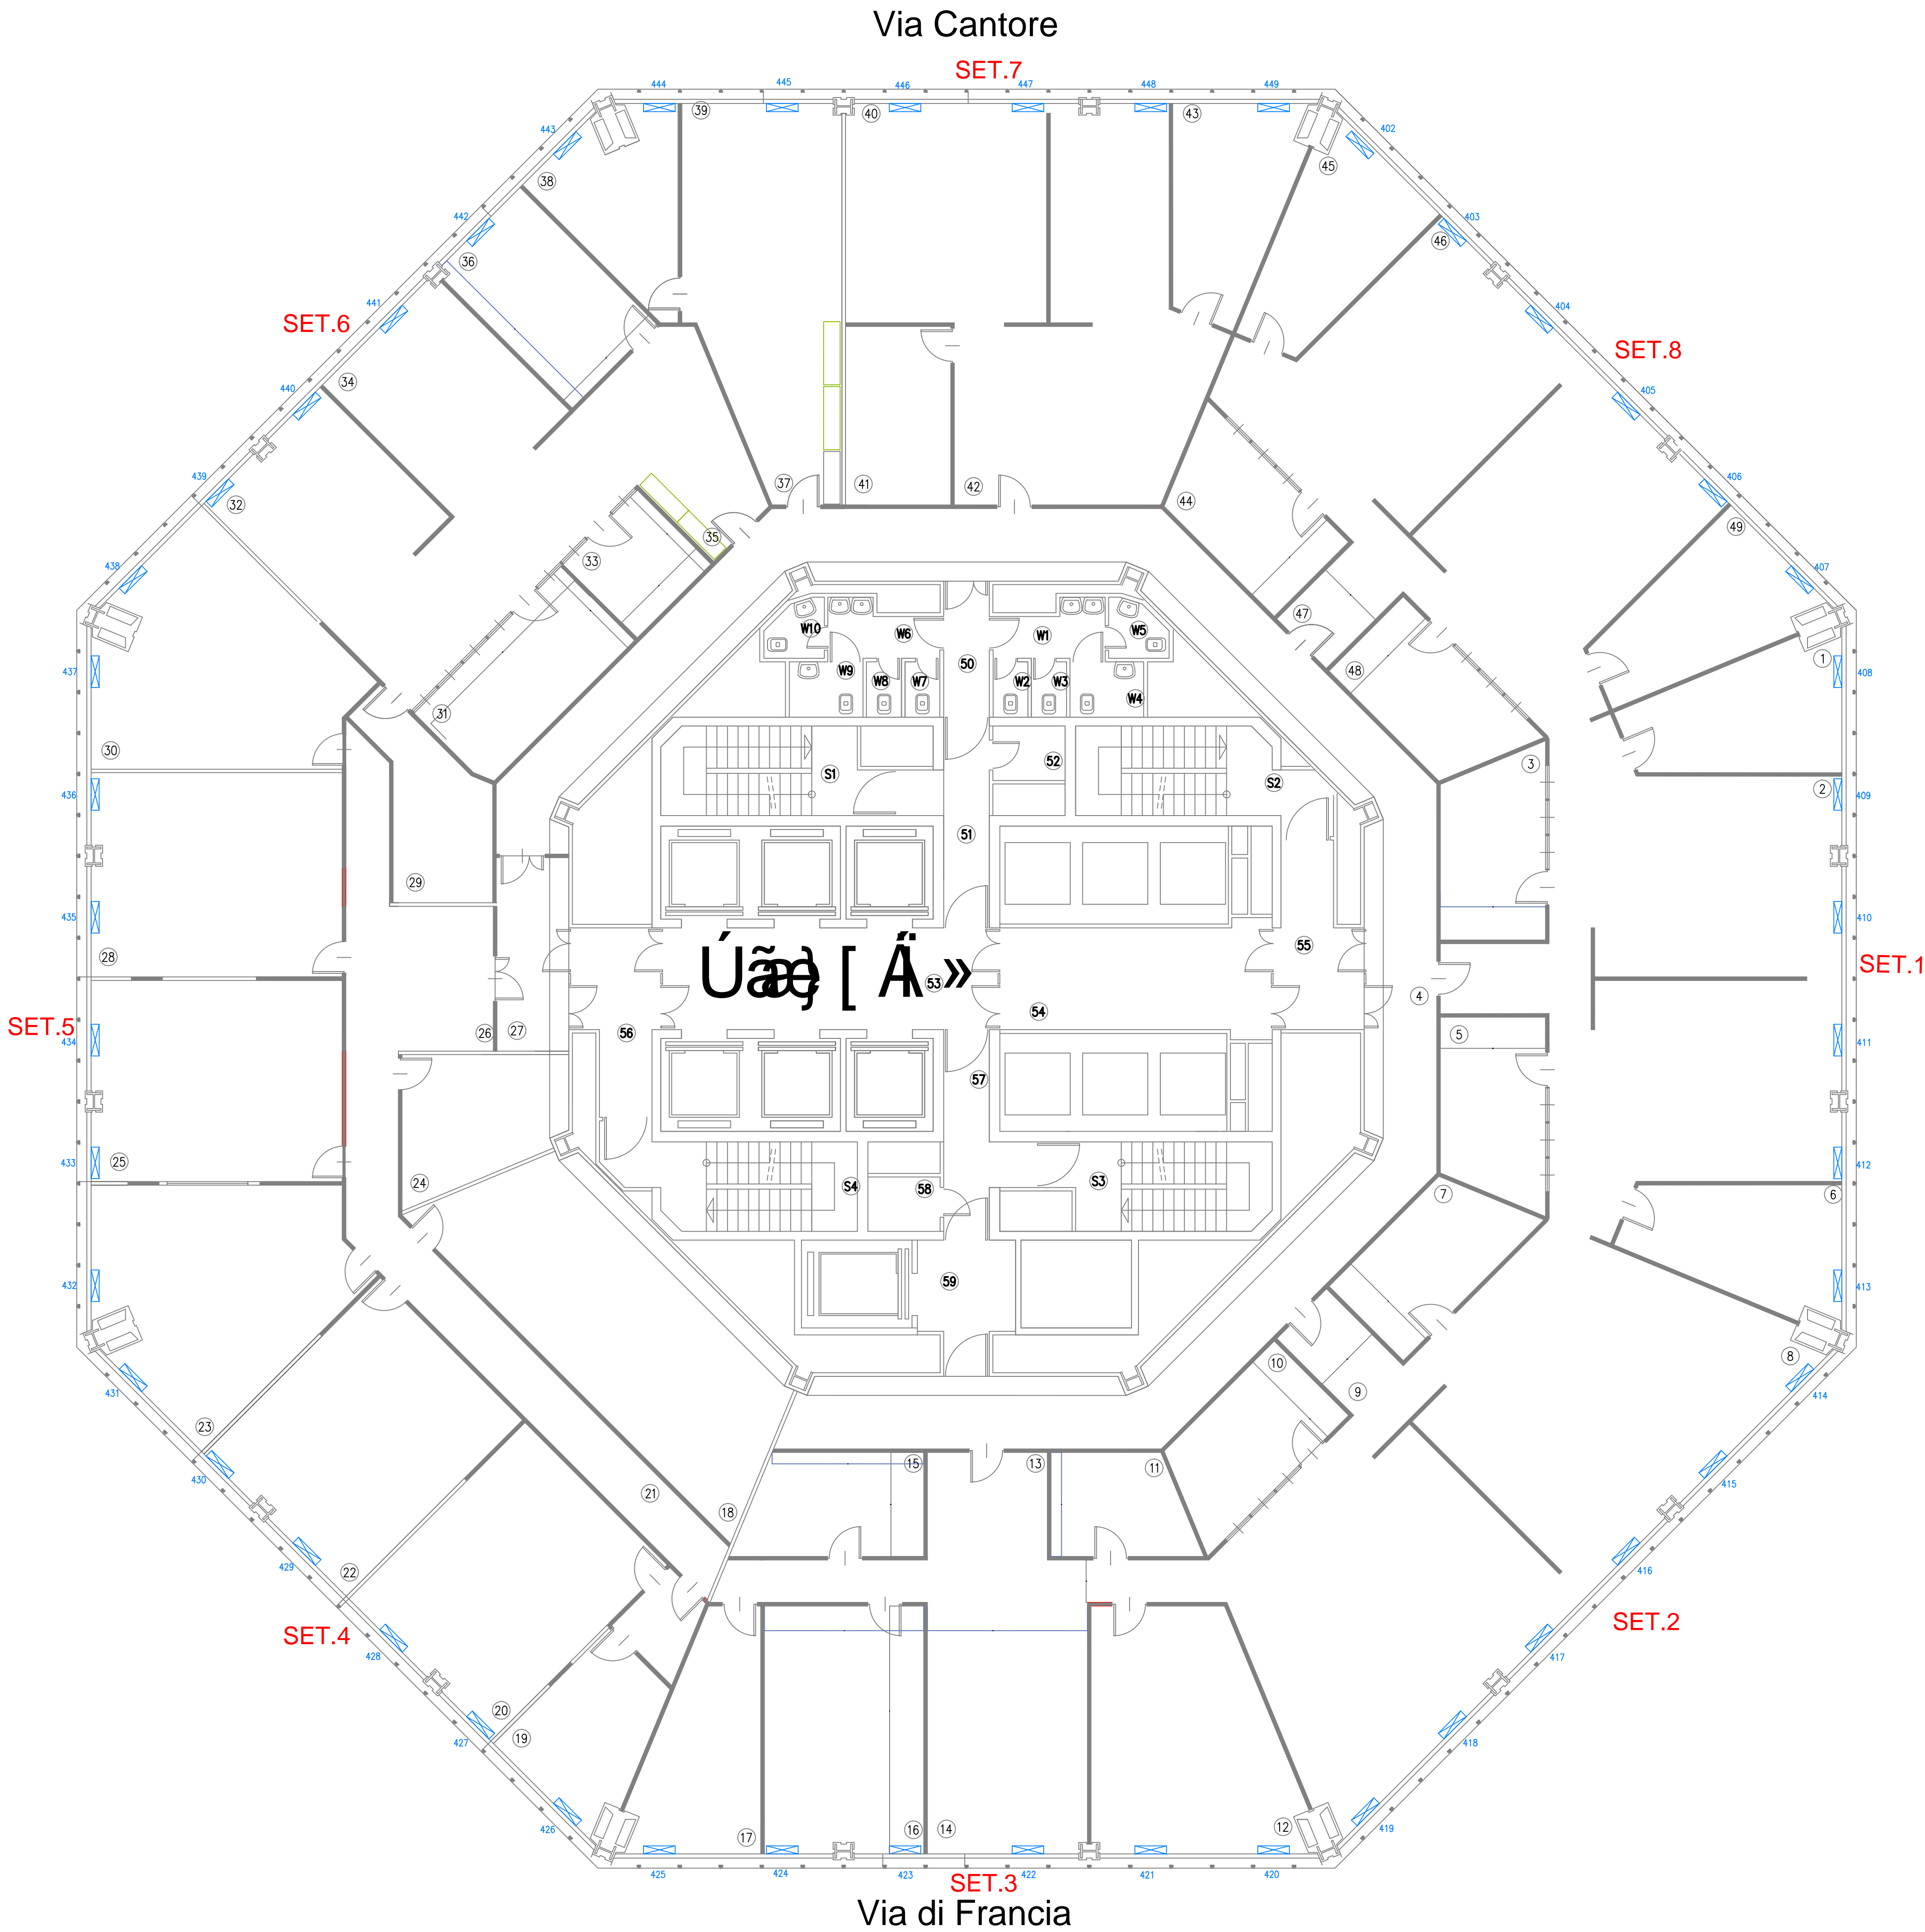


A= CAVO REGOLAZIONE.
B=ALIMENTAZIONE .3X4mmg N07V-K
B'=ALIMENTAZIONE.3X1,5N07V-K

RISTRUTTURAZIONE EDIFICIO TORRE NORD

RESP.PROC.
DOTT. Francesco ODDONE

DIRETTORE LAVORI
ARCH. Annamaria AIRENTI

Impresa appaltatrice:
ATI
CEMS Impianti Tecnologici
EDILPIEMME s.r.l.

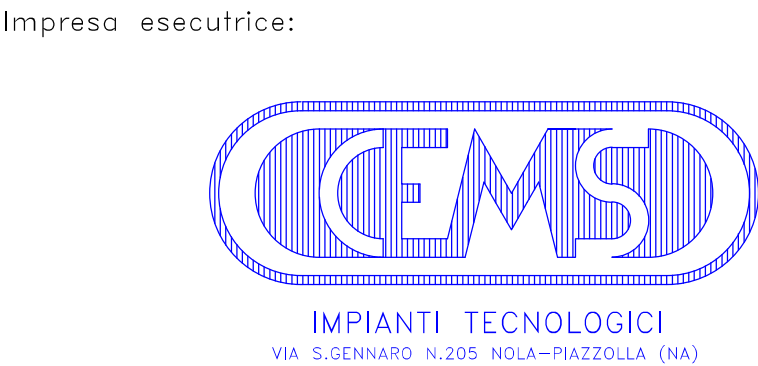

01	07/04/08		SELHAM	P.I PICCOLO	P.I MATRONE	ING GRILLI
Rev.ne	Data	Descrizione	DISEGNATORE	Elabor.	Verif.	Approv.

DOCUMENTO CONFORME A QUANTO EFFETTIVAMENTE ESEGUITO
IL DIRETTORE TECNICO

Cod. Commessa:
08004

Rif. Tav. Prog.


Titolo disegno:

AS-BUILT IMPIANTO REGOLAZIONE FAN-COIL
PIANO SETTIMO

Tav.:
RT. CDZ-P° 7

Scala:
1: 100

File:
08004_RT_CDZ-P° 7

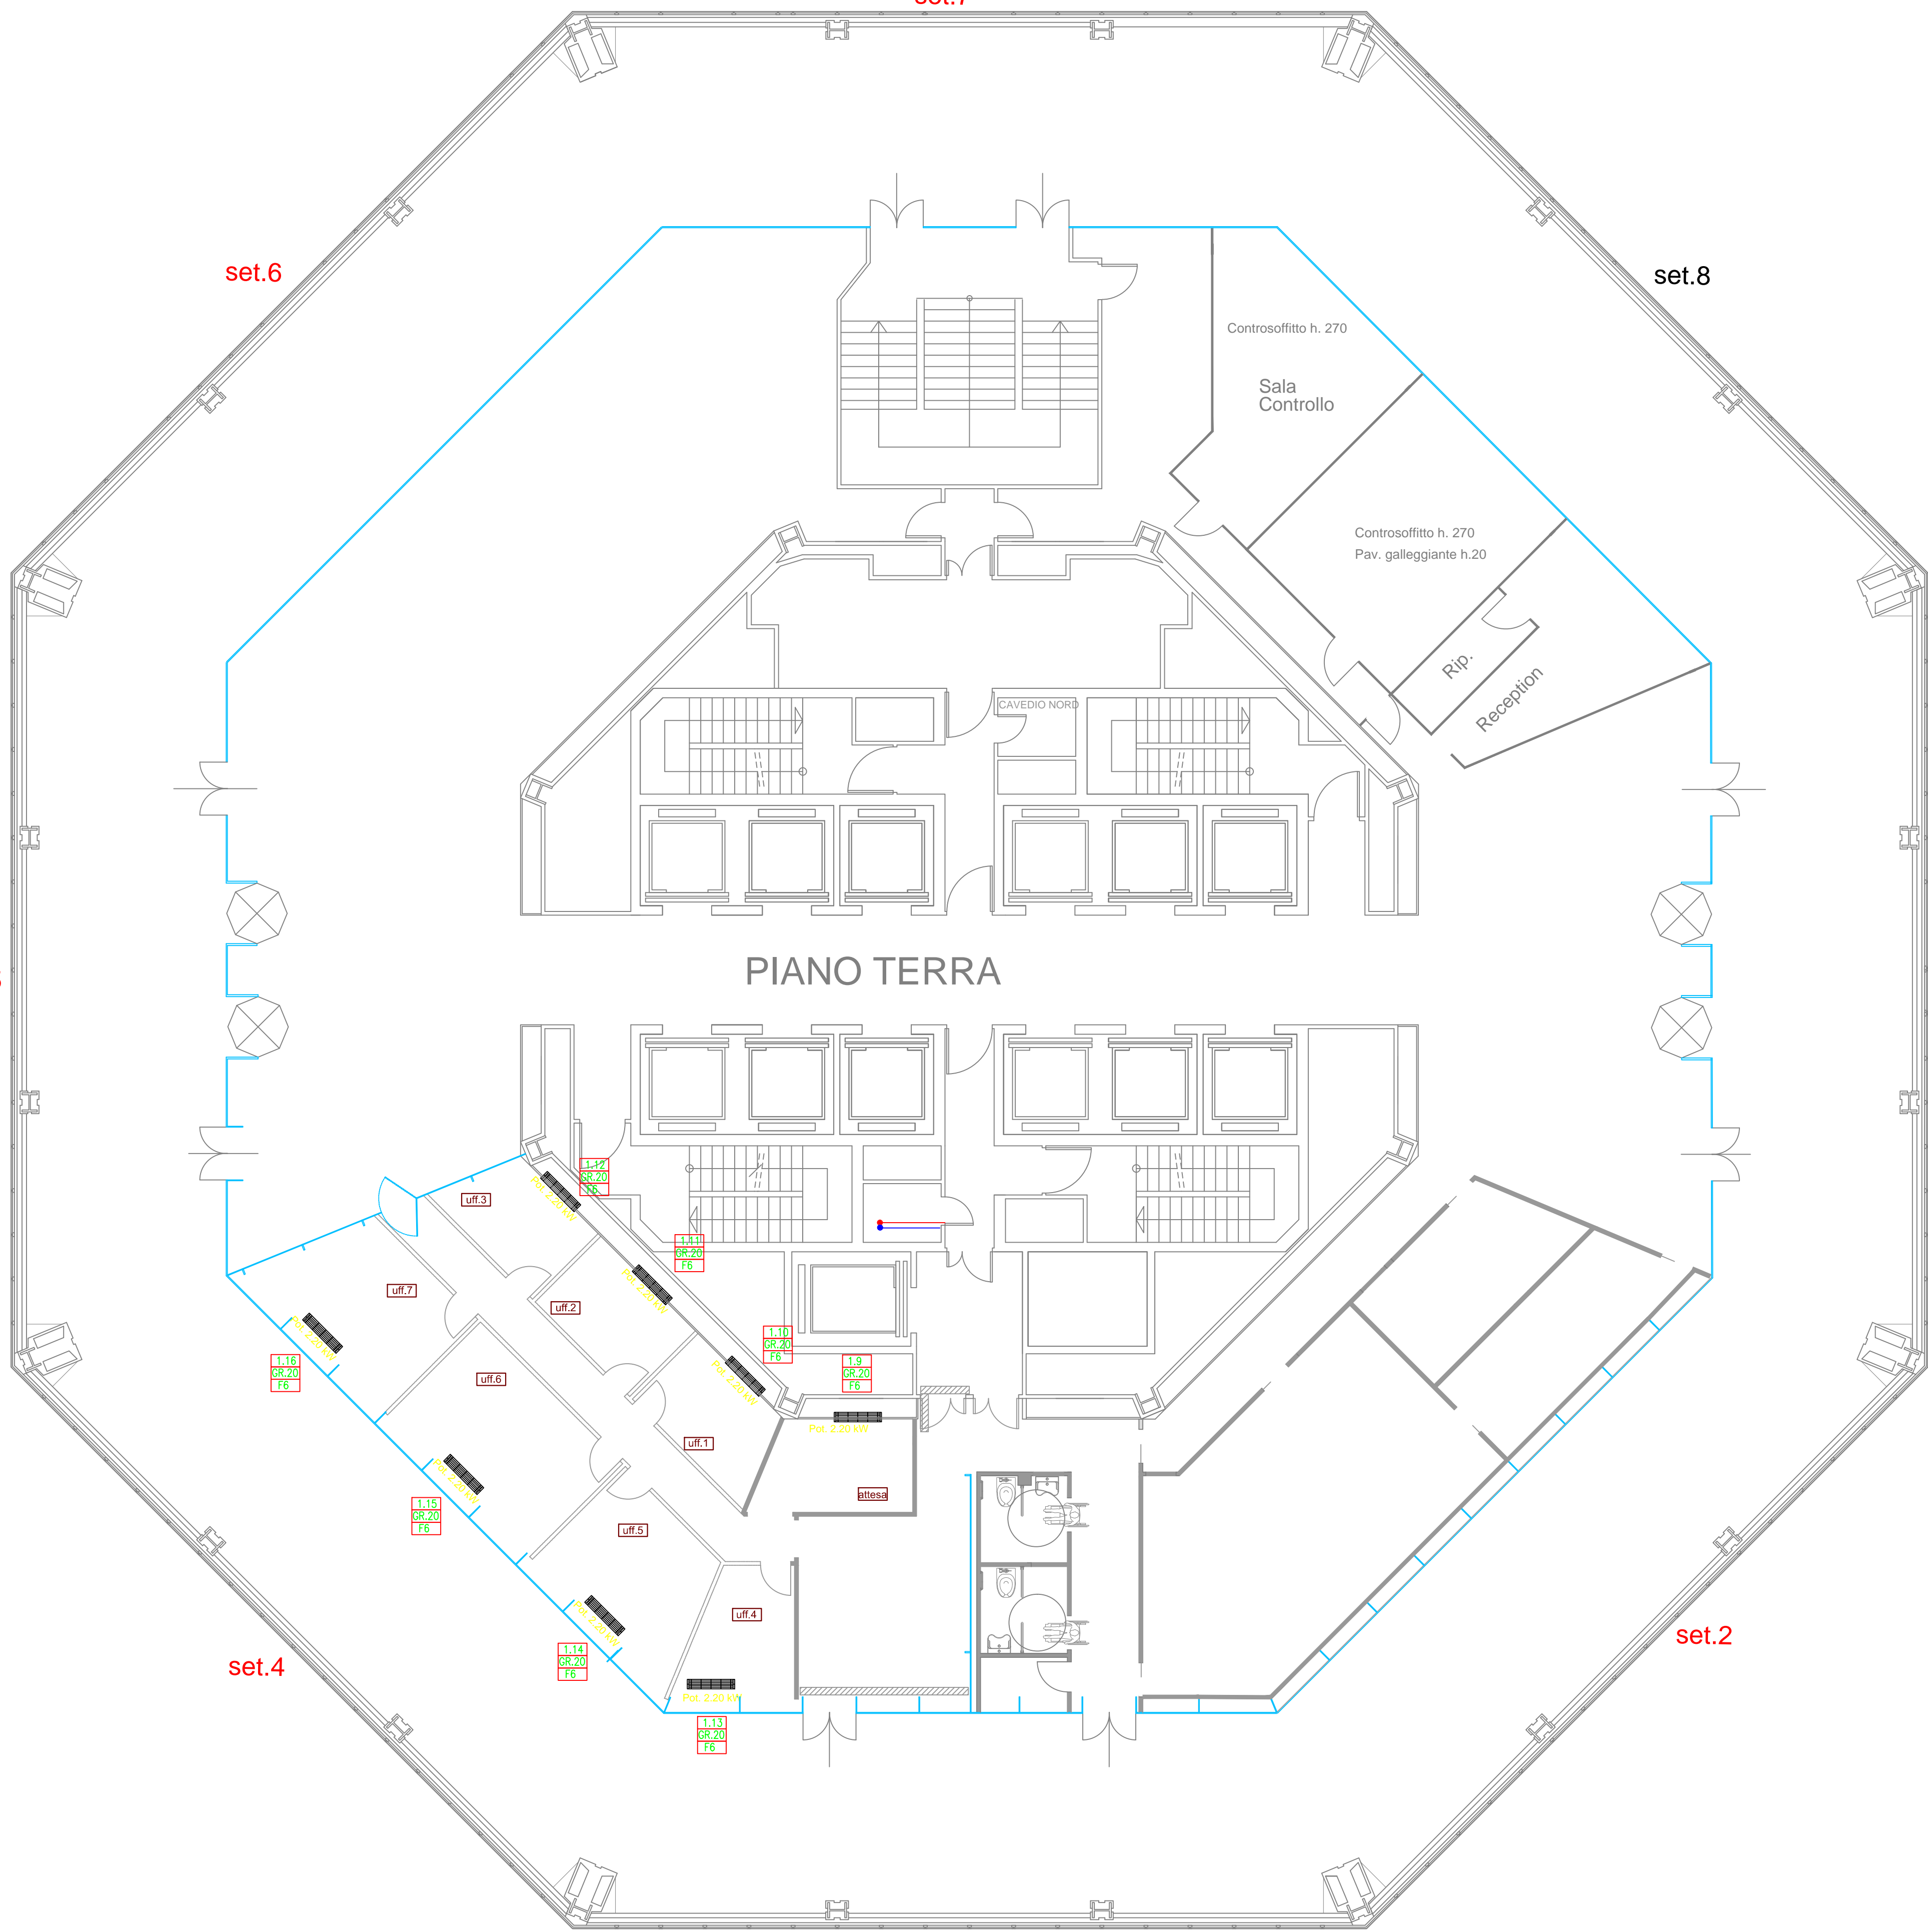

QUADRO ELETTRICO PIANO T°

CASSETTA DI DERIVAZIONE ELETTRICA CIRCUITO F5

X= IDENTIFICAZIONE UNITA ESTERNA
Y= IDENTIFICAZIONE VRF
Z= GRANDEZZA VRF
W= IDENTIFICAZIONE CIRCUITO ELETTRICO

RISTRUTTURAZIONE EDIFICIO TORRE NORD


RESP.PROC.
 DOTT. Francesco BDDONE

DIRETTORE LAVORI
ARCH. Annamaria AIRENTI

Impresa appaltatrice:

ATI
CEMS Impianti Tecnologici
EDILPIEMME s.r.l.

Impresa esecutrice:

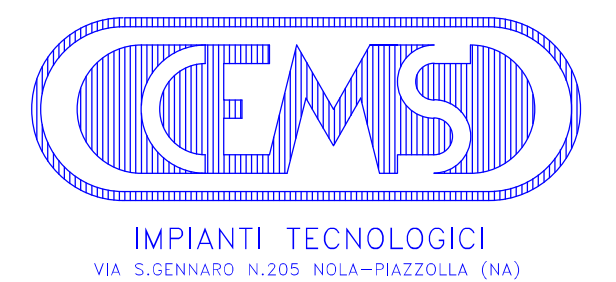

01	07/04/08		SELHAM	P.I PICCOLO	P.I MATRONE	ING GRILLI
Rev.ne	Data	Descrizione	DISEGNATORE	Elabor.	Verif.	Approv.

DOCUMENTO CONFORME A QUANTO EFFETTIVAMENTE ESEGUITO
IL DIRETTORE TECNICO

Cod. Commessa:
08004

Rif. Tav. Prog.

ME. M. 00-0


Titolo disegno:

AS-BUILT IMPIANTO VRF
PIANO TERRA

Tav.: ME-M-00Trev1

Scala: 1 : 100

file:
08004_ME. M. 00. dwg

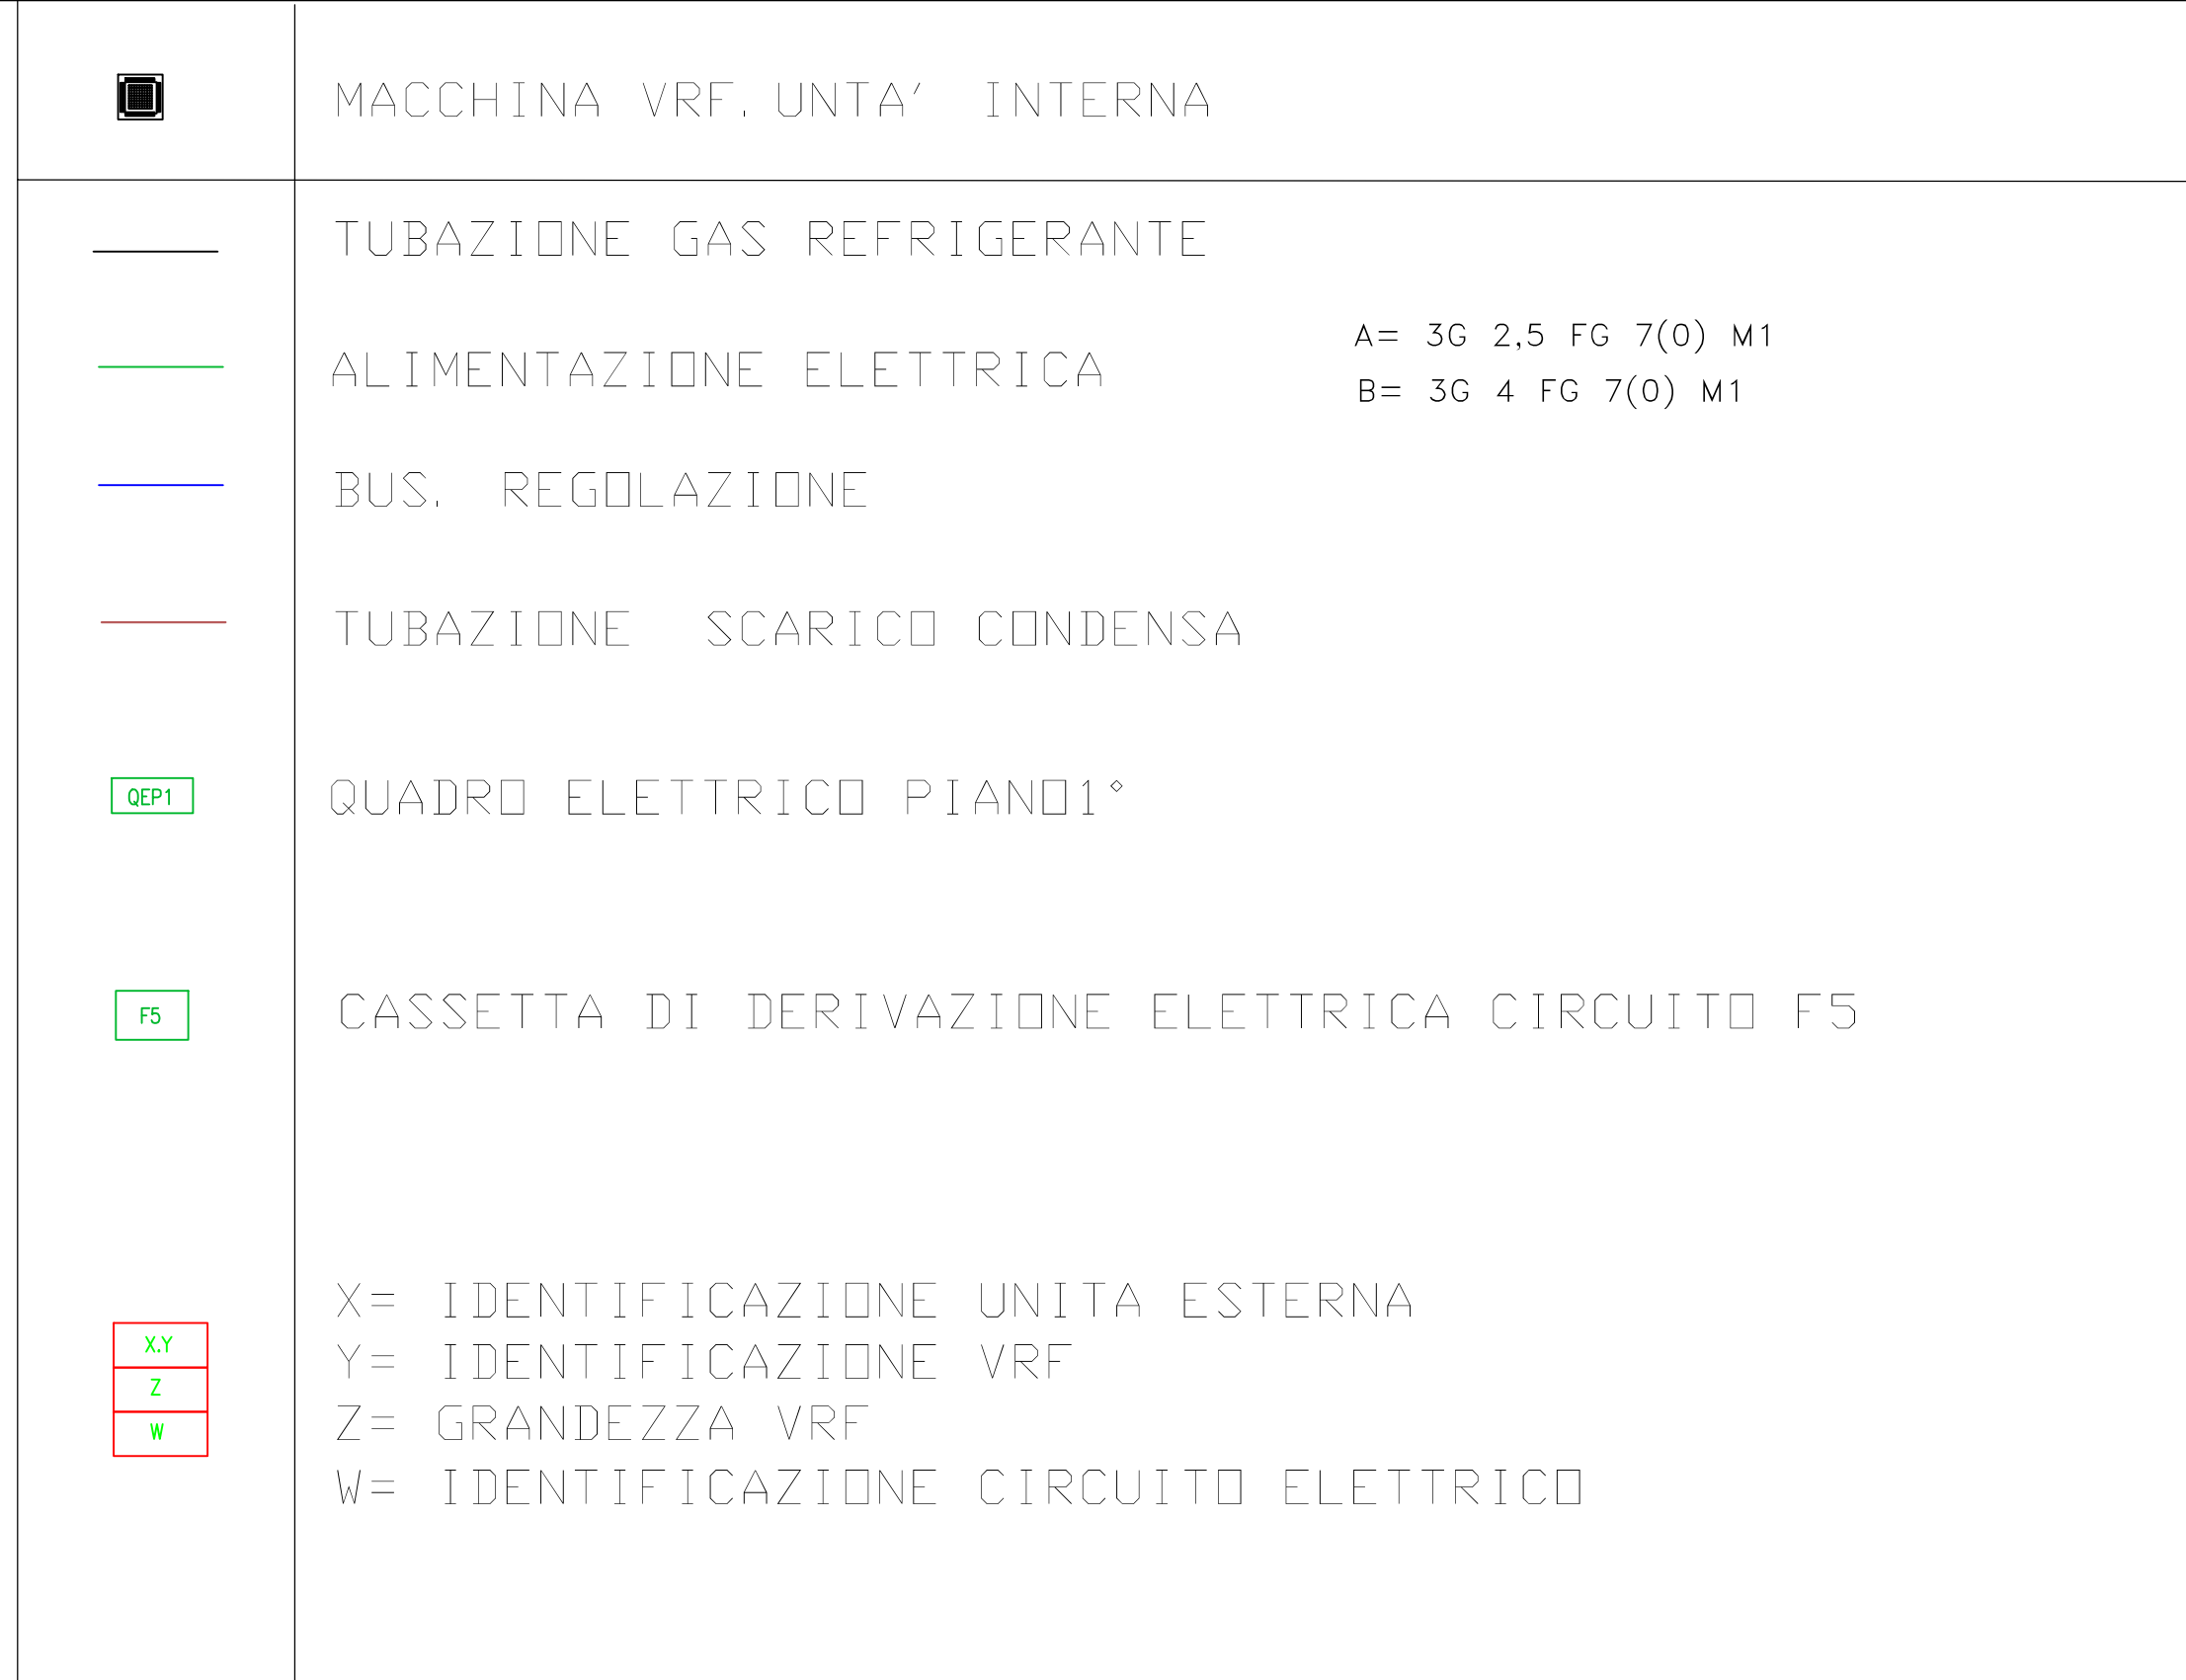


RESP.PROC.
DOTT. Francesco ODDONE

DIRETTORE LAVORI
ARCH. Annamaria AIRENTI

DIRETTORE LAVORI
ARCH. Annamaria AIRENTI

Impresa esecutrice:





IMPIANTI TECNOLOGICI
VIA S. GENNARO N.205 NOLA-PIAZZOLA (NA)

01	07/04/08		SELHAM	P.I PICCOLO	P.I MATRONE	ING GRILLI
Rev.ne	Data	Descrizione	DESEGNAITORE	Elabor.	Verif.	Approv.


ME. M. 01-0

file: 0004_MF_M_01_alwa

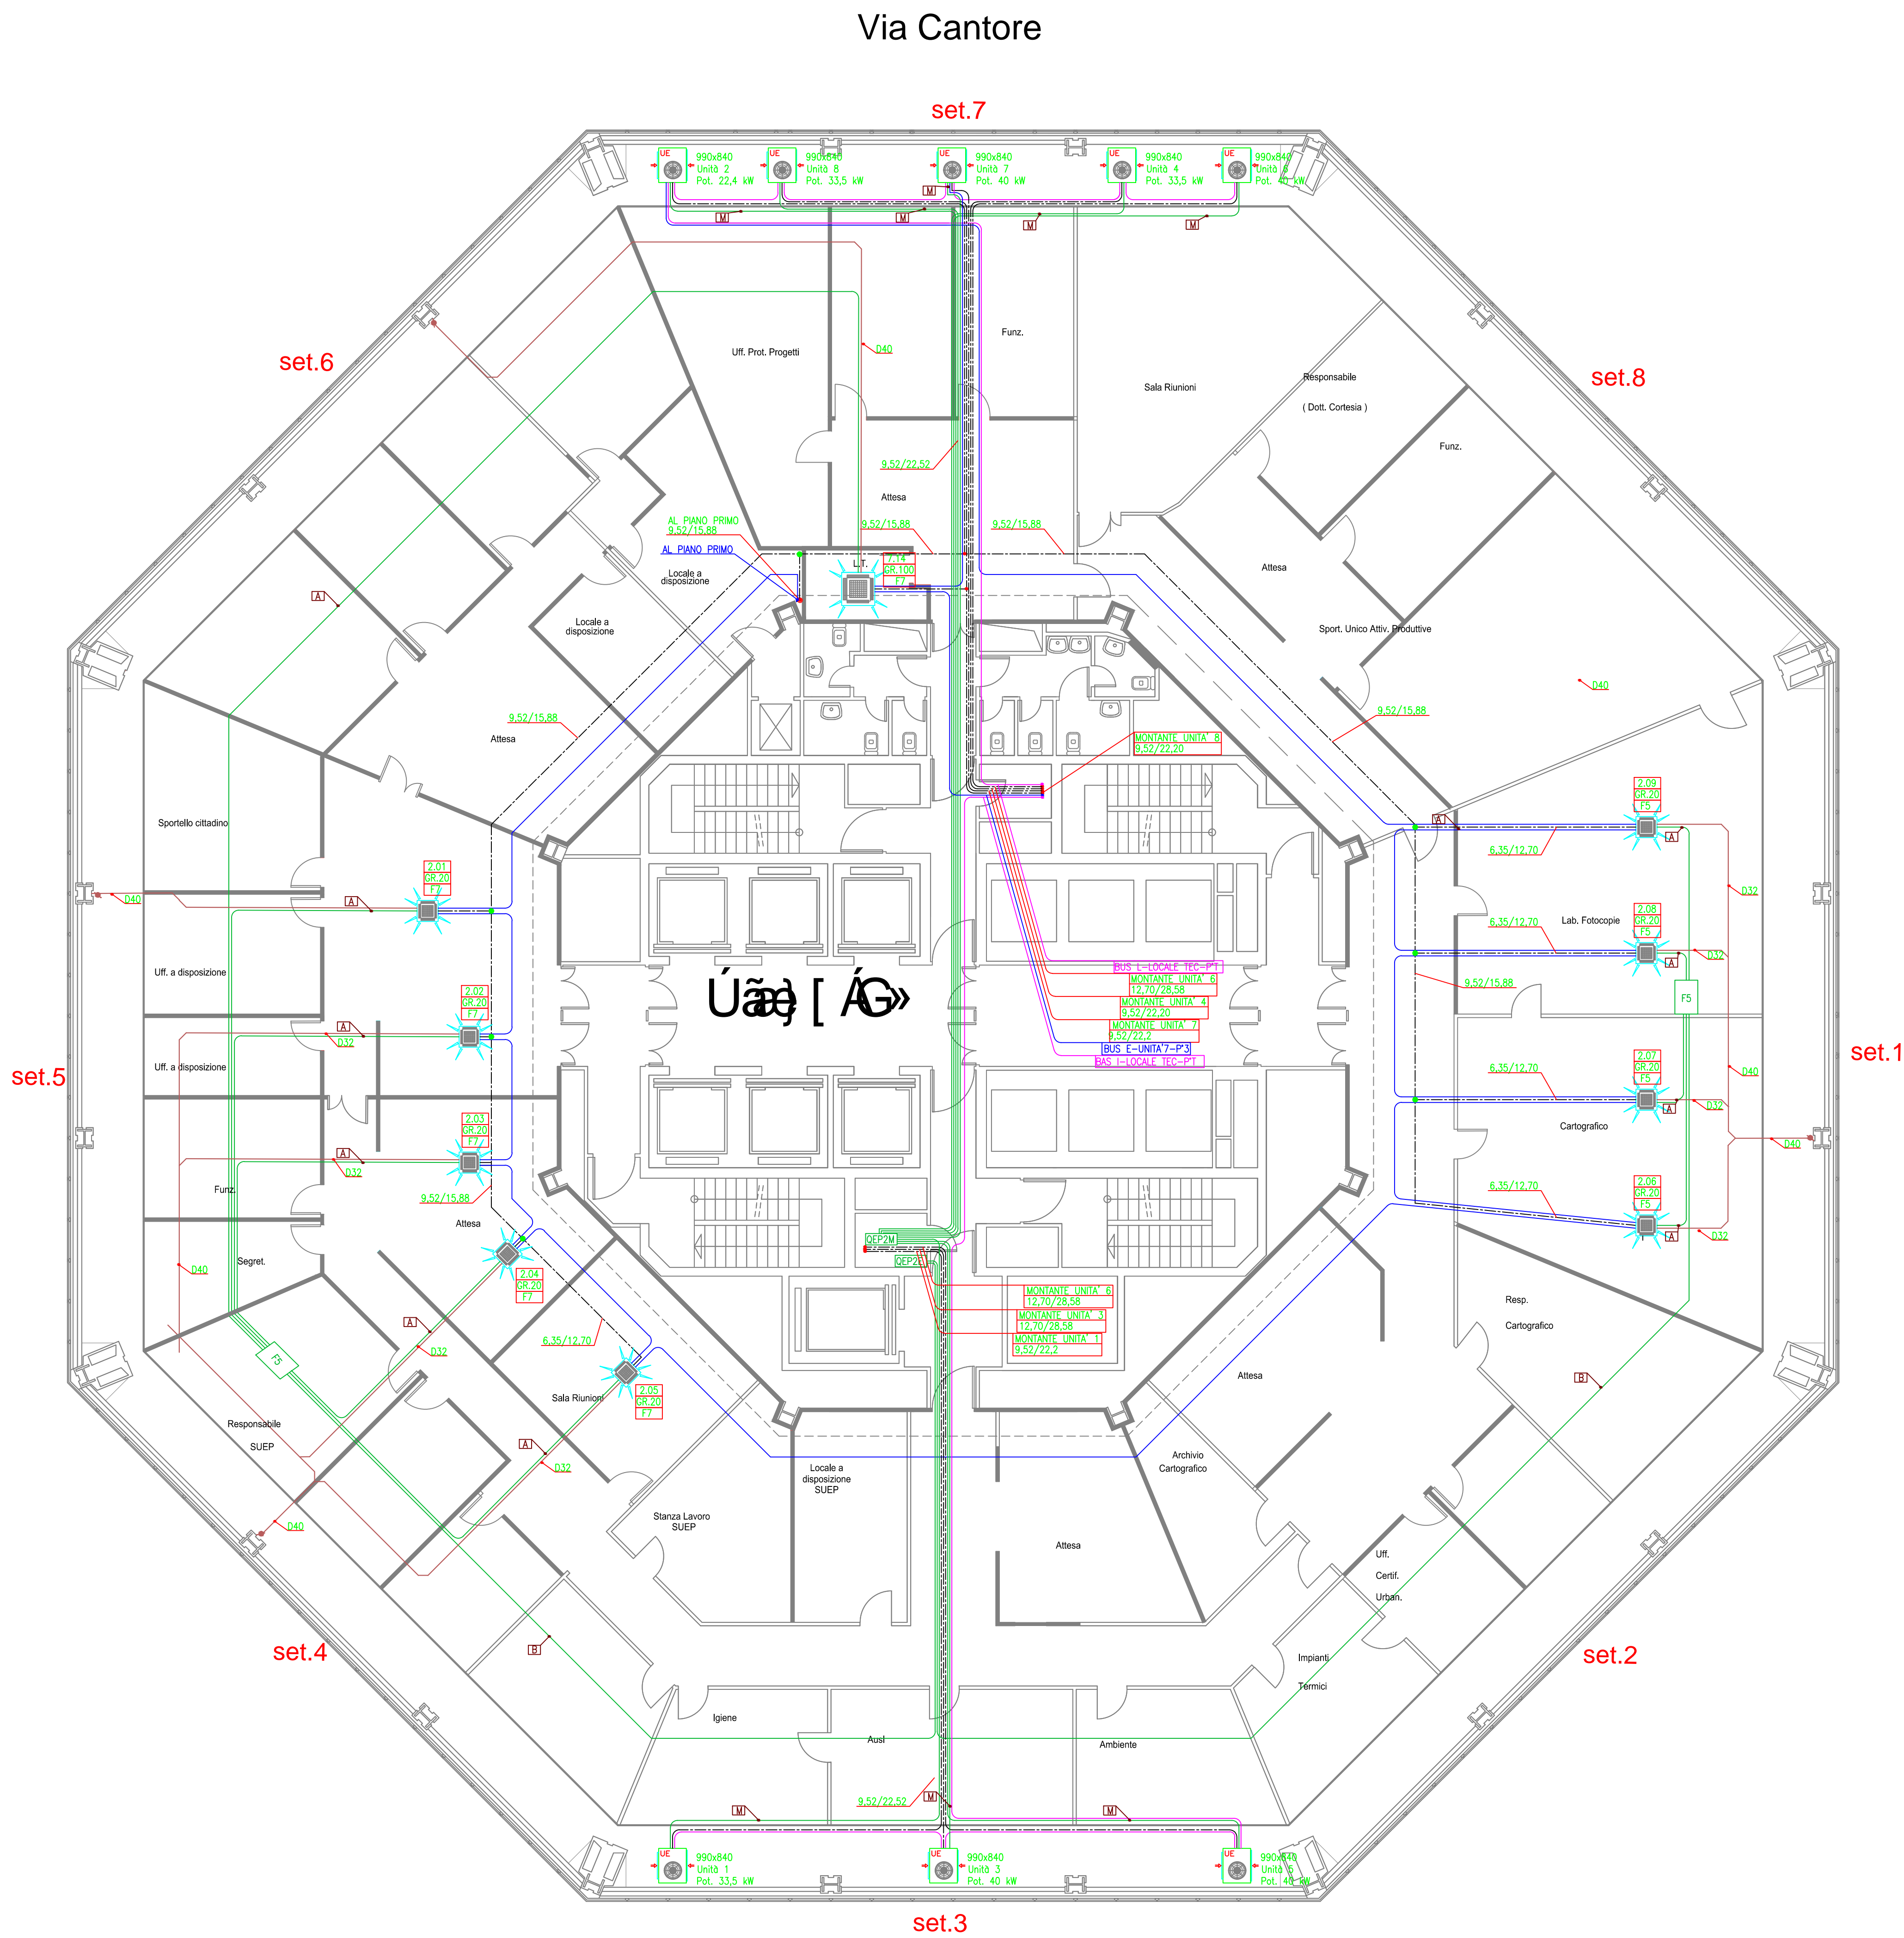

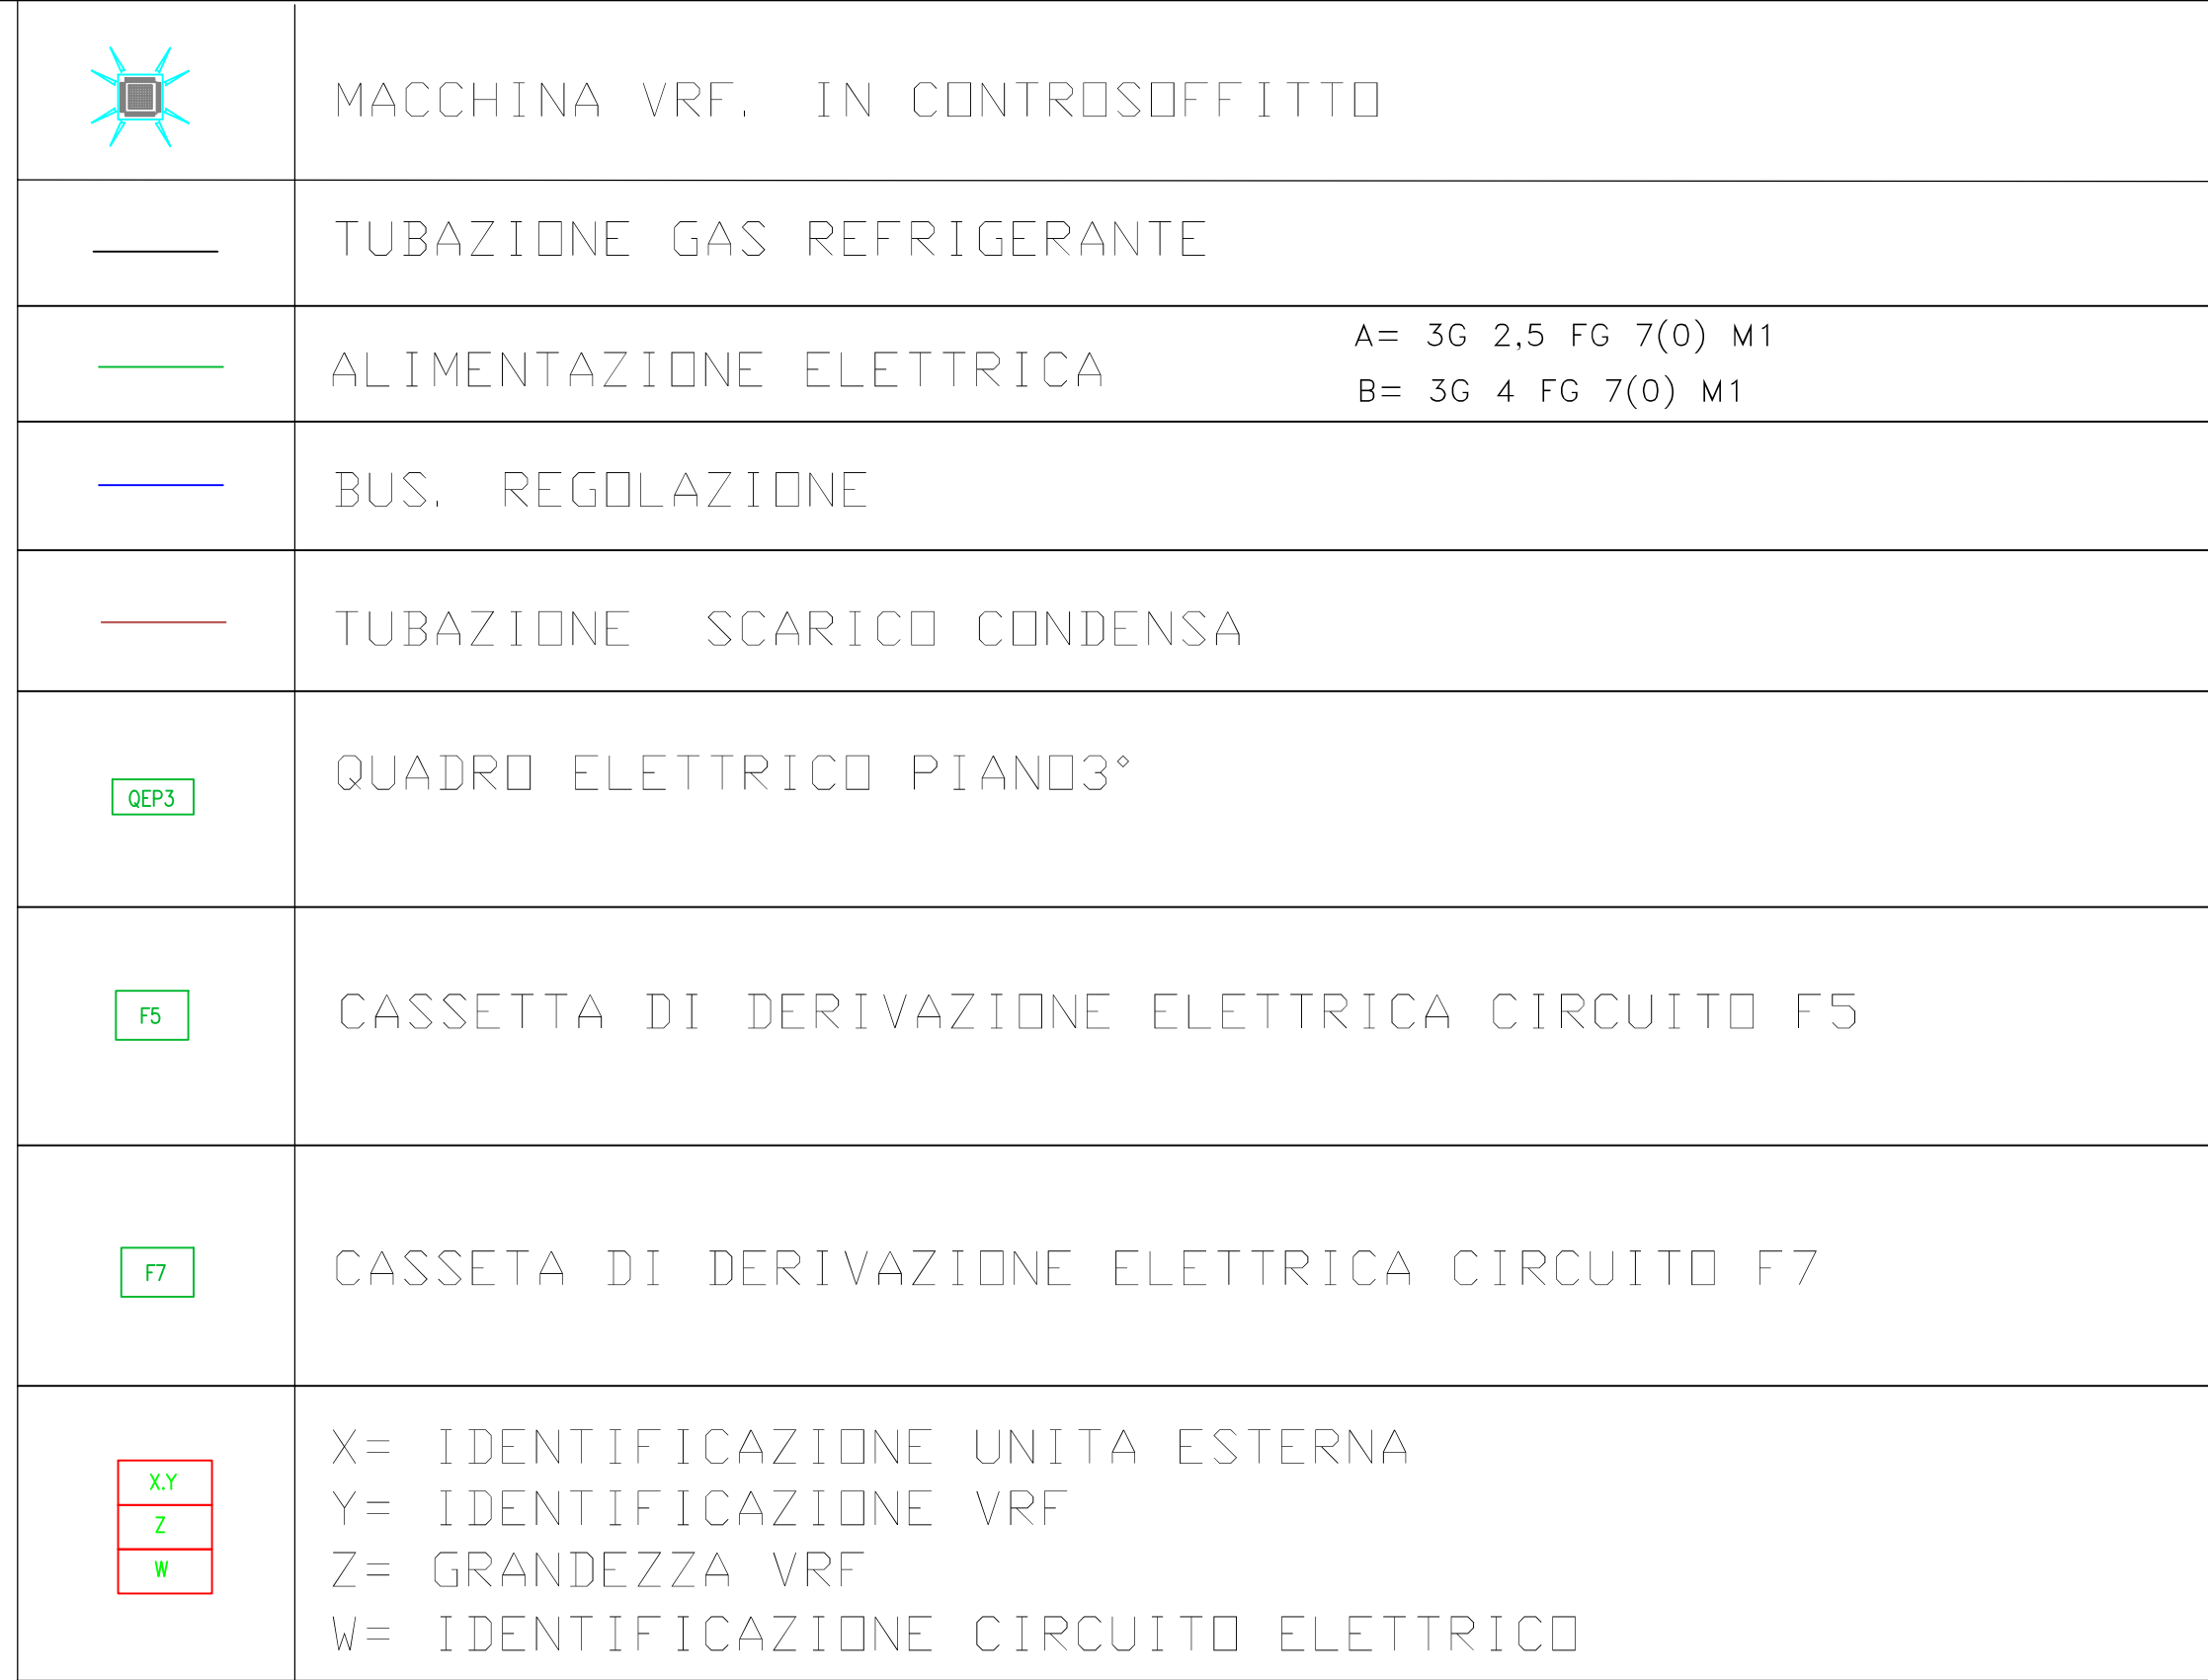

Titolo disegno:	Tav.:
AS-BUILT IMPIANTO VRF	ME-M-03Trev1
PIANO TERZO	
	Scala:
	1: 100
	File:
	08004_ME_M_03.dwg

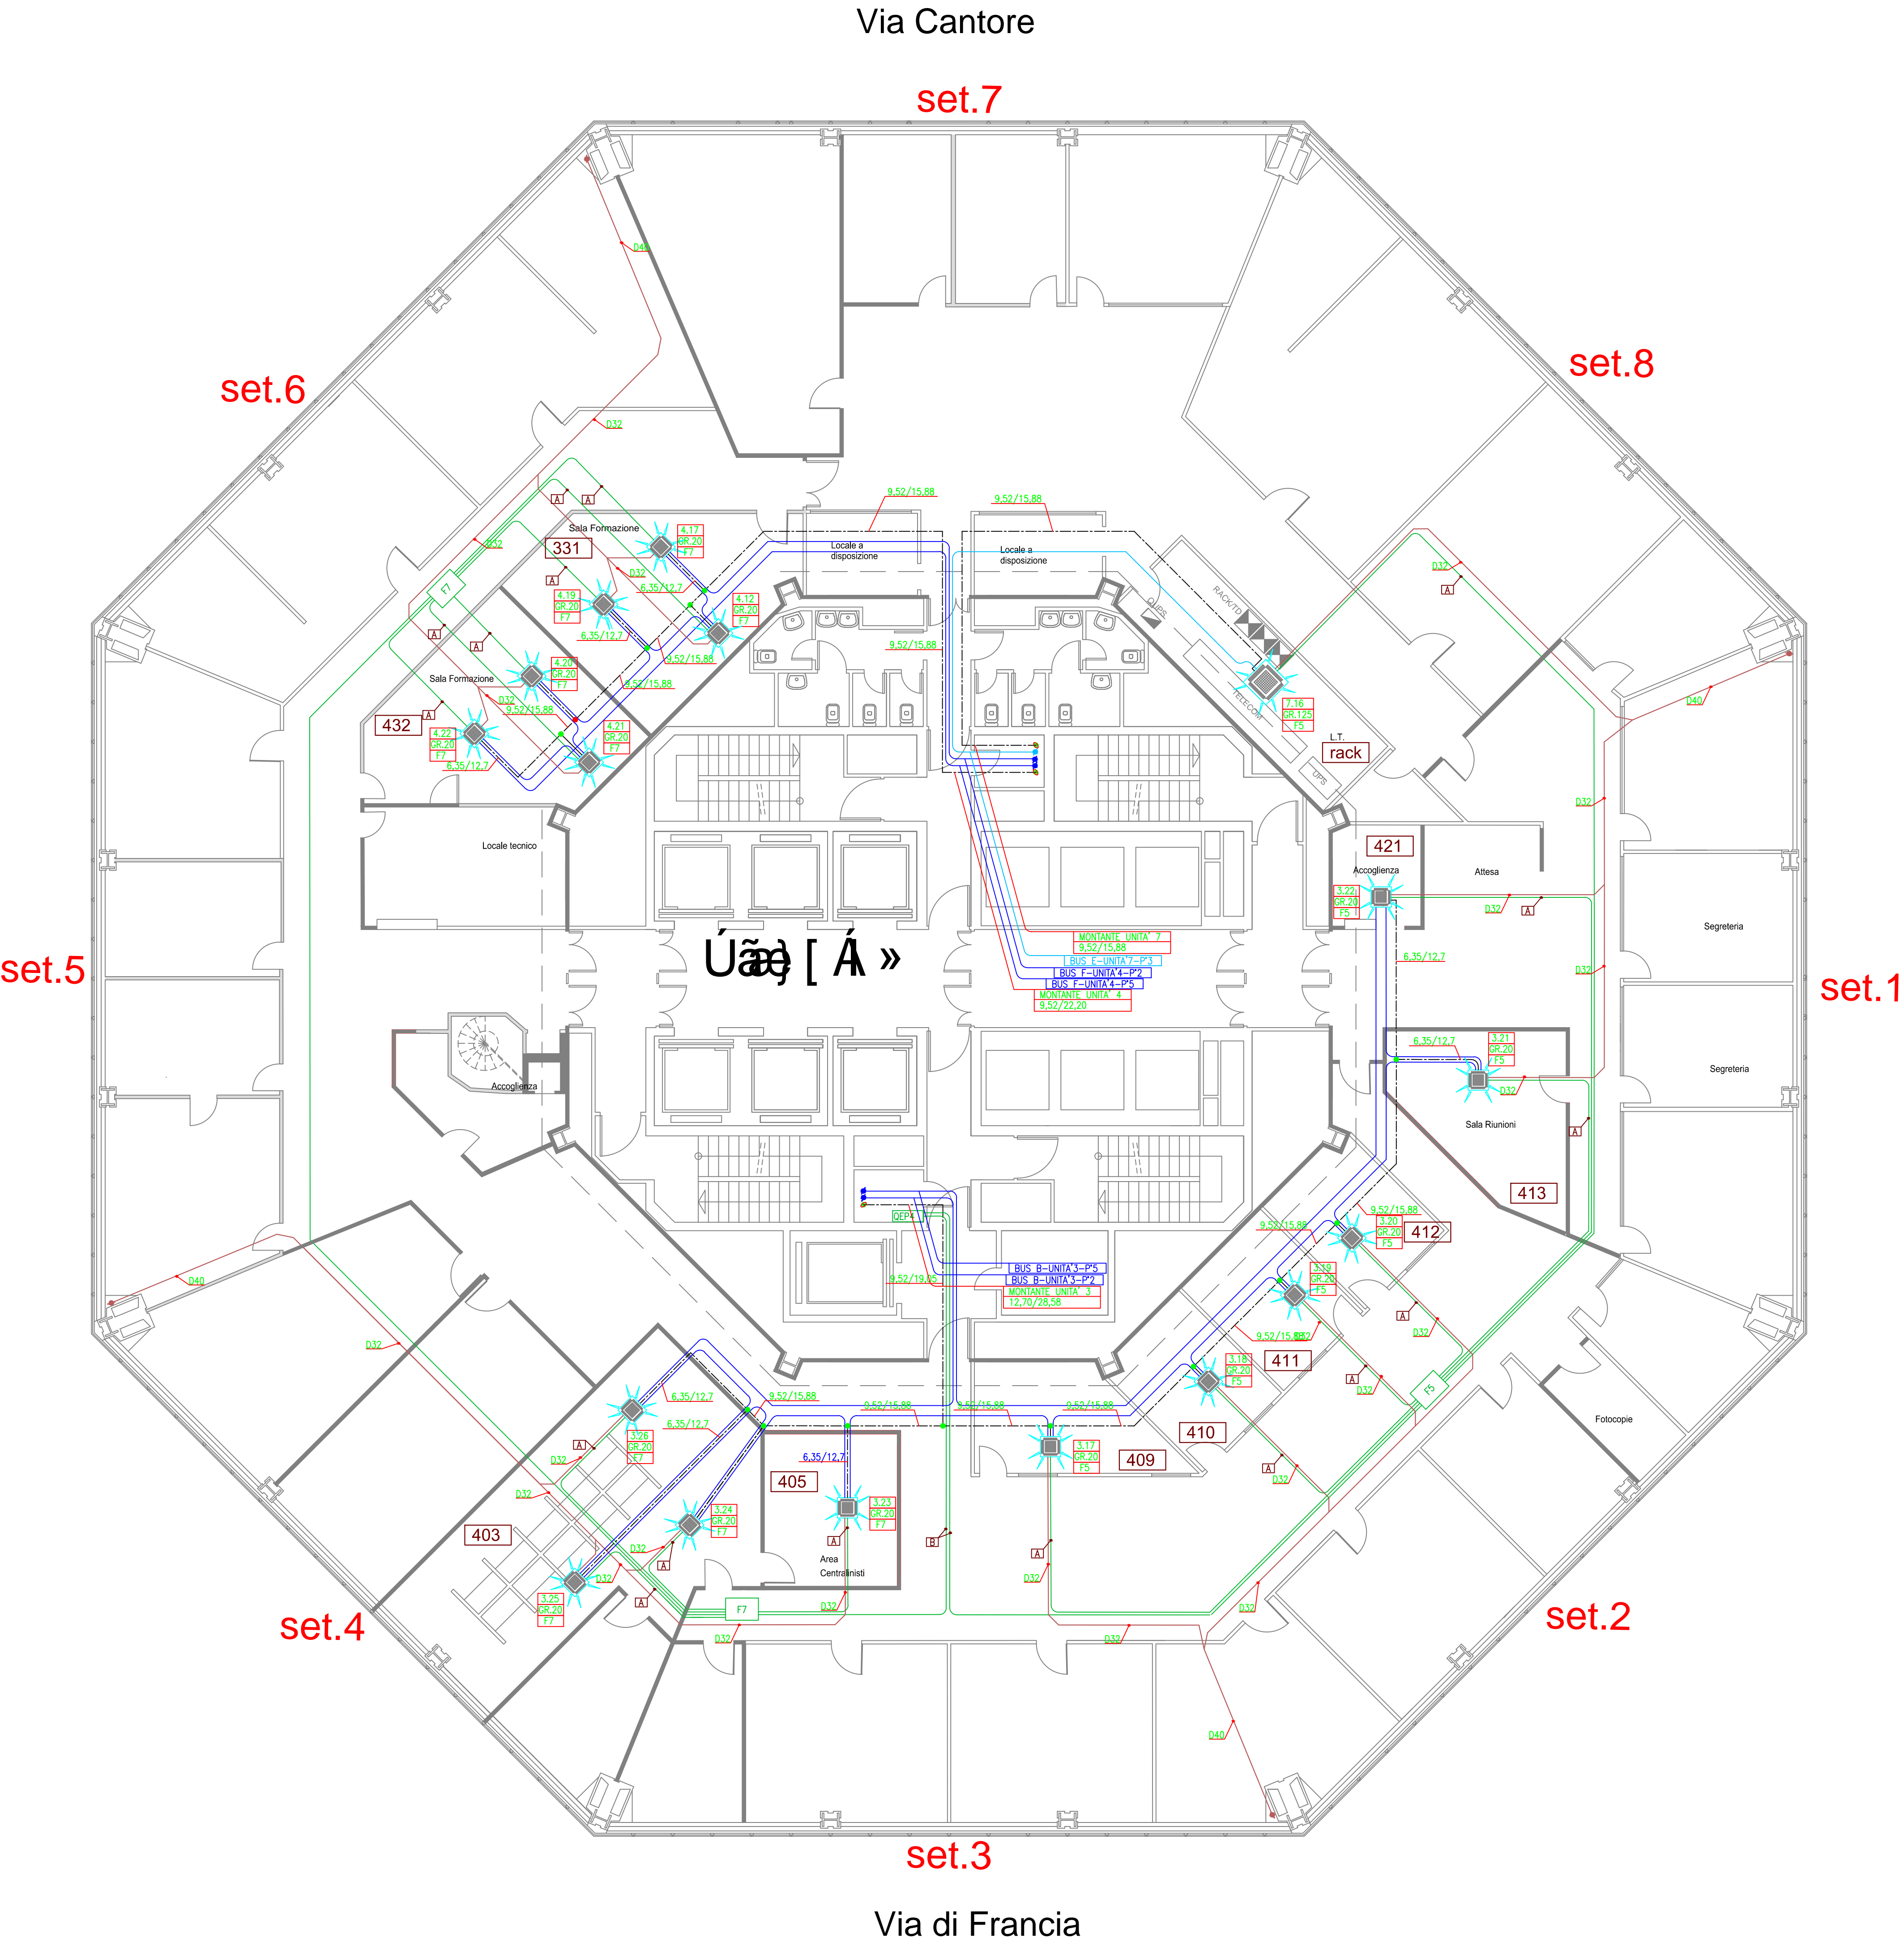

	MACCHINA VRF. IN CONTROSOFFITTO	
	TUBAZIONE GAS REFRIGERANTE	
	ALIMENTAZIONE ELETTRICA	A= 3G 2,5 FG 7(0) M1 B= 3G 4 FG 7(0) M1
	BUS. REGOLAZIONE	
	TUBAZIONE SCARICO CONDENSA	
	QUADRO ELETTRICO PIANO4°	
	CASSETTA DI DERIVAZIONE ELETTRICA CIRCUITO F5	
	CASSETTA DI DERIVAZIONE ELETTRICA CIRCUITO F7	
	X= IDENTIFICAZIONE UNITA ESTERNA Y= IDENTIFICAZIONE VRF Z= GRANDEZZA VRF W= IDENTIFICAZIONE CIRCUITO ELETTRICO	

RISTRUTTURAZIONE EDIFICIO TORRE NORD

RESP.PROC.
DOTT. Francesco ODDONE

DIRETTORE LAVORI
ARCH. Annamaria AIRENTI

Impresa appaltatrice:
ATI
CEMS Impianti Tecnologici
EDILPIEMME s.r.l.

Impresa esecutrice:

IMPIANTI TECNOLOGICI
VIA S. GENARIO N.205 - NOLA-PIAZZOLA (NA)

01	07/04/08		SELHAM	P.I PICCOLO	P.I MATRONE	ING GRILLI
Rev.ne	Data	Descrizione	DISEGNATORE	Elabor.	Verif.	Approv.

DOCUMENTO CONFORME A QUANTO EFFETTIVAMENTE ESEGUITO
IL DIRETTORE TECNICO

Cod. Commessa:
08004

Rif. Tav. Prog.
ME. M. 04-0


Titolo disegno:

AS-BUILT IMPIANTO VRF
PIANO QUARTO


Tav.:
ME-M-04Trev1

Scala:
1: 100

File:
08004_ME. M. 04. dwg

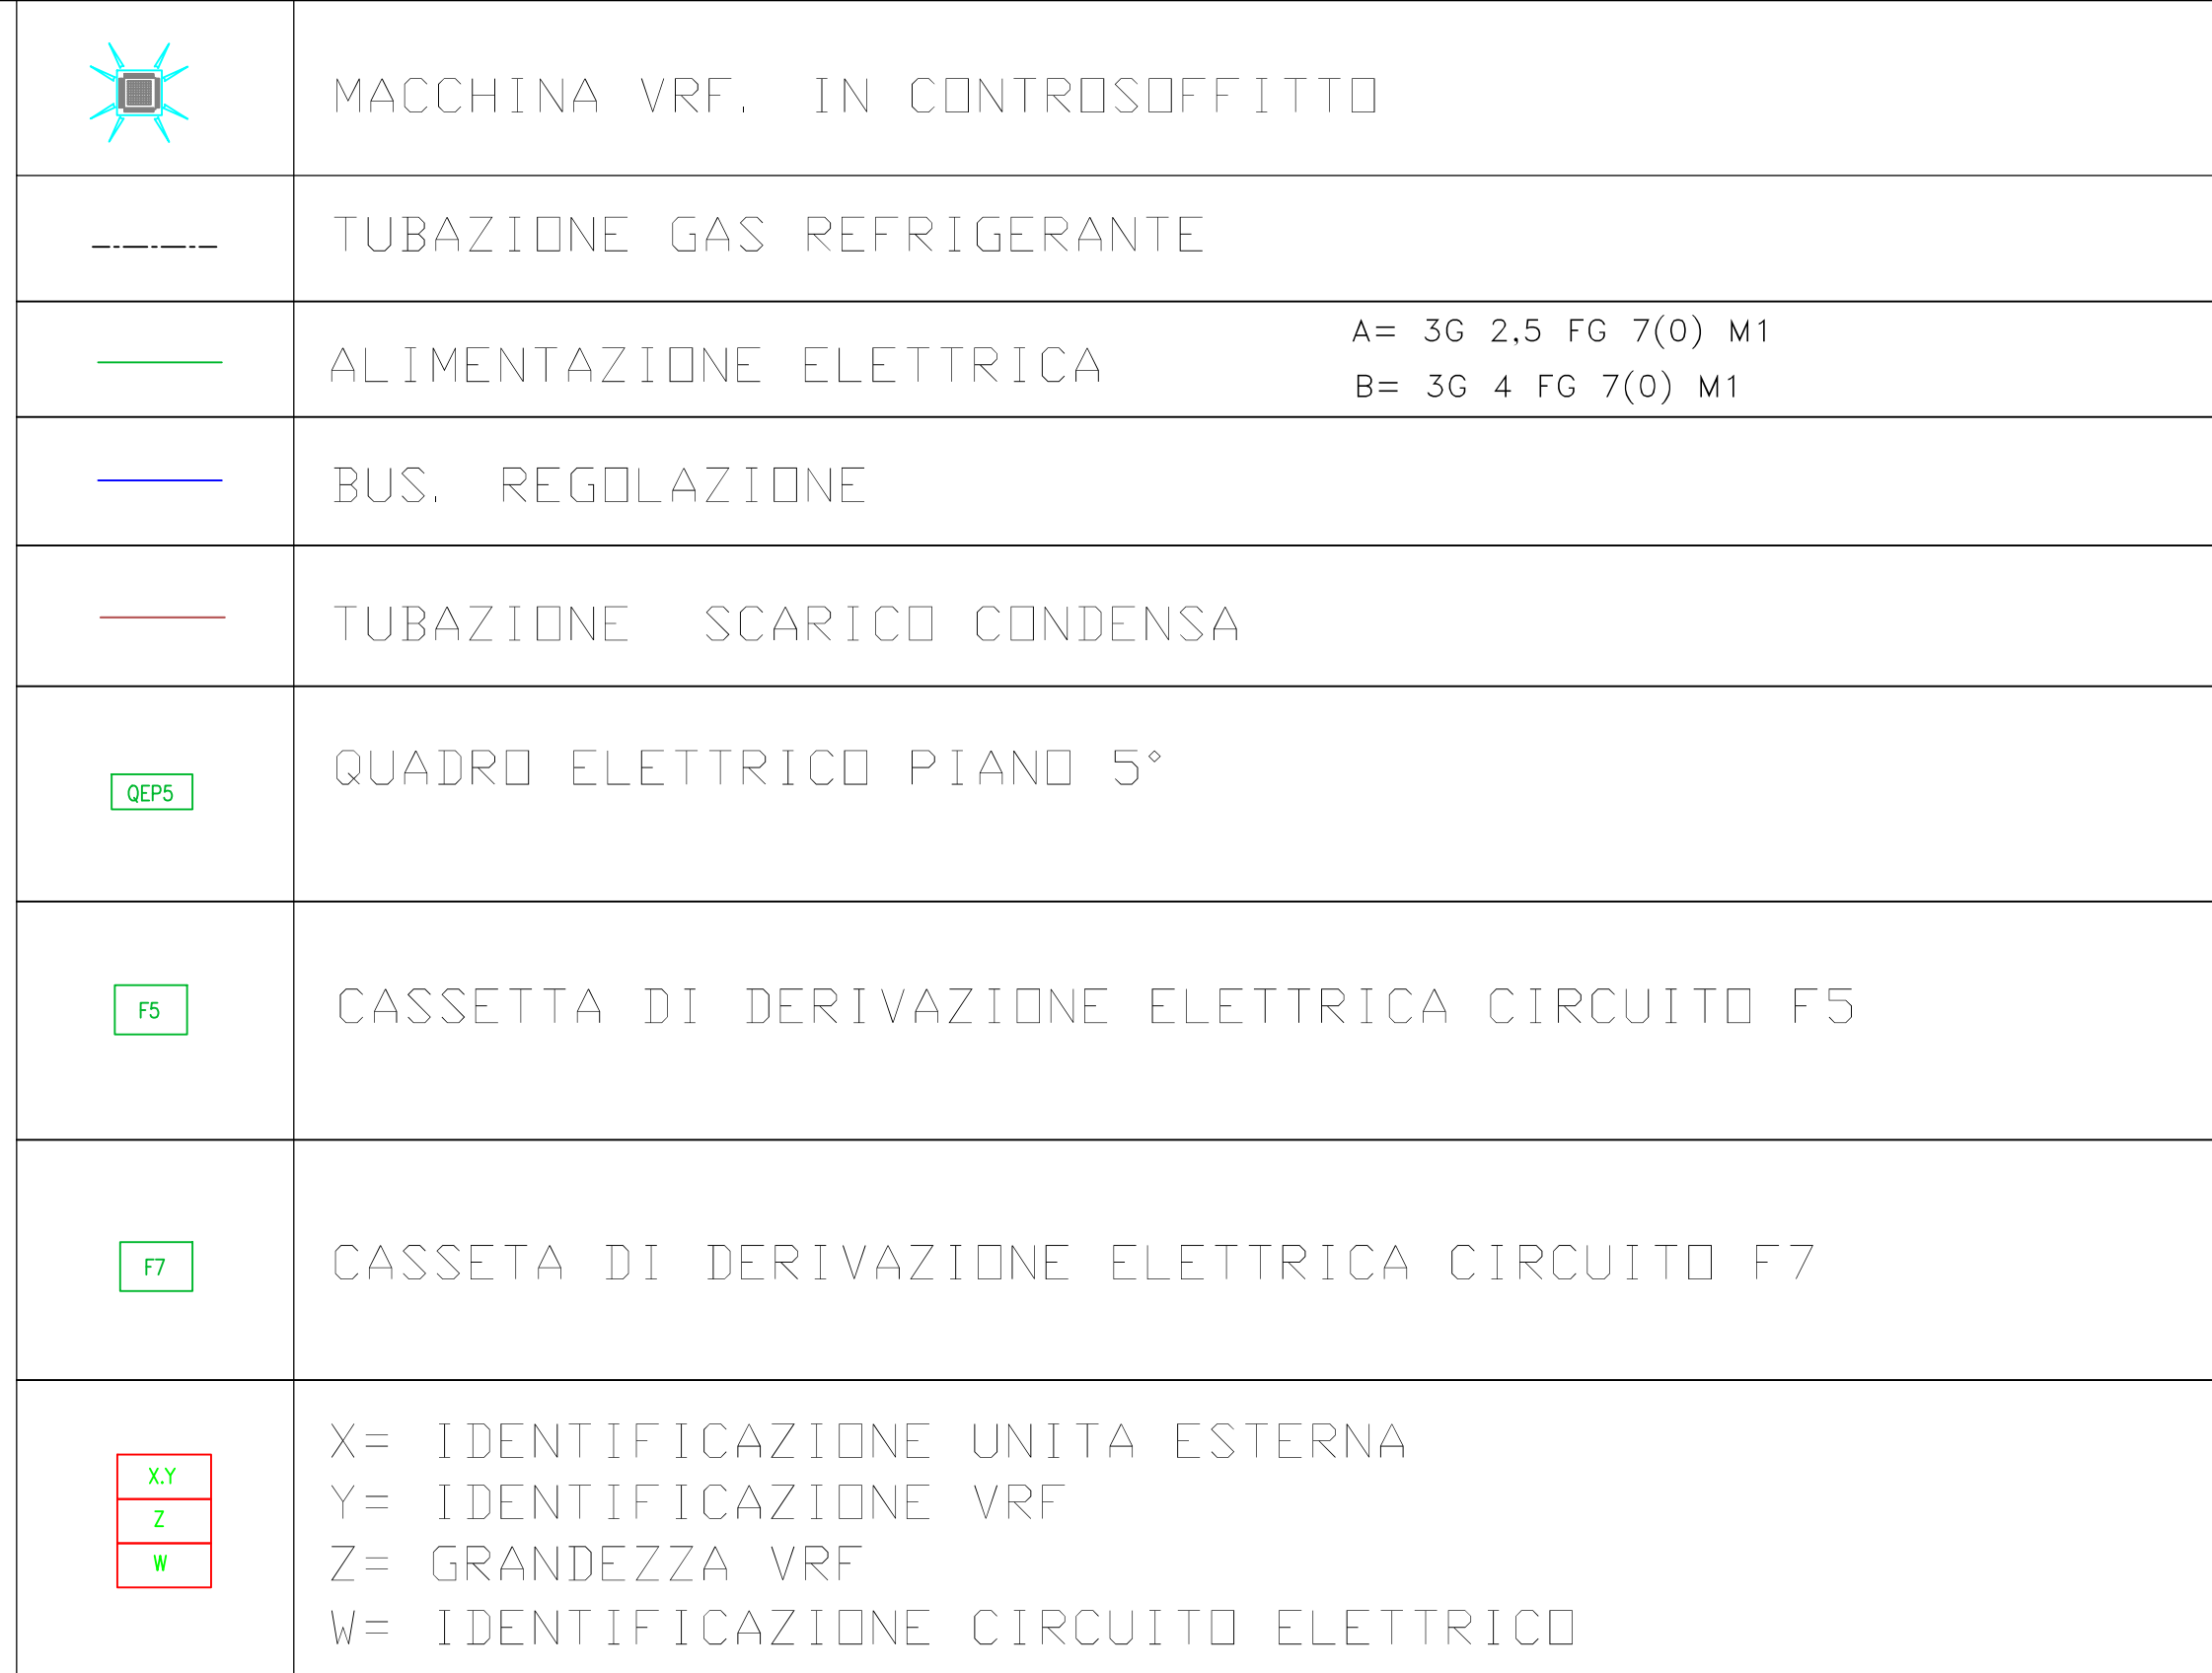

Titolo disegno:	Tav.:
AS-BUILT IMPIANTO VRF	ME-M-05Trev1
PIANO QUINTO	
	Scala:
	1: 100
	File:
	08004_ME, M. 05, dwg

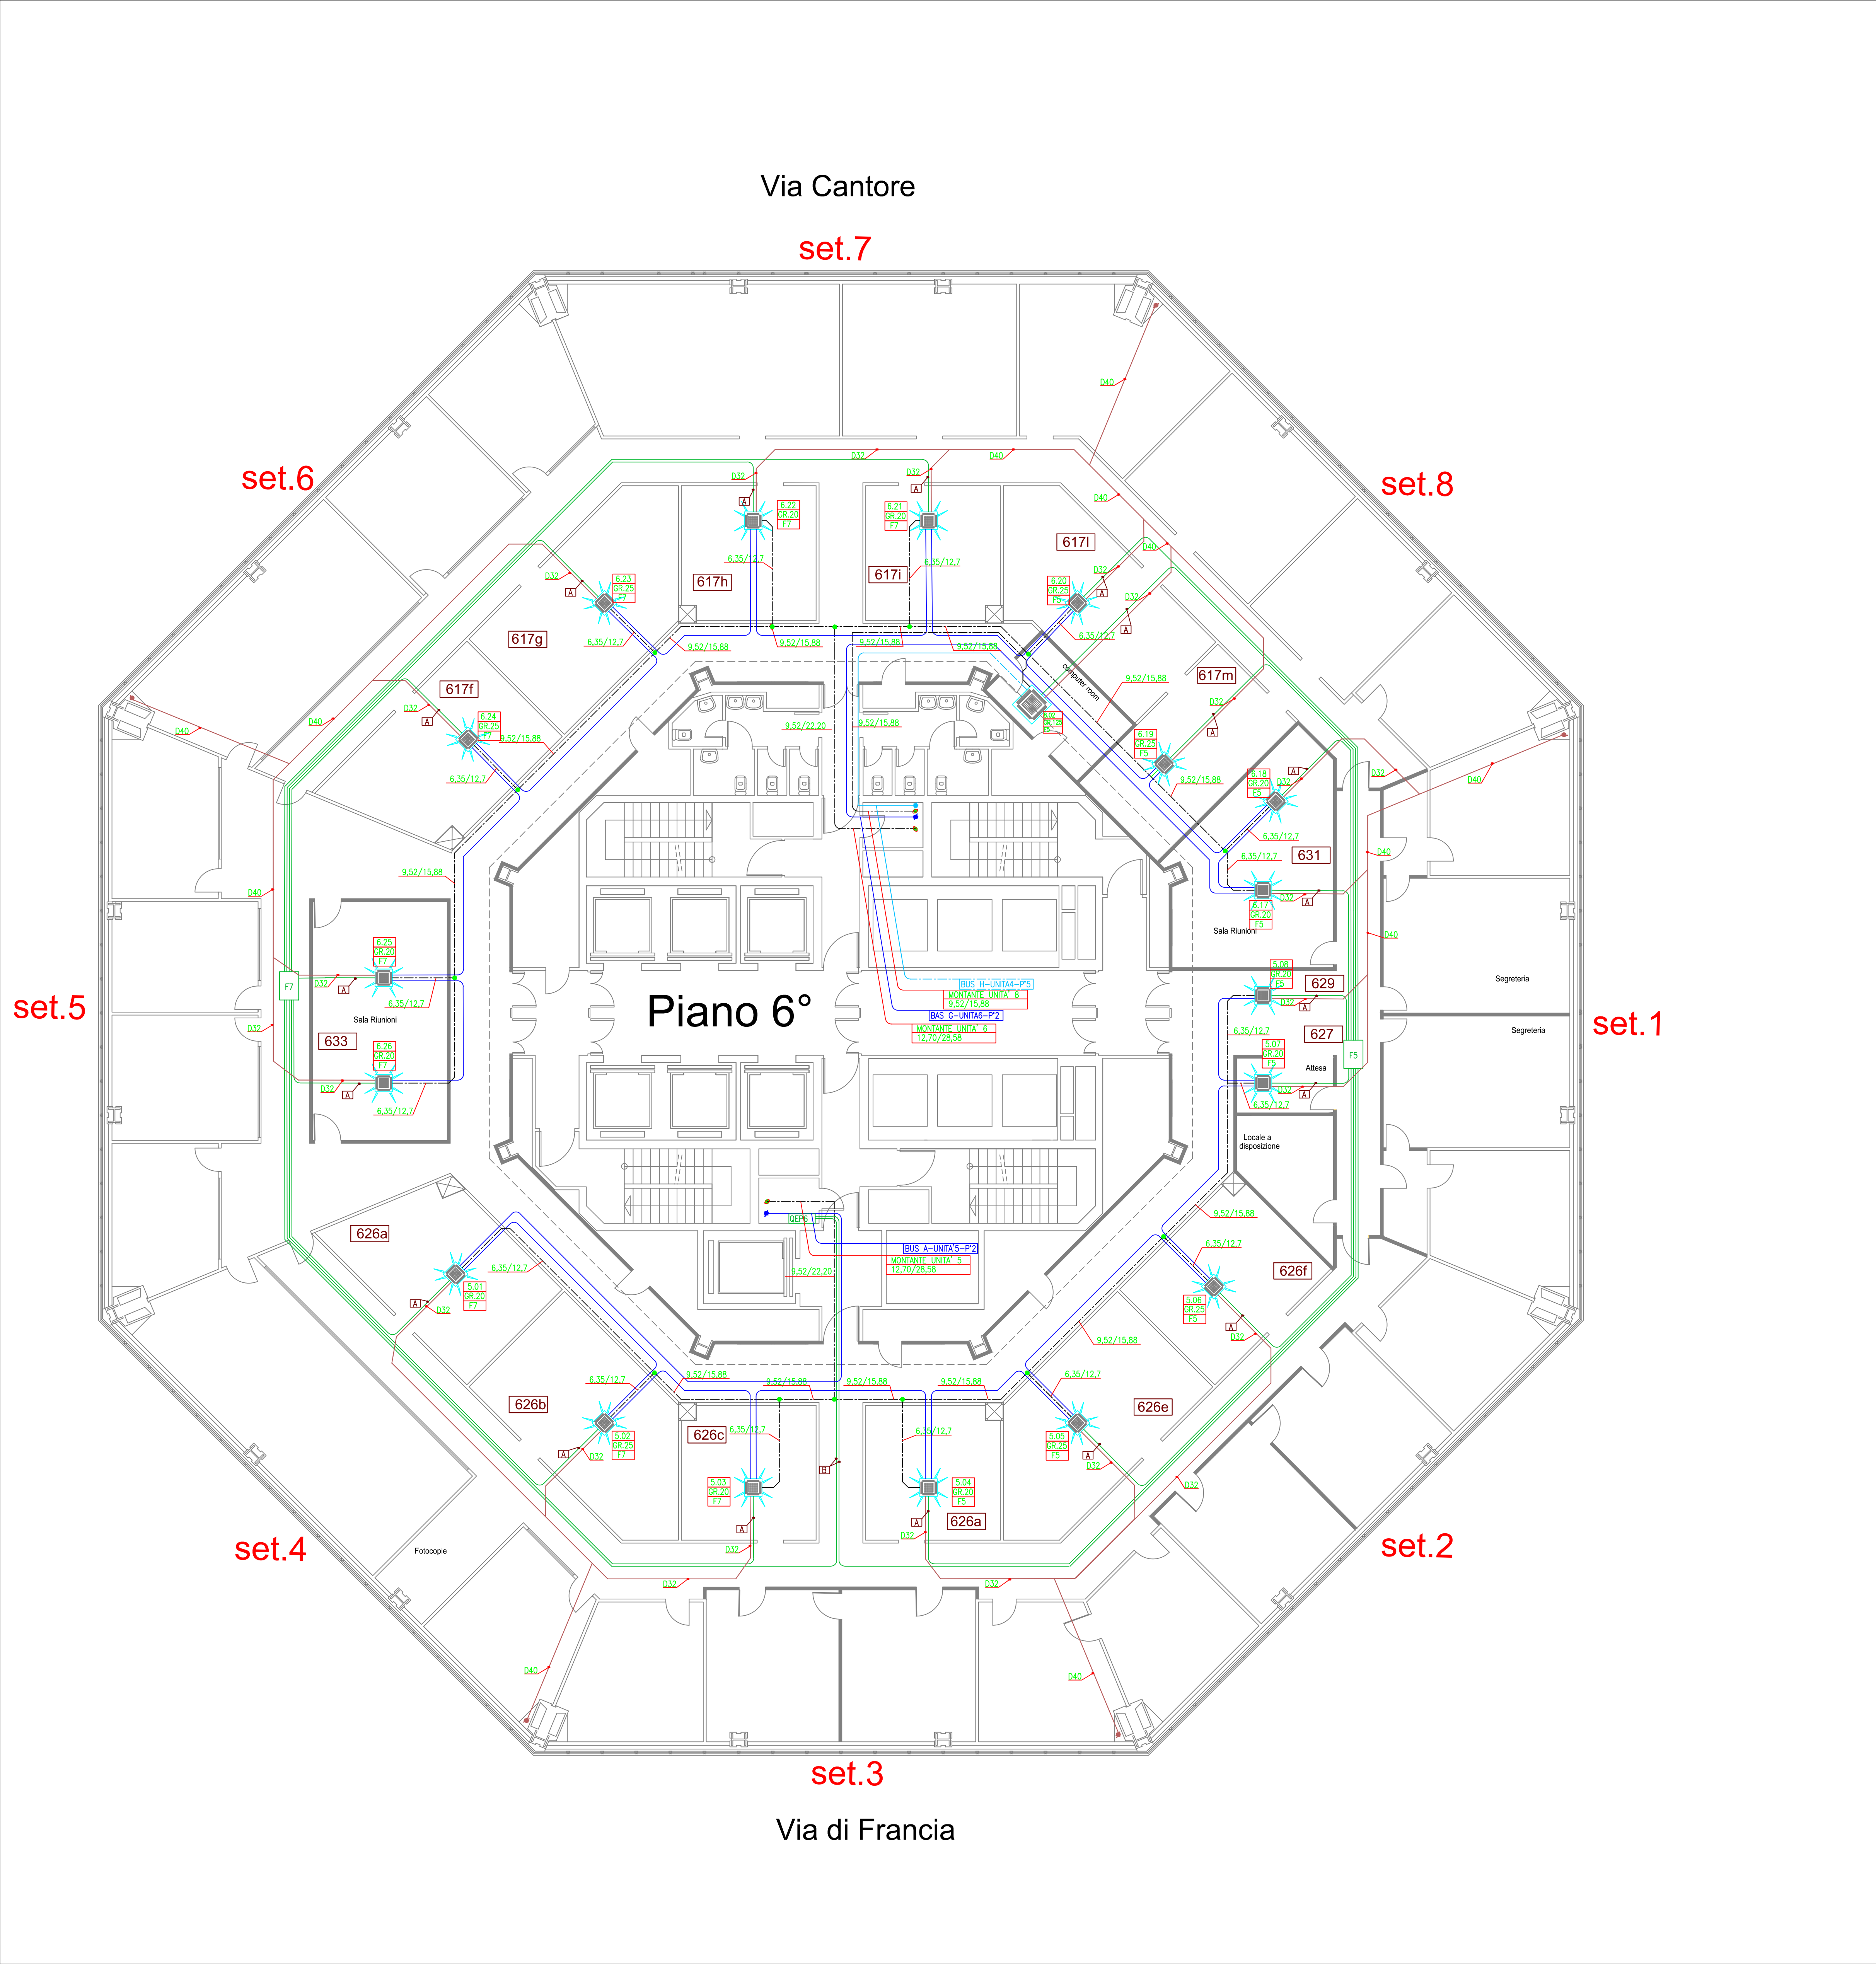

	MACCHINA VRF. IN CONTROSOFFITTO	
	TUBAZIONE GAS REFRIGERANTE	
	ALIMENTAZIONE ELETTRICA	A= 3G 2,5 FG 7(0) M1 B= 3G 4 FG 7(0) M1
	BUS. REGOLAZIONE	
	TUBAZIONE SCARICO CONDENSA	
	QUADRO ELETTRICO PIANO 6°	
	CASSETTA DI DERIVAZIONE ELETTRICA CIRCUITO F5	
	CASSETTA DI DERIVAZIONE ELETTRICA CIRCUITO F7	
	X= IDENTIFICAZIONE UNITA ESTERNA Y= IDENTIFICAZIONE VRF Z= GRANDEZZA VRF W= IDENTIFICAZIONE CIRCUITO ELETTRICO	

RISTRUTTURAZIONE EDIFICIO TORRE NORD

RESP.PROC.
DOTT. Francesco ADDONE

DIRETTORE LAVORI
ARCH. Annamaria AIRENTI

Impresa appaltatrice:

ATI
CEMS Impianti Tecnologici
EDILPIEMME s.r.l.

Impresa esecutrice:

IMPIANTI TECNOLOGICI
VIA S. GENARO N.205 NOIA-PIAZZOLA (NA)

01	07/04/08			P.I. PICCOLO	P.I. MATRONE	ING. GRILLI
Rev.ne	Data	Descrizione		Elabor.	Verif.	Approv.

DOCUMENTO CONFORME A QUANTO EFFETTIVAMENTE ESEGUITO
IL DIRETTORE TECNICO

Cod. Commessa:
08004

Rif. Tav. Prog.
ME. M. 06-0

Titolo disegno:


AS-BUILT IMPIANTO VRF
PIANO SESTO

Tav.:
ME-M-06Trev1

Scala:

File:
08004_ME. M. 06. dwg

A termini delle vigenti leggi sul diritti d'autore questo disegno non potrà essere copiato, riprodotto o comunicato ad altre persone o ditte senza l'autorizzazione della scrivente.

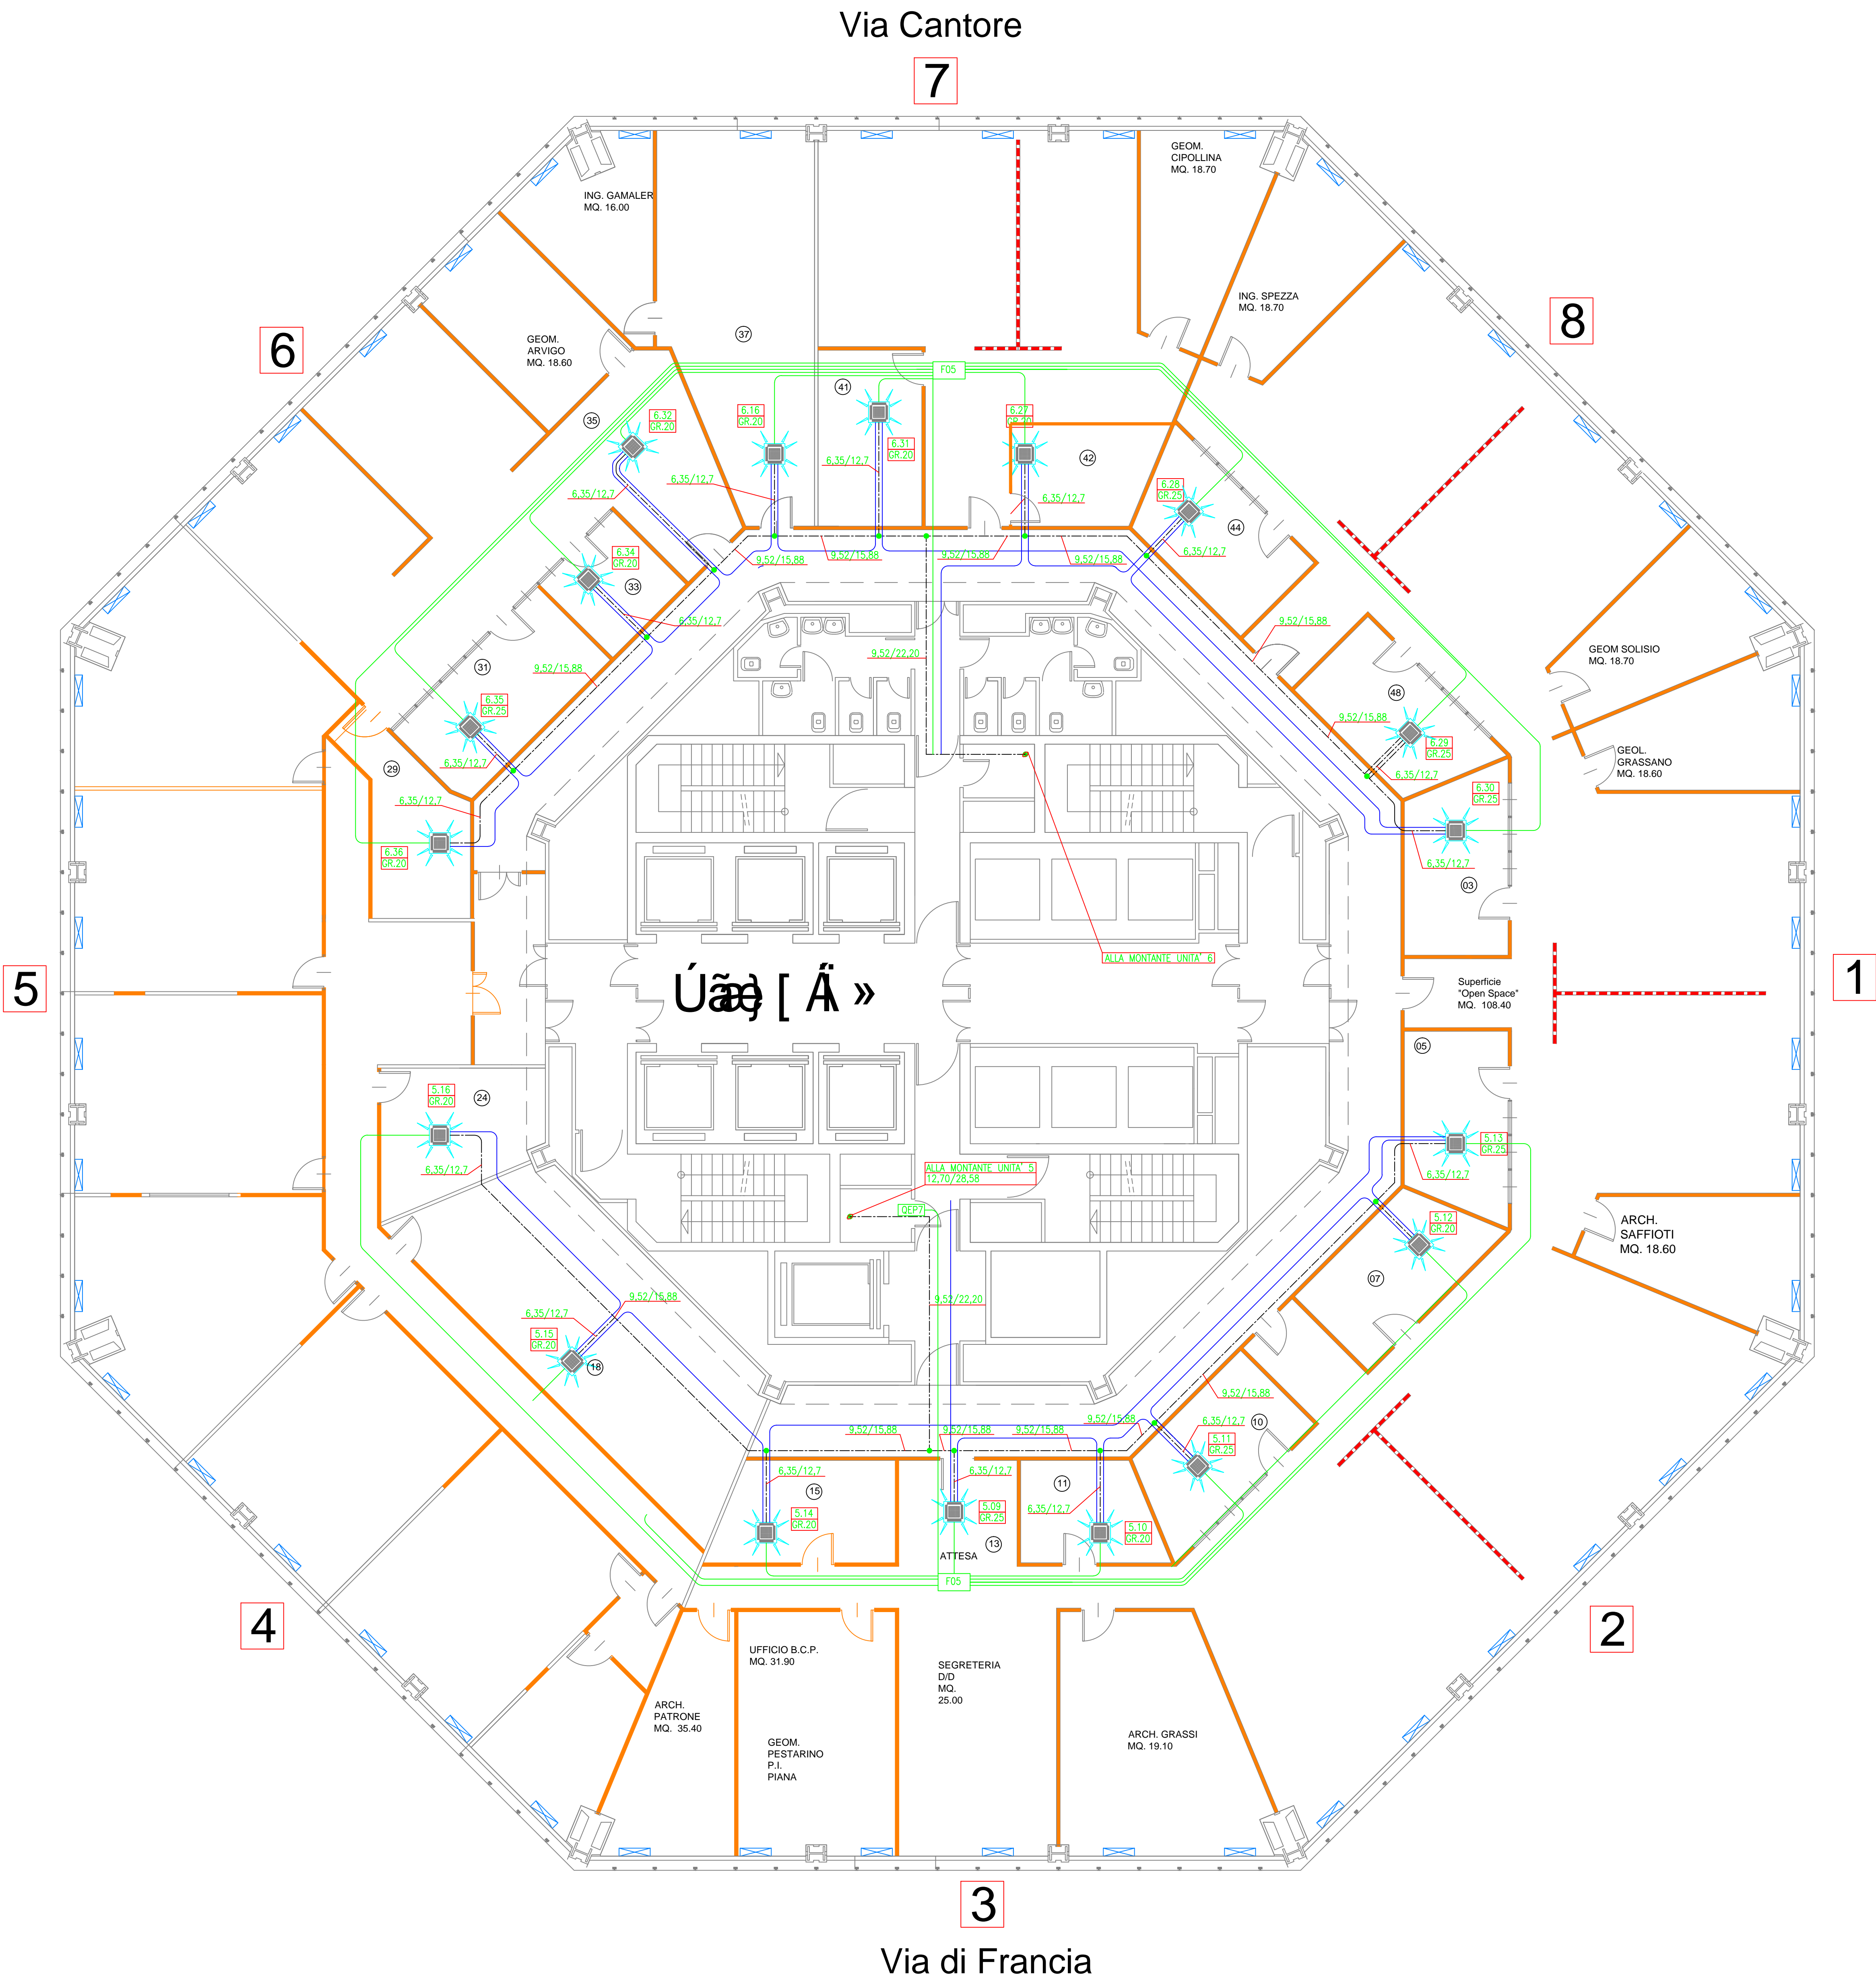

	MACCHINA VRF. IN CONTROSOFFITTO		
	TUBAZIONE GAS REFRIGERANTE		
	ALIMENTAZIONE ELETTRICA		A= 3G 2,5 FG 7(0) M1 B= 3G 4 FG 7(0) M1
	BUS. REGOLAZIONE		
	TUBAZIONE SCARICO CONDENSA		
	QUADRO ELETTRICO PIANO3°		
	CASSETTA DI DERIVAZIONE ELETTRICA CIRCUITO F5		
	CASSETTA DI DERIVAZIONE ELETTRICA CIRCUITO F7		
	X= IDENTIFICAZIONE UNITA ESTERNA Y= IDENTIFICAZIONE VRF Z= GRANDEZZA VRF W= IDENTIFICAZIONE CIRCUITO ELETTRICO		

RISTRUTTURAZIONE EDIFICIO TORRE NORD

RESP.PROC.
DOTT. Francesco DDDONE

DIRETTORE LAVORI
ARCH. Annamaria AIRENTI

Impresa appaltatrice:

ATI
CEMS Impianti Tecnologici
EDILPIEMME s.r.l.

Impresa esecutrice:

IMPIANTI TECNOLOGICI
VIA S. GENARIO N.205 NOLA-PIAZZOLA (NA)

01	07/04/08		SELHAM	P.I PICCOLO	P.I MATRONE	ING GRILLI
Rev.ne	Data	Descrizione	DISEGNATORE	Elabor.	Verif.	Approv.

DOCUMENTO CONFORME A QUANTO EFFETTIVAMENTE ESEGUITO

IL DIRETTORE TECNICO

Cod. Commessa:

08004

Rif. Tav. Prog.

ME. M. 07-0

Titolo disegno:

AS-BUILT IMPIANTO VRF

PIANO SETTIMO

Tav.:


ME-M-07Trev1

Scala:

1: 100

File:

08004_ME. M. 07. dwg

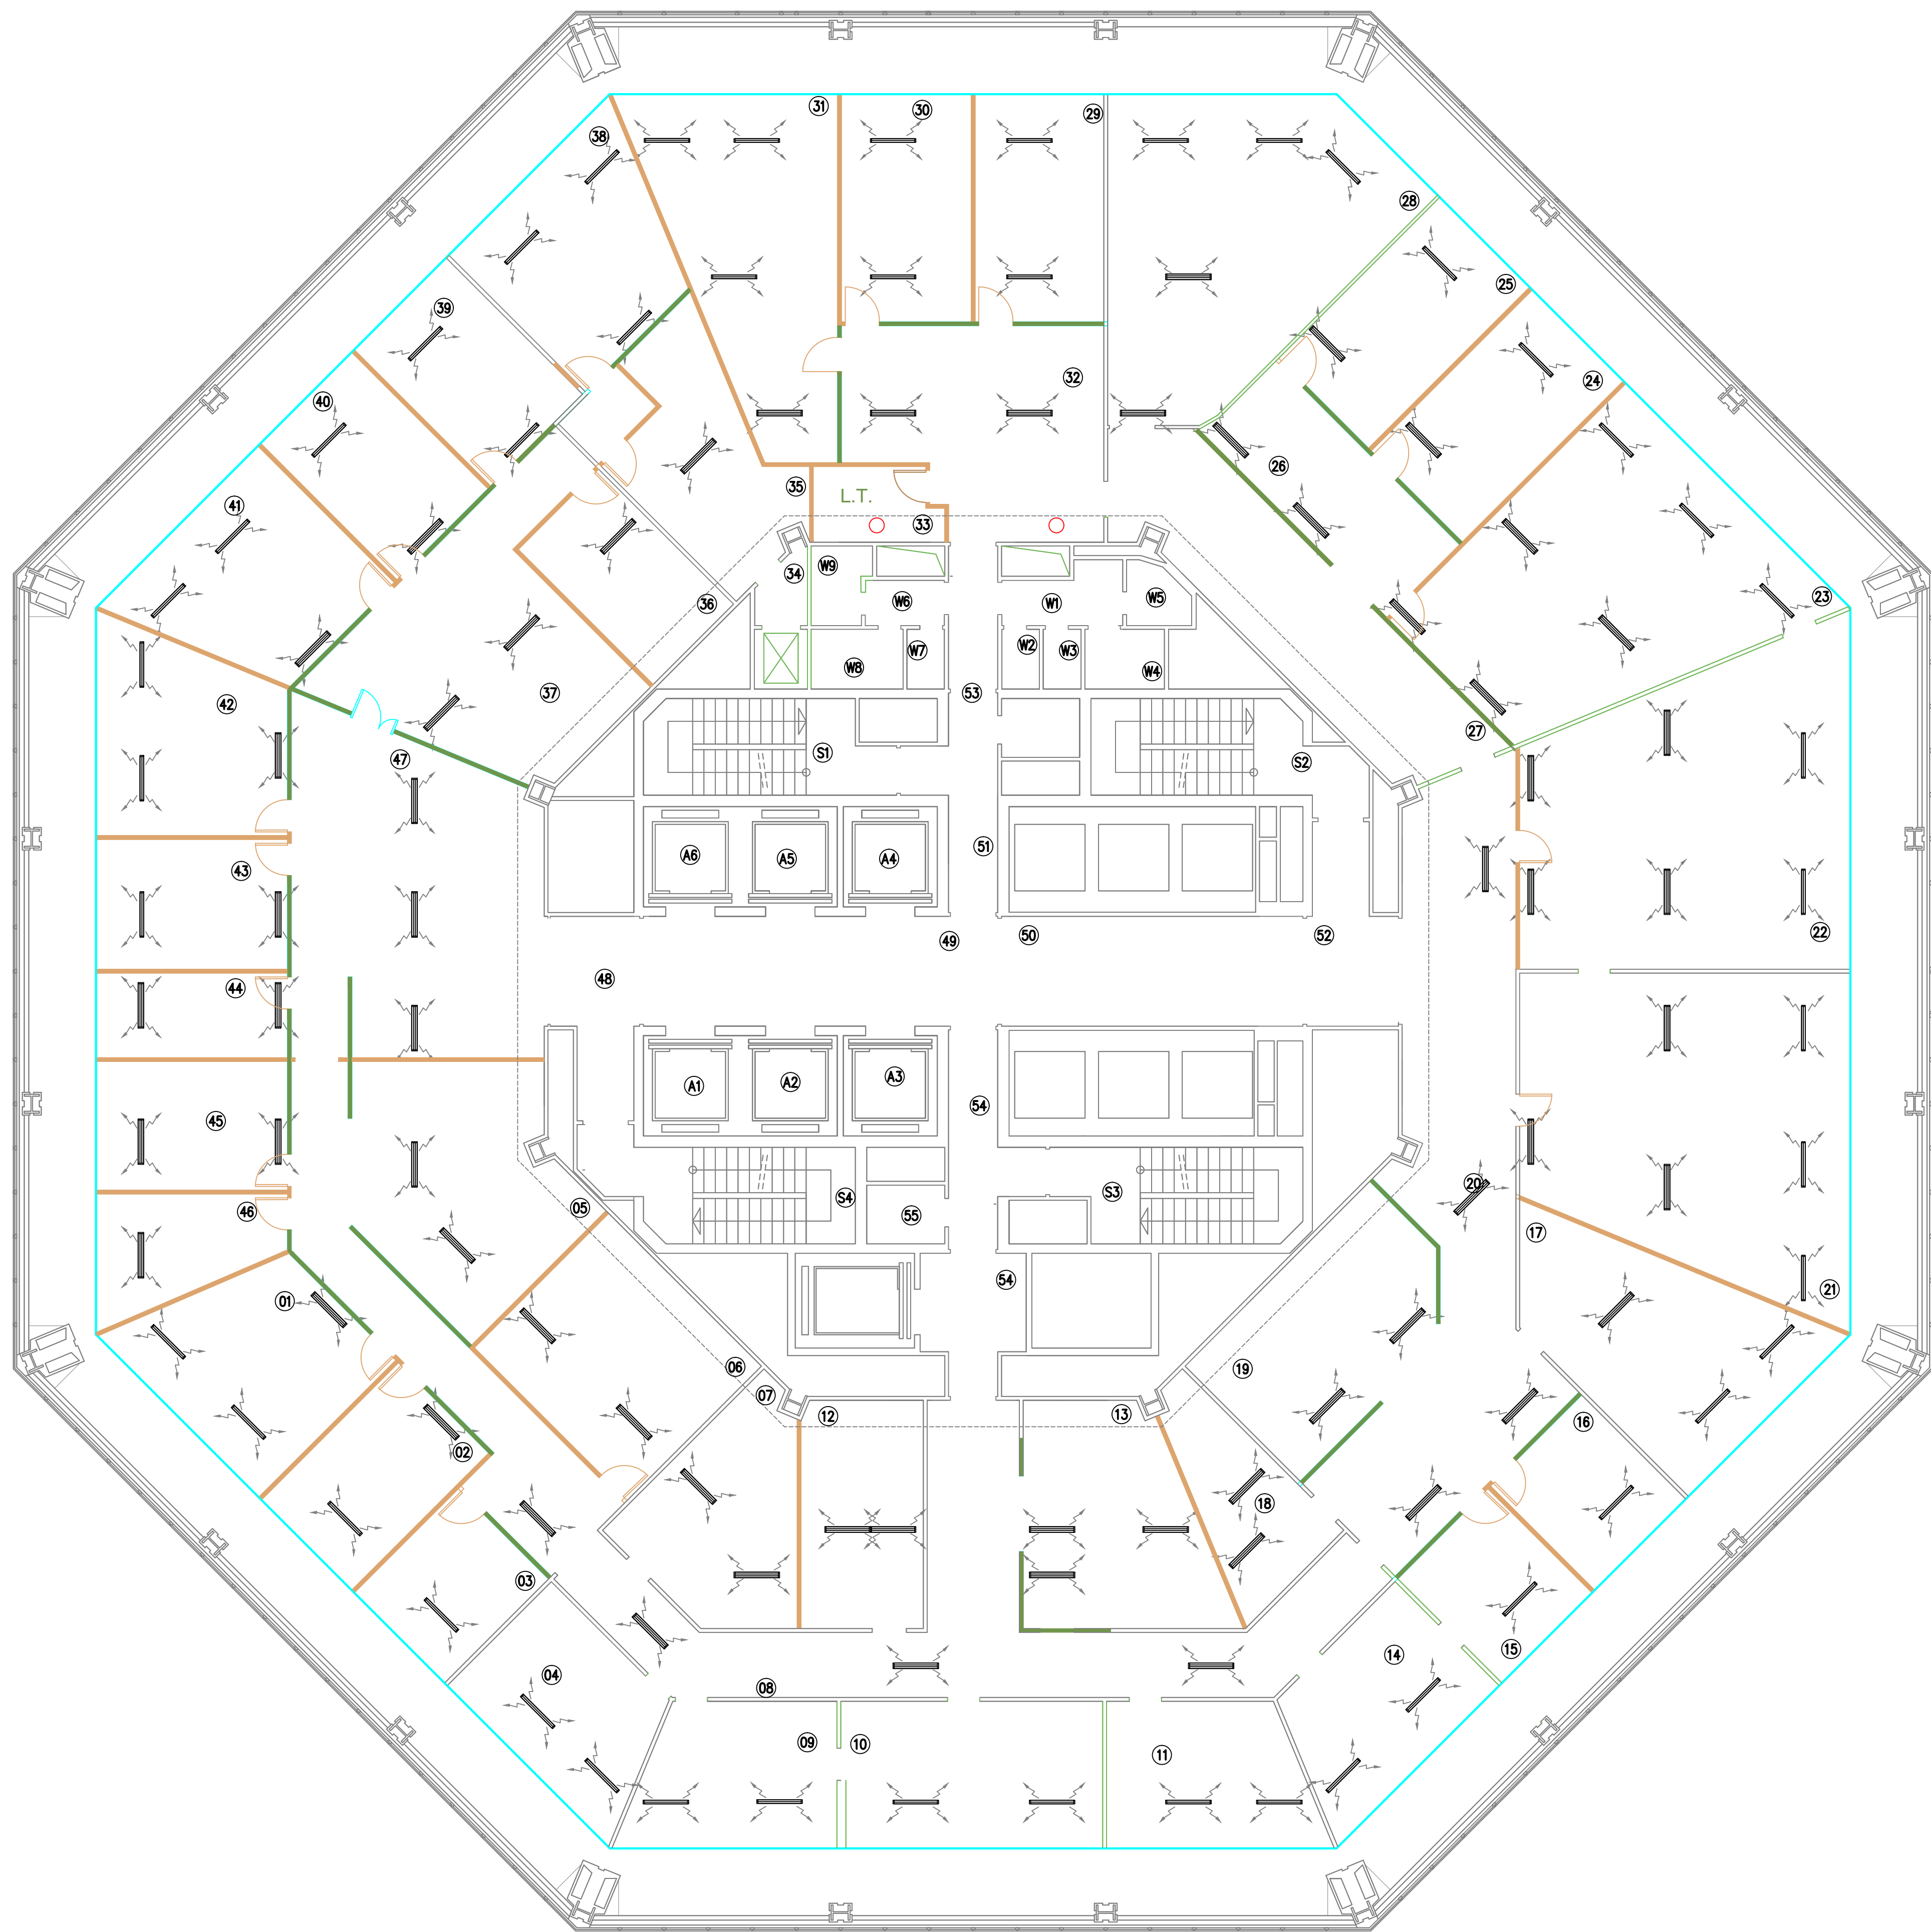

LEGENDA	
	BOCCHETTA DI MANDATA A 3 FESSURE POSIZIONE ATTUALE MANTENUTA
	BOCCHETTA DI MANDATA A 2 FESSURE POSIZIONE ATTUALE MANTENUTA


S.P.IM. S.p.A.
RISTRUTTURAZIONE EDIFICIO TORRE NORD

RESP.PROC.
DOTT. FRANCESCO ODDONE

DIRETTORE LAVORI
ARCH. ANNAMARIA AIRENTI

Impresa appaltatrice:


ATI
CEMS IMPIANTI TECNOLOGICI
EDILPIEMME S.R.L.

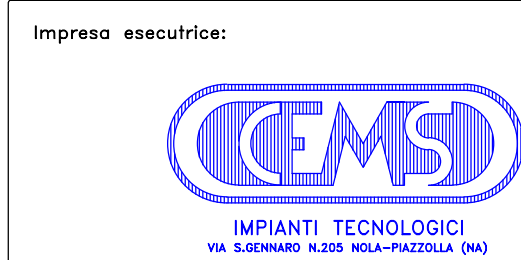


Rev.ne	Data	Descrizione	P.I. PICCOLO Elabor.	P.I. MATRONE Verif.	ING. GRILLI Approv.
A-B	16/07/08				

DOCUMENTO CONFORME A QUANTO EFFETTIVAMENTE ESEGUITO IL DIRETTORE TECNICO	Cod. Commessa: 08004 Rif. Tav. Prog. ME. M.02 Piano Secondo
Titolo disegno: AS-BUILT PIANO SECONDO IMPIANTO CDZ	Tav.: Piano Secondo CDZ Scala: 1: 100 File: 08004-PianoSecondoME. M.03A.4


A termini delle vigenti leggi sui diritti d'autore questo disegno non potrà essere copiato, riprodotto o comunicato ad altre persone o ditte senza l'autorizzazione dello scrivente.

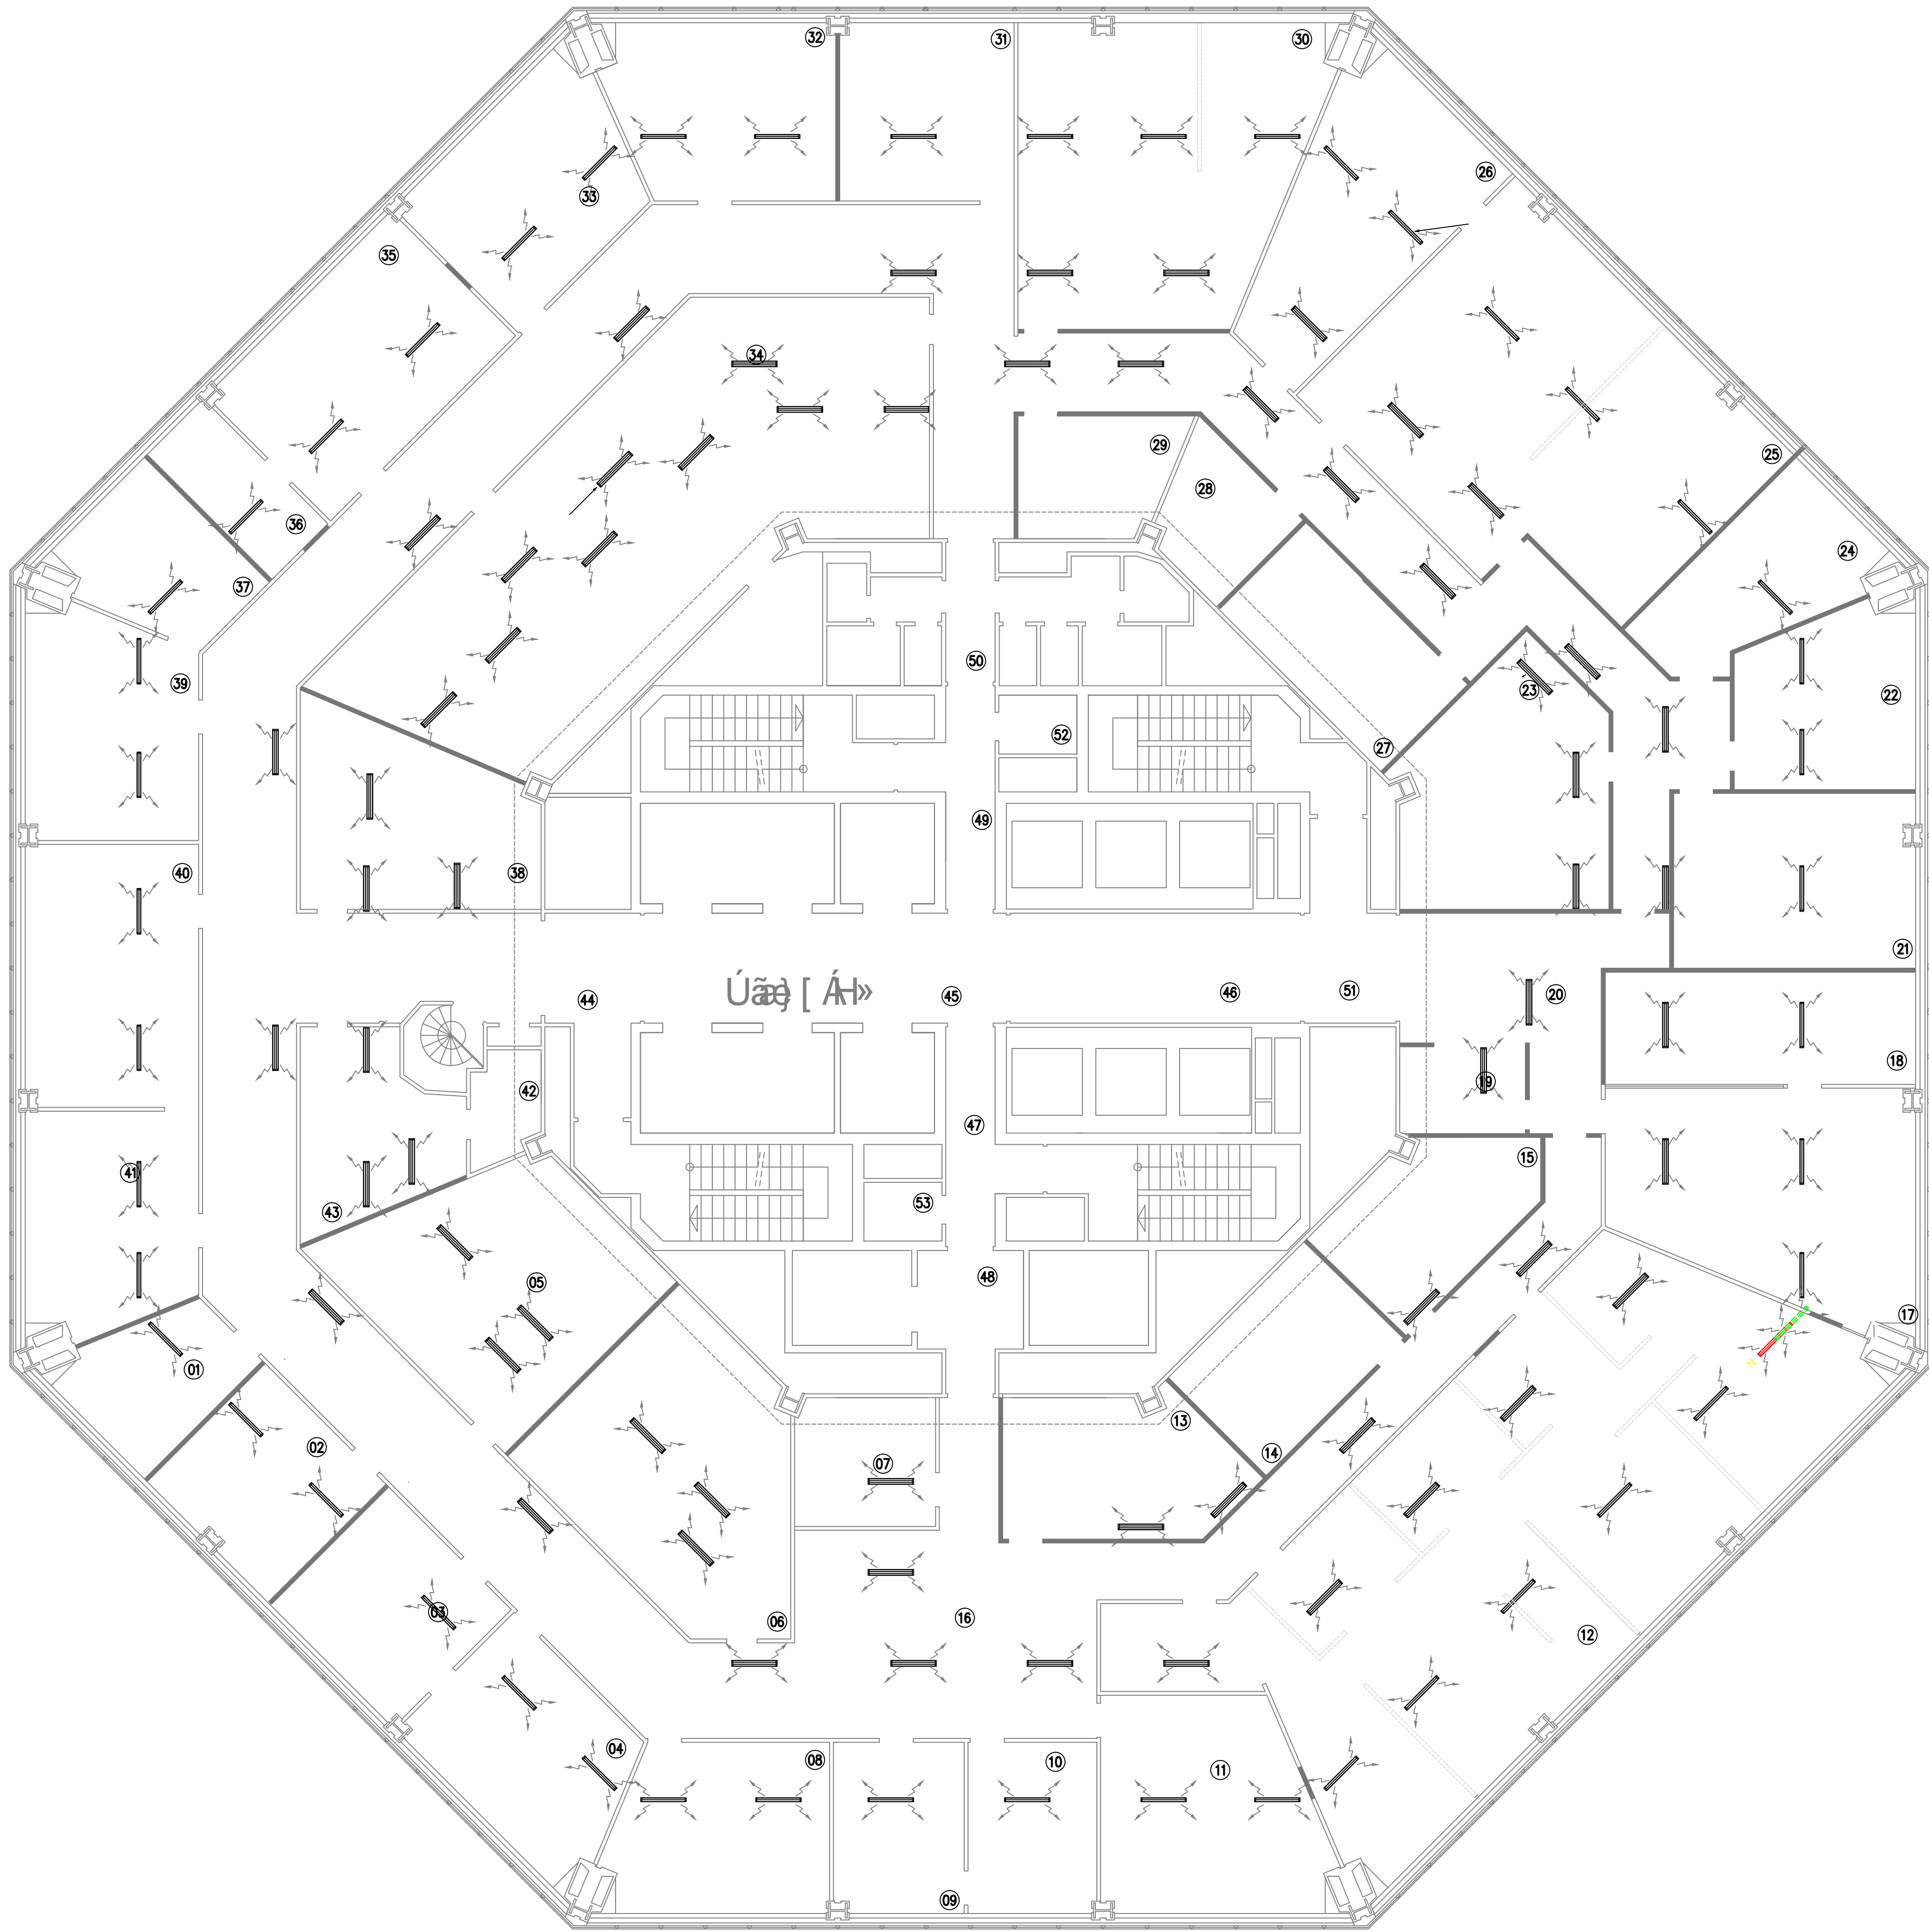

LEGENDA

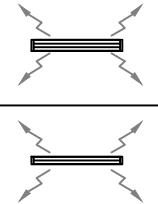

BOCCHETTA DI MANDATA A 3 FESSURE POSIZIONE ATTUALE
MANTENUTA

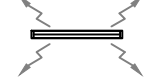

BOCCHETTA DI MANDATA A 2 FESSURE POSIZIONE ATTUALE
MANTENUTA

S.P.IM. S.p.A.


RISTRUTTURAZIONE EDIFICIO TORRE NORD

RESP.PROC.
DOTT. FRANCESCO ODDONI

DIRETTORE LAVORI
ARCH. ANNAMARIA AIRENTI

Impresa appaltatrice:

ATI
CEMS IMPIANTI TECNOLOGICI
EDILPIEMME S.R.L.

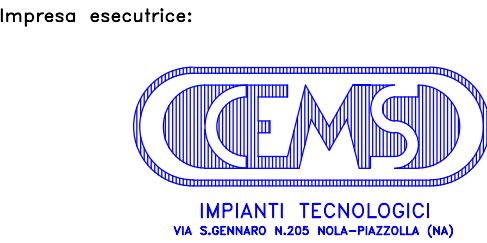

A-B	16/07/08		P.I. PICCOLO	P.I. MATRONE ING. GRILLI	
Rev.ne	Data	Descrizione	Elabor.	Verif.	Approv.

DOCUMENTO CONFORME A QUANTO EFFETTIVAMENTE ESEGUITO
IL DIRETTORE TECNICO

Cod. Commessa:
08004

Rif. Tav. Prog.

ME. M. 03 Piano Terzo

Titolo disegno:
AS-BUILT


PIANO TERZO
IMPIANTO CDZ

Tav.:
Piano Terzo
CDZ

Scala:
1: 150

File:
08004-PianoTerzo ME. M. 03*.x

A termini delle vigenti leggi sui diritti d'autore questo disegno non potrà essere copiato, riprodotto o comunicato ad altre persone o ditte senza l'autorizzazione dello scrivente.

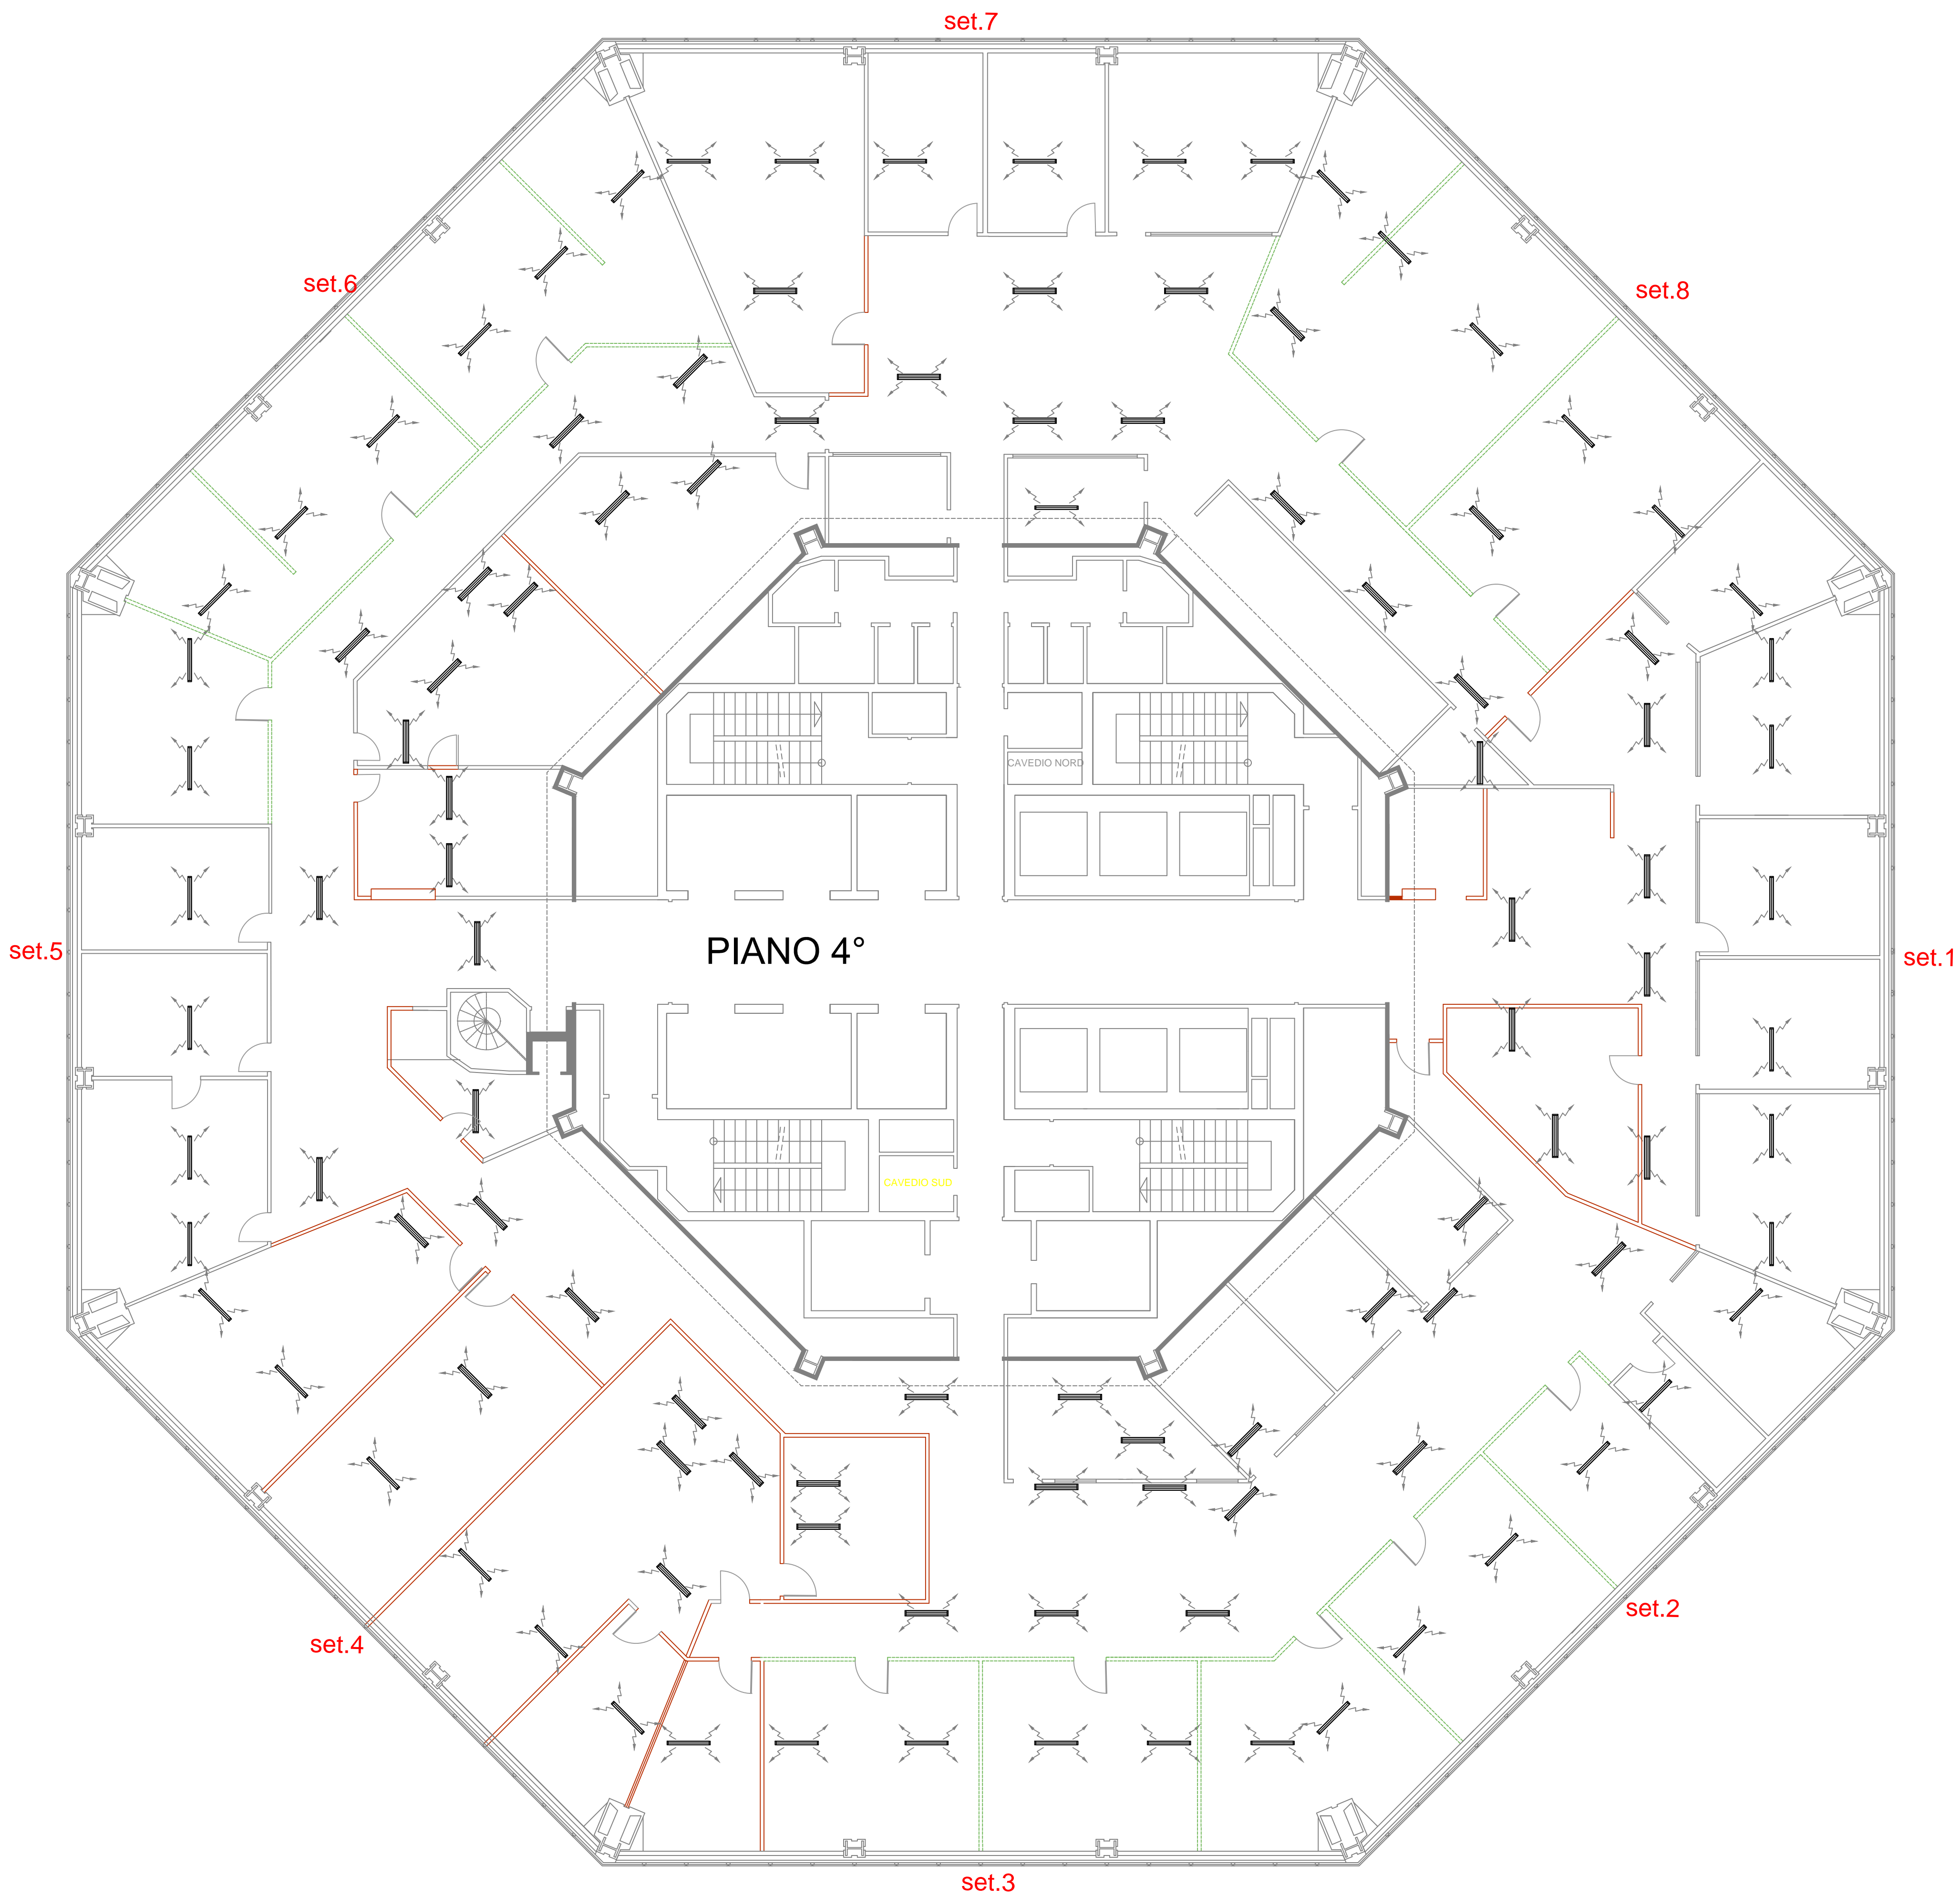


LEGENDA	
	BOCCHETTA DI MANDATA A 3 FESSURE POSIZIONE ATTUALE MANTENUTA
	BOCCHETTA DI MANDATA A 2 FESSURE POSIZIONE ATTUALE MANTENUTA

S.P.IM. S.p.A.
RISTRUTTURAZIONE EDIFICIO TORRE NORD

RESP.PROC.
DOTT. FRANCESCO ODDONE

DIRETTORE LAVORI
ARCH. ANNAMARIA AIRENTI

Impresa appaltatrice:
ATI
CEMS IMPIANTI TECNOLOGICI
EDILPIEMME S.R.L.

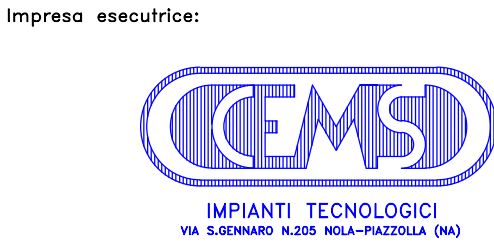

Rev.ne	Data	Descrizione	P.I. PICCOLO Elabor.	P.I. MATRONE Verif.	ING. GRILLI Approv.
A-B	16/07/08				

DOCUMENTO CONFORME A QUANTO EFFETTIVAMENTE ESEGUITO
IL DIRETTORE TECNICO

Cod. Commessa:
08004

Rif. Tav. Prog.

ME. M. 04 Piano Quarto

Titolo disegno:
AS-BUILT

PIANO QUARTO
IMPIANTO CDZ-disposizione bocchette

Tav.:
PIANO Quarto
Impianto CDZ

Scala:
1: 100

File: 08004-PianoQuarto
ME. M. 04x .x

A termini delle vigenti leggi sul diritto d'autore questo disegno non potrà essere copiato, riprodotto o comunicato ad altre persone o ditte senza l'autorizzazione dello scrivente.

